


NY FASADE
(eksist. dør fjernet,
tak over ny inngang
inntegnet).

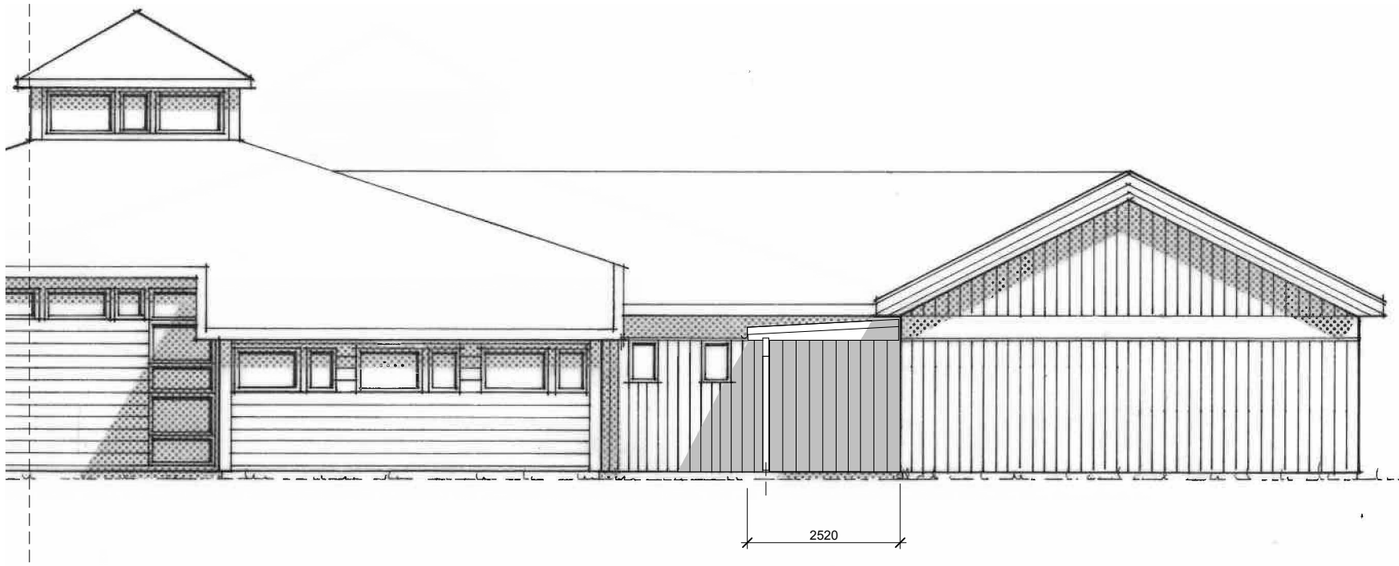


NY FASADE
mot MORENSALEN
med nytt overdekket
inngangsparti

Et. 1
Fund 0
-500

EKSIST. FASADE

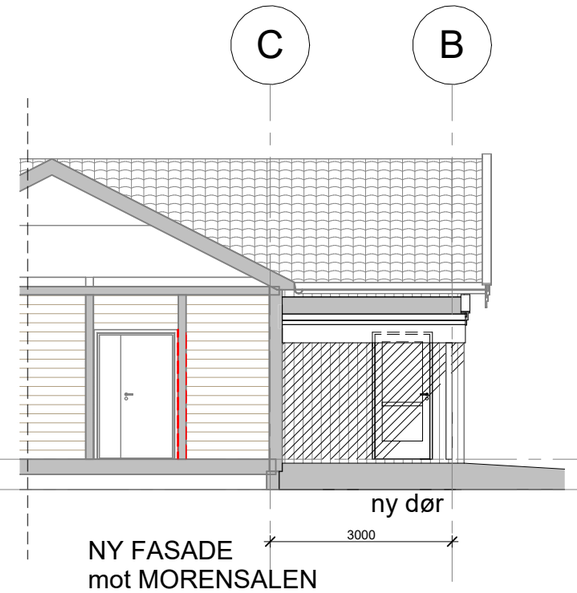


EKSIST. FASADE
mot MORENSALEN

Et. 1
Fund 0
-500

| Rev. | Revisjonen gjelder | Utført | Kontr. | Dato |
|---|---|---|---|---|

Trysil Bibliotek
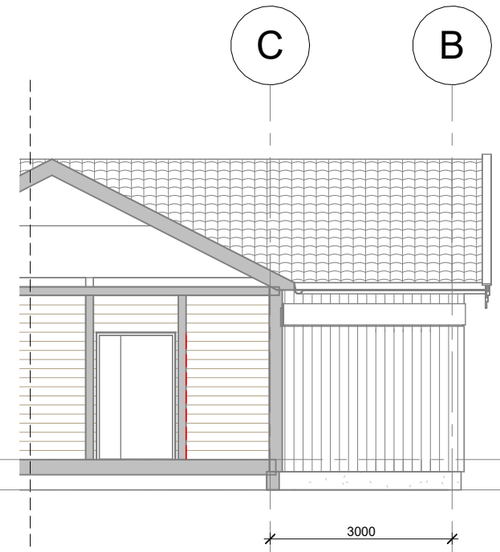
| | | |
|---|---|---|
| Målestokk 1 : 100 | Dato | 03/05/24 |
| | Tegnet | Author |
| | Kontr. | Checker |
| Arkstørrelse | Prosjektnr. | 23125 |

Fasade Sørøst ny og eksisterende

Fase: Forprosjekt

Tegningsnr. A0-500

Rev.

lab 4 prosjektering as
Landskap, arkitektur, arealplan og byggeteknikk
firmapost@lab4p.no
Trysil, Størksvegen 2, 2420 TRYSIL Tlf. 62 45 06 85 / Elverum, Kirkevegen 74, 2409 ELVERUM Tlf. 95 74 98 44

G:\PDOC\2024\24037 Trysil Bibliotek fasadeendringer\2 PROSJEKTMATERIALE\20 ARK\1 TEGNINGER\24037 Trysil Bibliotek ny løsning.rvt
06.03.2024 07:13:24