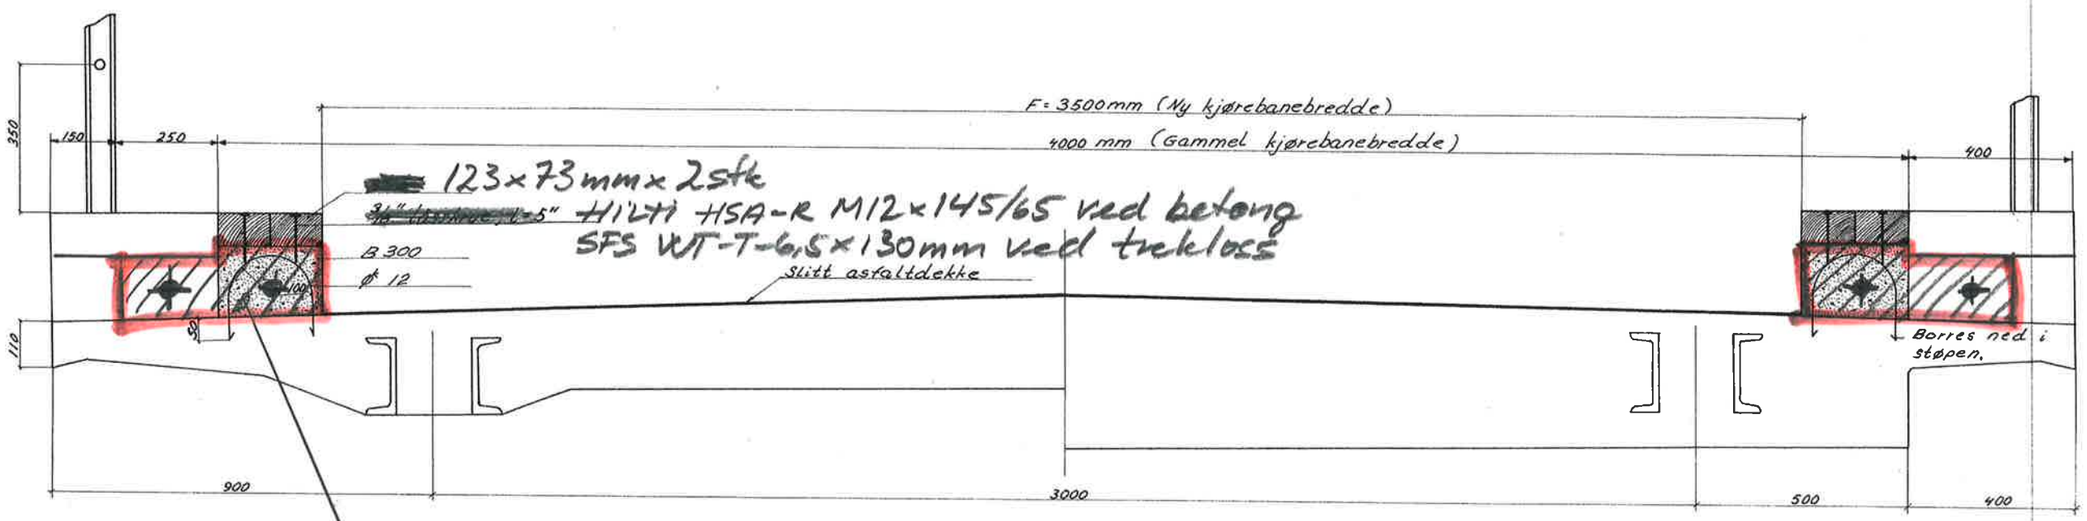

TREKLOSSER VED SKADDE BETONGKLOSSER (ca. 50 stk)
198×73 mm, tilpasses
FESTES MED BOLTER ø 12mm
SE PROSESS 86.111 – 86.162

TREKLOSS →

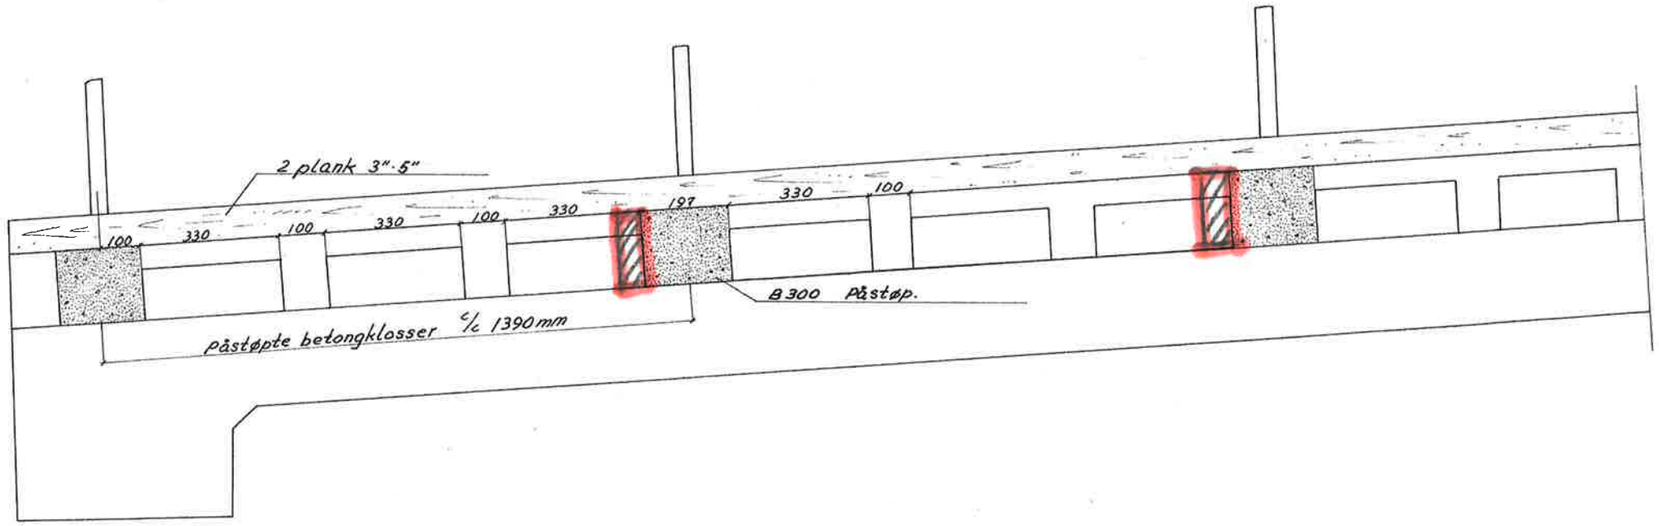

Materialliste:

Stk. nr.	Antall	Dimensjon	Vekt i kg pr. stk.	Vekt i kg i alt	Lengde	Merknader
1		3".5" plank			488m	Fallende lengder
2	358	3/8" låsskrue			5"	Handelskvalitet
3	358	3/8" mutter				—"—
4	170	ø 12			0,85m	ks 40

Nybergsund bru, Rv. 25
Trysil

Vegsjefen i Hedmark
o. ingeniør

Målestokk 1:10

Tegn. 11-9-67 J.B.N.
Trac. 12-9-67 J.B.N.
Kfr.

Erstatning for:

14568 68/32

Erstattet av:

A.s Tørrkopi. 4000. 6-66. Sentrum Trykkeri.