

Intensivbelysning:

Ny 8m mast med dobbel topp og utligger:

Ny 8m mast med dobbel topp:

Ny 8m mast:




Rive gamle master

Tilkoble eksisterende mast slik at umålt anlegg nordover blir målt.

Kobler fra kurs i nettstasjon som forsyner østover.

Ny kabel til gammel mast 13415. Eventuelt forsøker å finne gammel kabel i bakken.

Setter opp nytt tennskap ved trafostasjon.

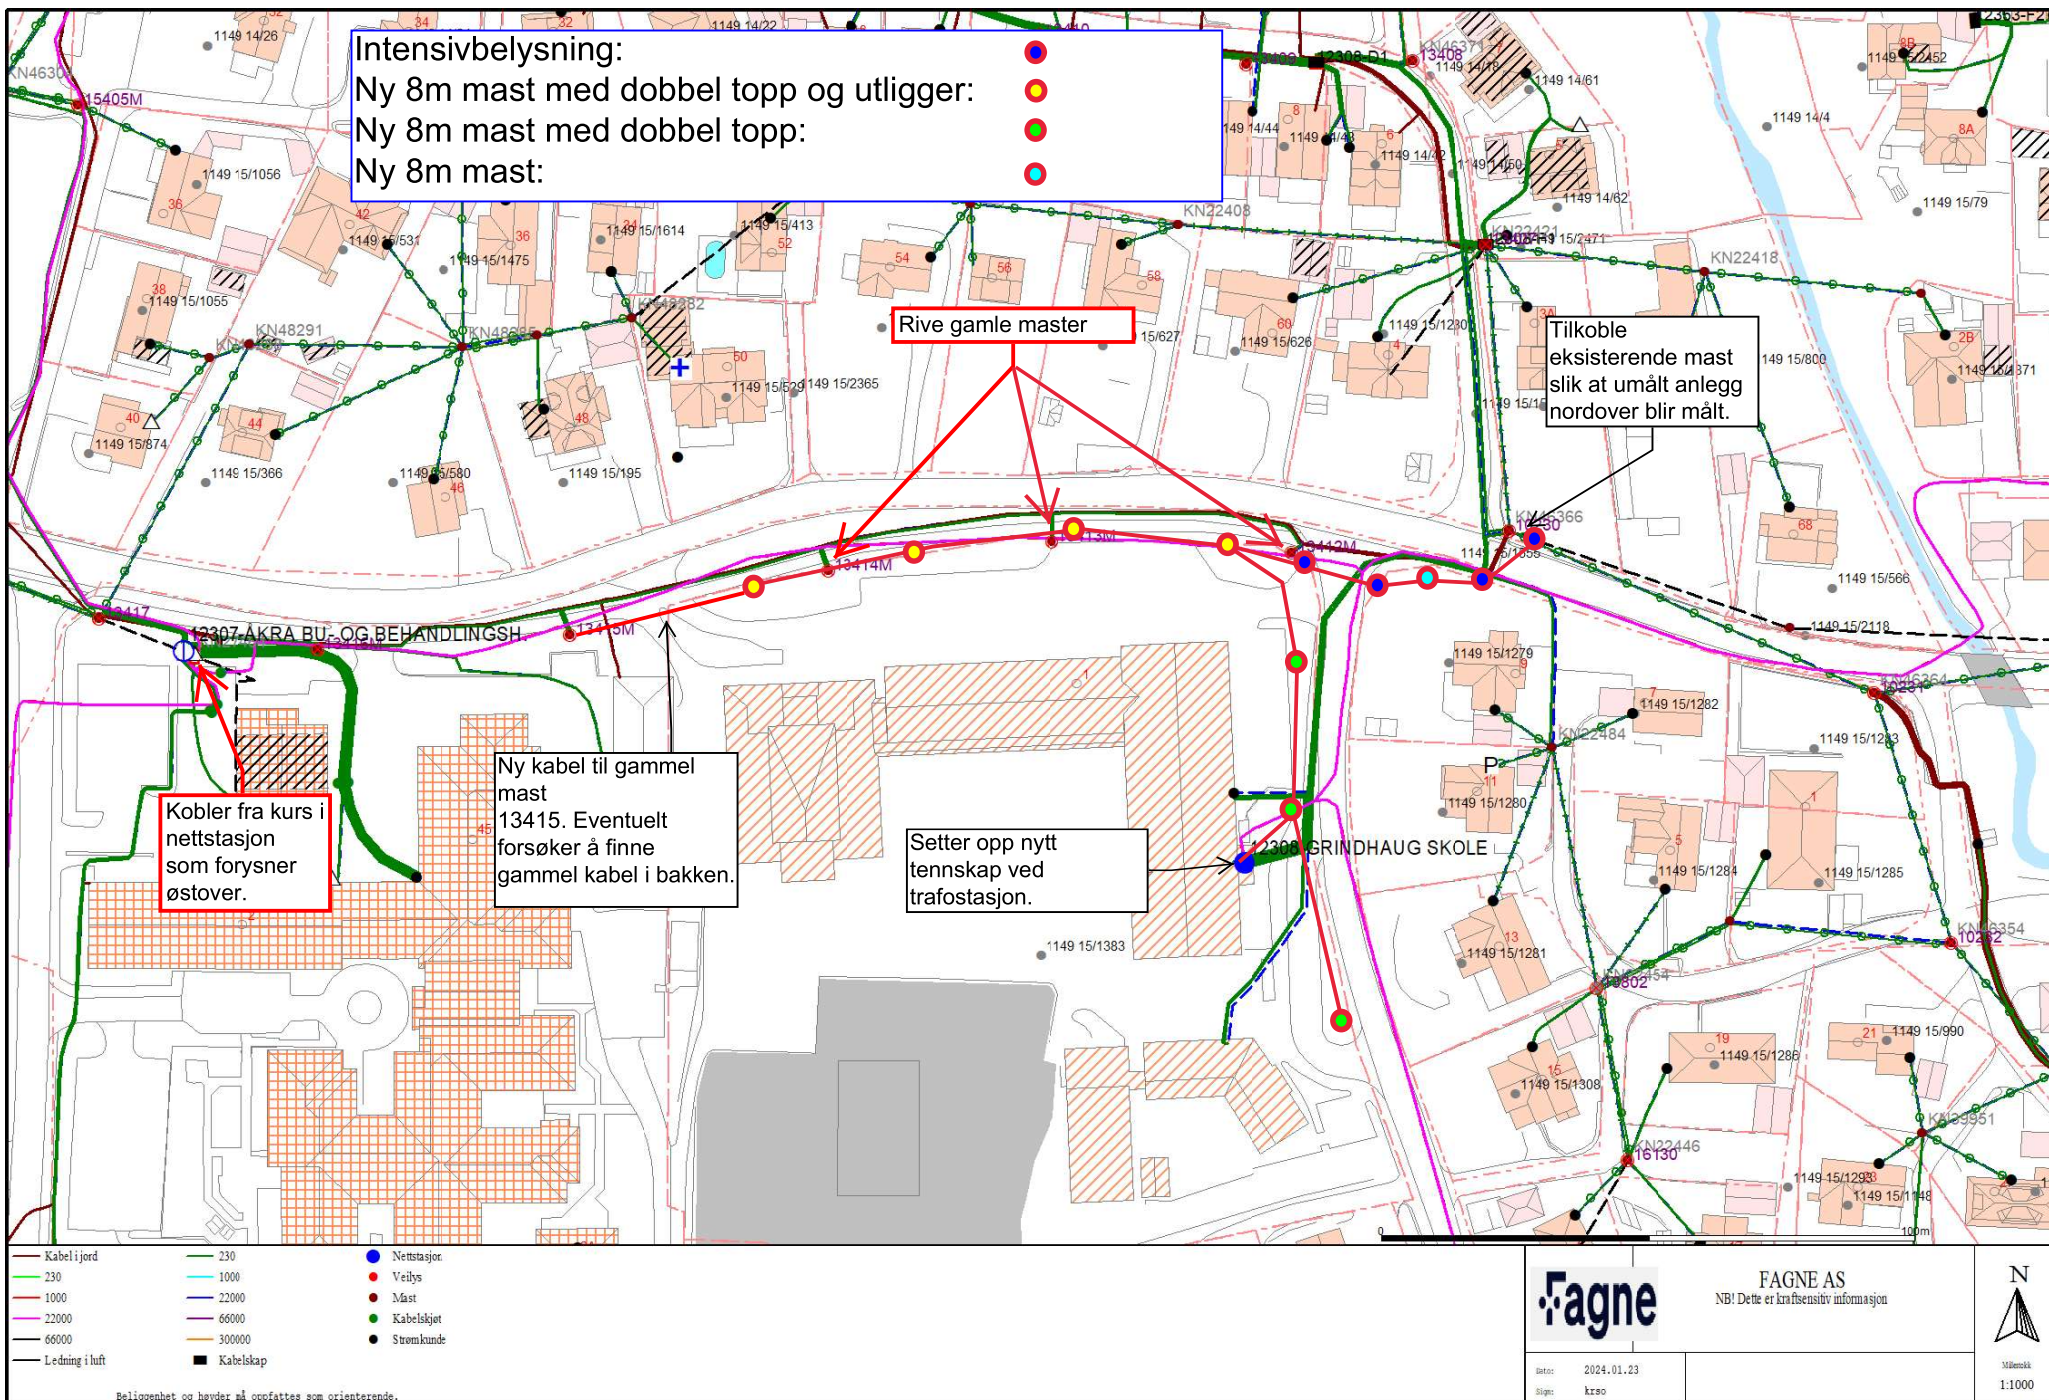

fagne

FAGNE AS
NB! Dette er kraftsensitiv informasjon

Dato: 2024.01.23



Målestokk
1:1000