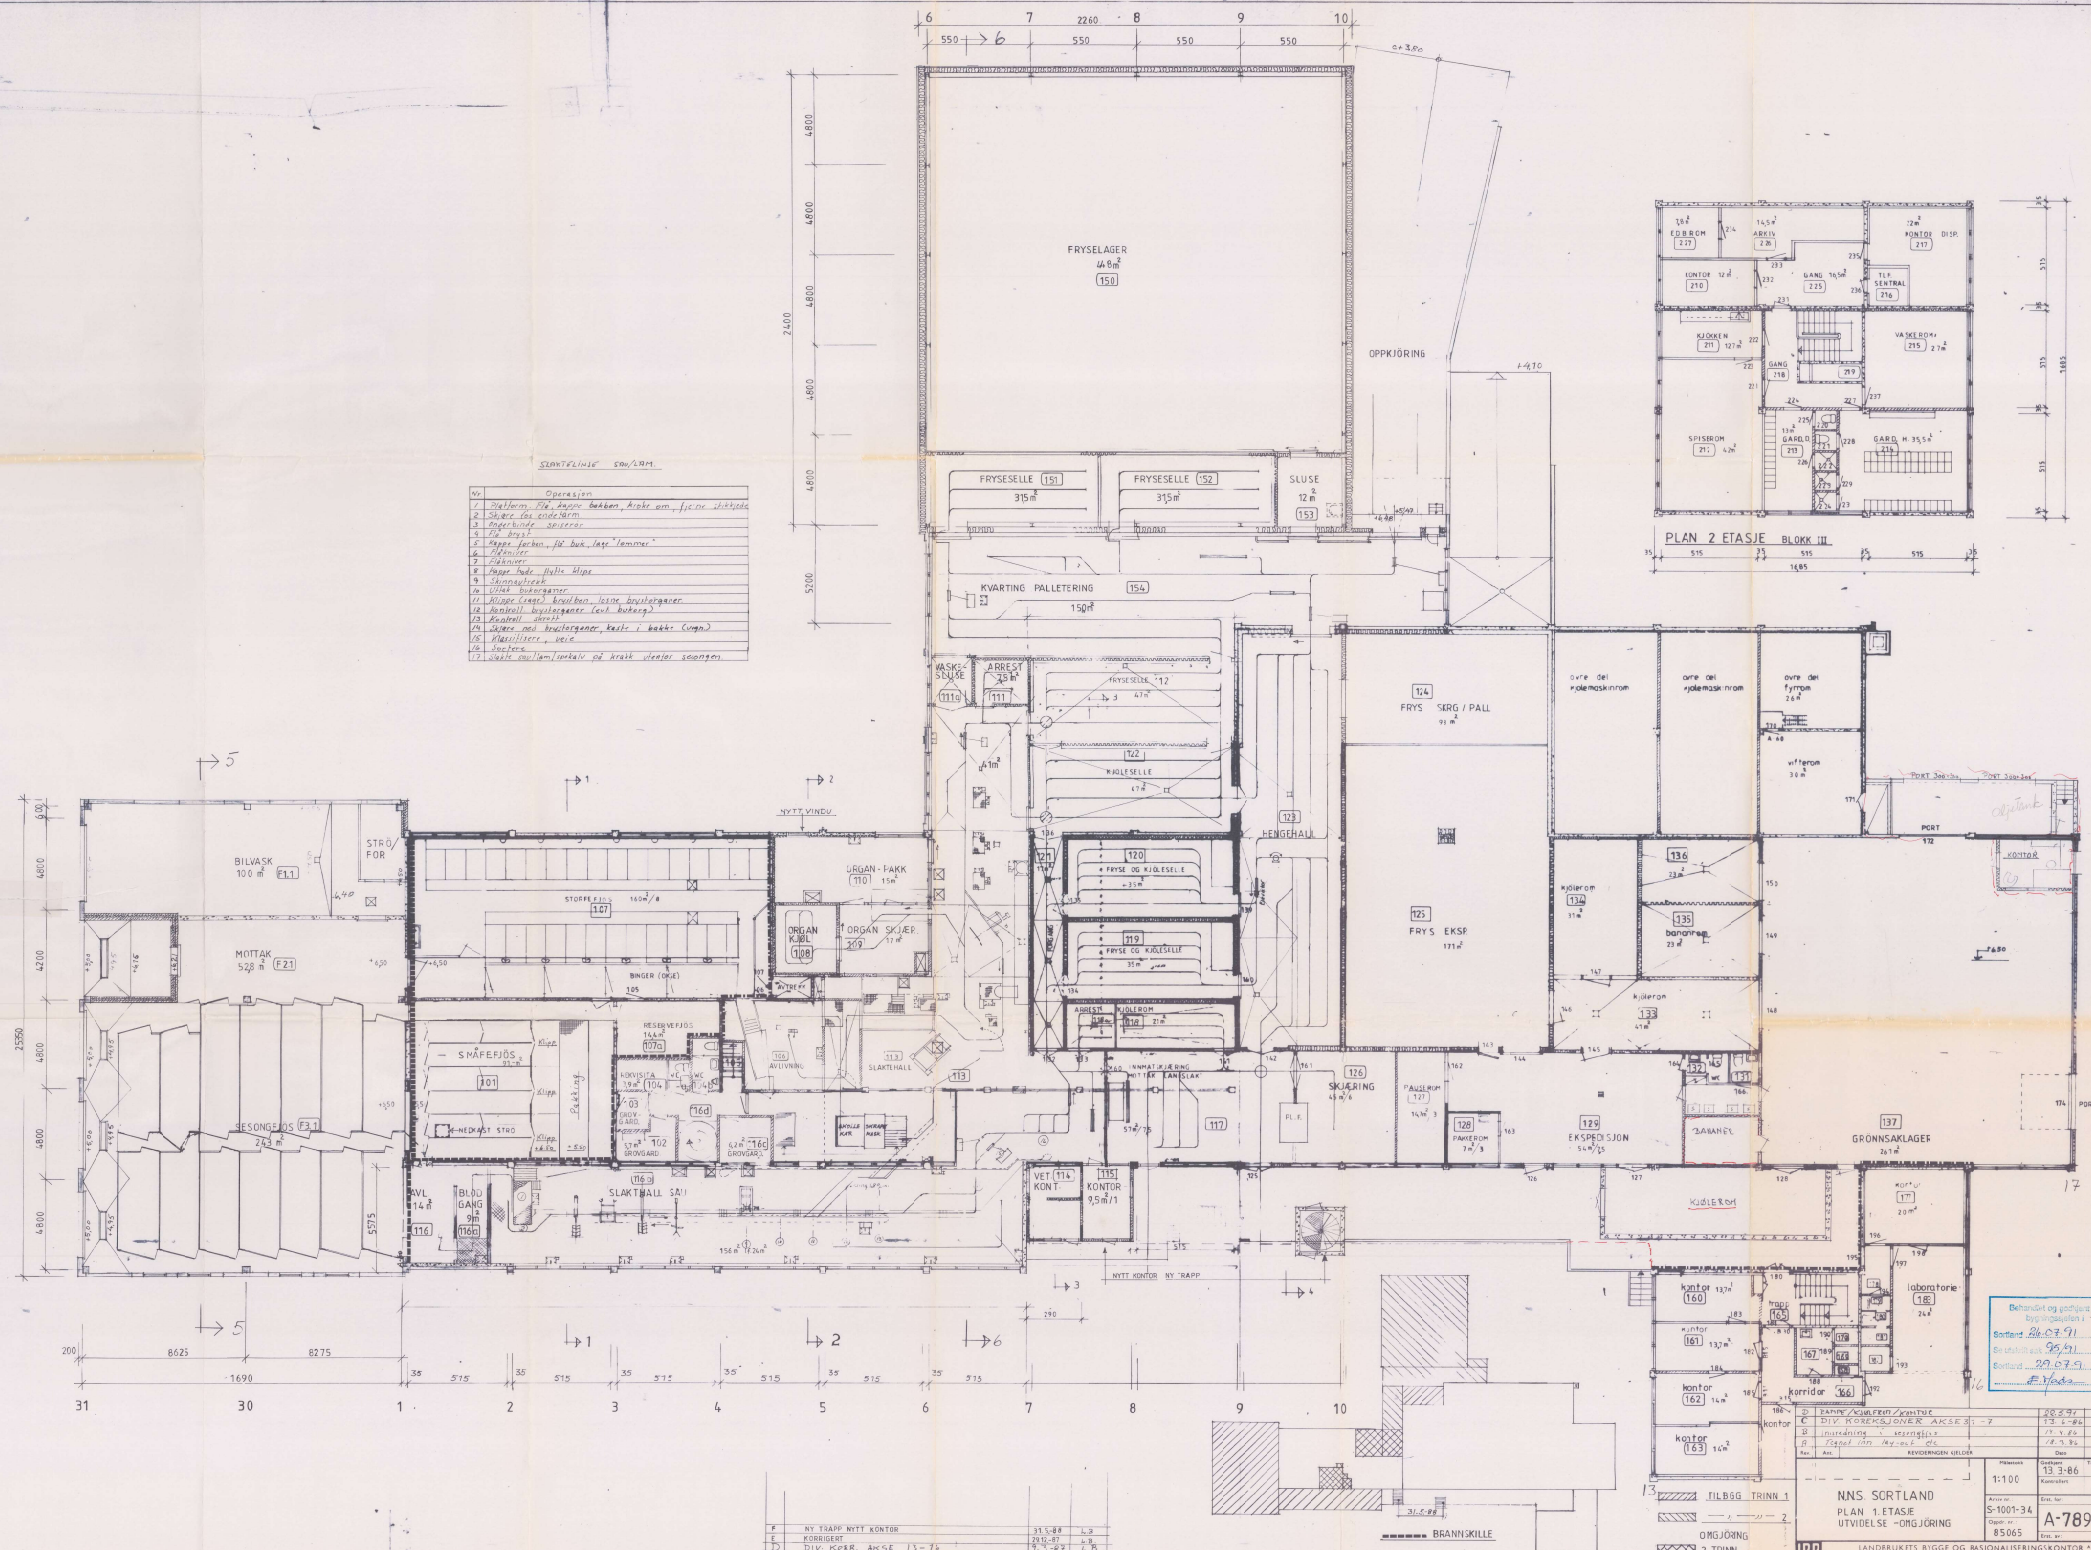
FRYSELAGER 48m² 150
FRYSESELLE 151 315m²
FRYSESELLE 152 315m²
SLUSE 12m² 153
KVARTING PALLETERING 154 150m²
OPPKJÖRING
VASKESLUSE 111a
ARRESTFRYSE 111
FRYSESELLE 112
KJØLESELLE 142
HENGEHALL 123
FRYS SERG / PALL 124
FRYS EKSP 125
FRYSE OG KJØLESELLE 120
FRYSE OG KJØLESELLE 119
ARRESTKJØLEROM 118
SKJÆRING 126
PAUSEROM 127
PAKKEROM 128
EKSPEDISJON 129
BANANEL
GRØNNSAKLAGER 137
KJØLEROM
kjøleromsmaskinrom
vifterom
kjølerom 134
kjølerom 133
bananrom 135
KONTOR
BILVASK 100 m² F.1.1
STRØ FOR
MOTTAK 528 m² F.2.1
SESONGFJØS F.3.1 243 m²
STORFEFJØS 140m²/8 107
BINGER (OKSE)
ORGAN-PAKK 110 15m²
ORGAN KJØL 108
ORGAN SKJÆR. 109
SMÅFEFJØS 201
RESERVEFJØS 144m² 107a
KOKVISITA 104
GRØVGARD 102
SLAKTHALL 113
AVLUVNING 106
SLAKTHALL SAU
AVL 14m² 116
BLOD GANG 9m² 116b
VET KONT 114
KONTOR 9,5m²/1 115
NYTT VINDU
NYTT KONTOR NY TRAPP
BRANNSKILLE
TILBGG TRINN 1
OMGJØRING 2 TRINN
PLAN 2 ETASJE BLOKK III
EDBROM 217
ARKIV 218
KONTOR DISP. 217
KONTOR 210
GANG 225
TLF. SENTRAL 216
KJØKKEN 211
VASKEROM 215
GANG 218
SPISEROM 212
GARD. 213
GARD. M. 35,5m² 214
kontor 160
kontor 161
kontor 162
kontor 163
korridor 166
laboratorie 165
SLAKTELINJE SAU/LAM.
Nr. Operasjon
1 Platform. fll. kapper bakben, kroker om, fjerner slitkjede
2 Skjærer fos underarm
3 Ringerbinde spiserør
4 Fll. bryst
5 Kapper forben, fll. buk, lager "lommer"
6 Flåenniver
7 Flåenniver
8 Kapper hode. Halix klips
9 Skinnasbreak
10 Uthak bukorganer
11 Klipper (sager) bruiben, løsne brysterganer
12 Hanskell brysterganer (evt. bukorg.)
13 Kvalell dersk
14 Skjærer ned brysterganer, kaster i kakker (vogn)
15 Klassifiserer, veie
16 Sjekker
17 Sjekk saulam/serkalv og kraft vender seongen
F NY TRAPP NYTT KONTOR 31.5-88 L.B.
E KORRIGERT 29.12-87 L.B.
D DIV. KORR. AKSE 13-16 9.3-87 L.B.
REVIDERINGEN GJELDER
Behandlet og godkjent av byggingsavdeling i
Sortland 26.07.91
Sortland 29.07.91
B DIV. KOREKSJONER AKSE 3 - 7 13.6-86 L.B.
A Tilbygg 1 og 2 17.3.86
Rev. Anr. REVIDERINGEN GJELDER Dato Sign.
Målestok 1:100
Godkjent 13.3-86
Kontrollert
Ansv. ar. S-1001-34
Oppdr. nr. 85065
Ersl. for A-7896 F
NNS SORTLAND
PLAN 1. ETASJE
UTVIDELSE - OMGJØRING
LANDBRUKETS BYGGE OG RASJONALISERINGSKONTOR