


Kjeller

Sør


9660

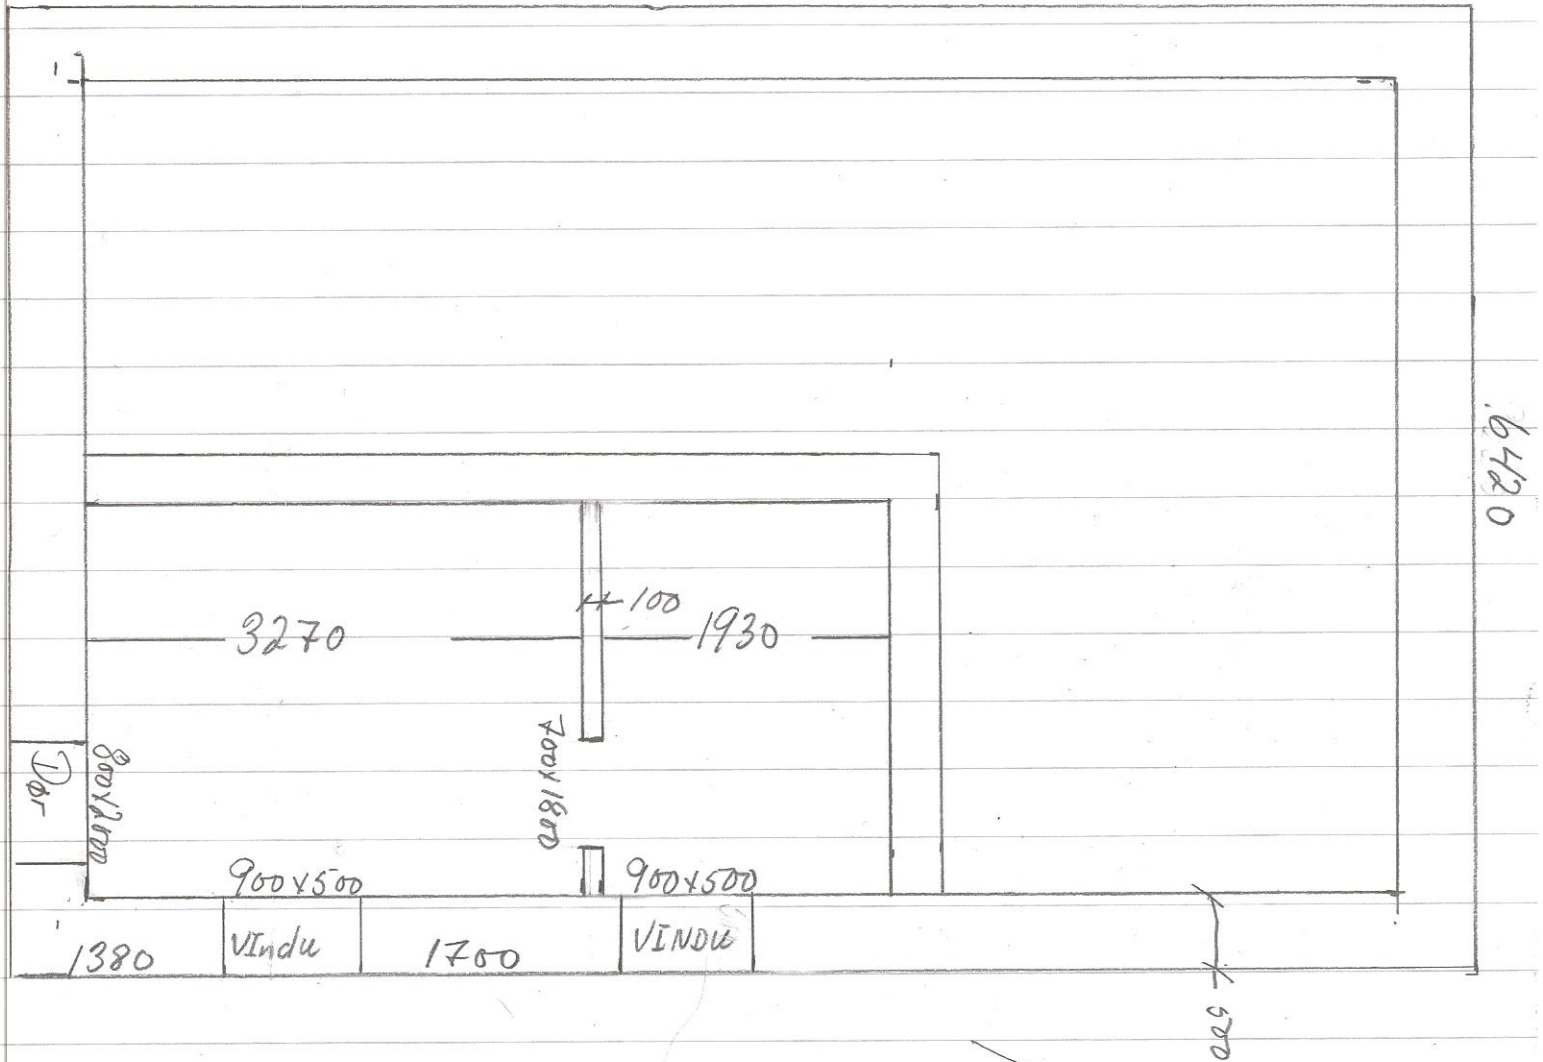


Nor

Vest


Vest

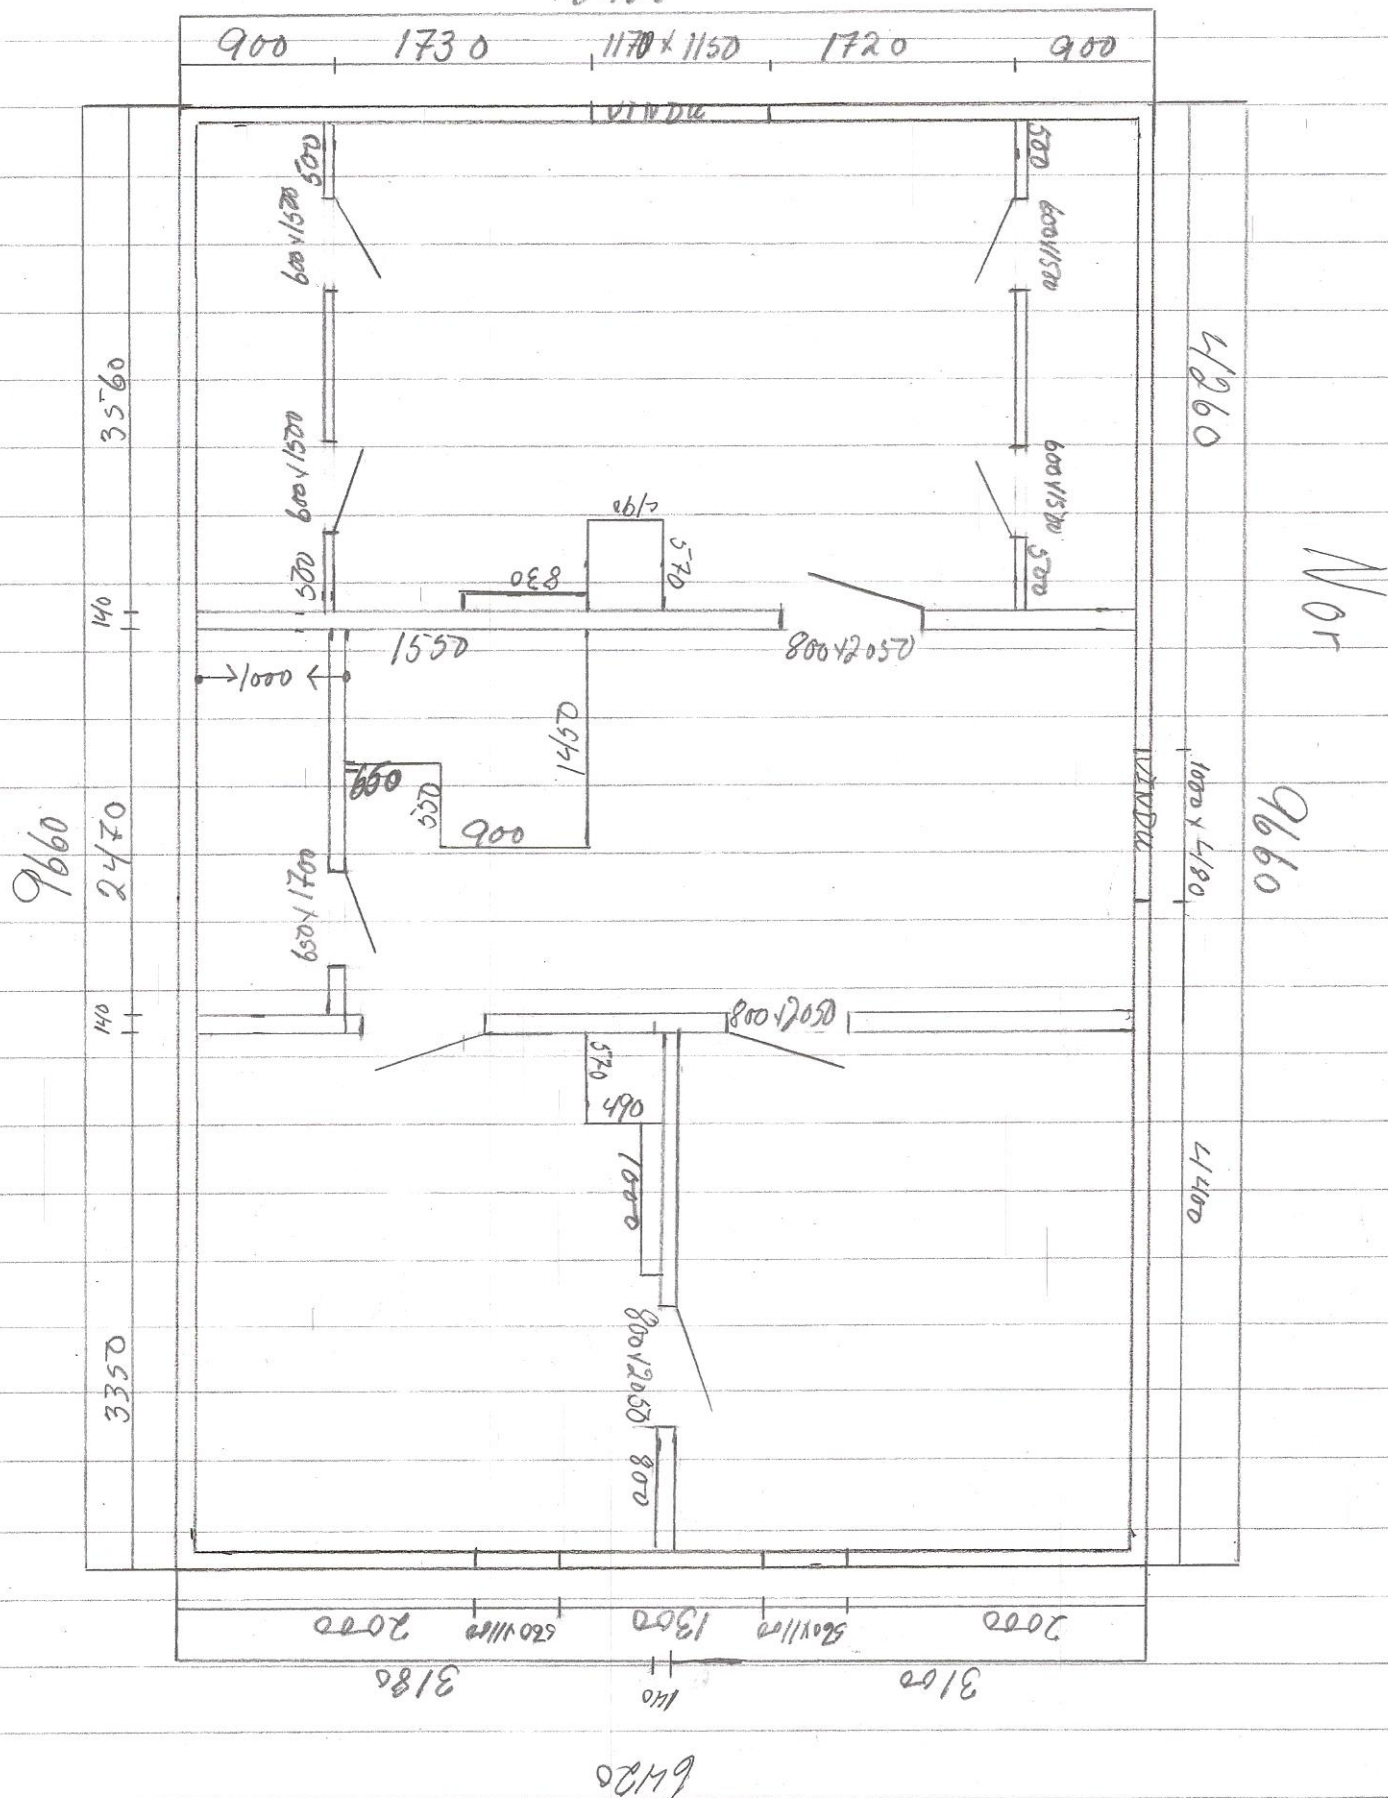

Hoodhus Vest

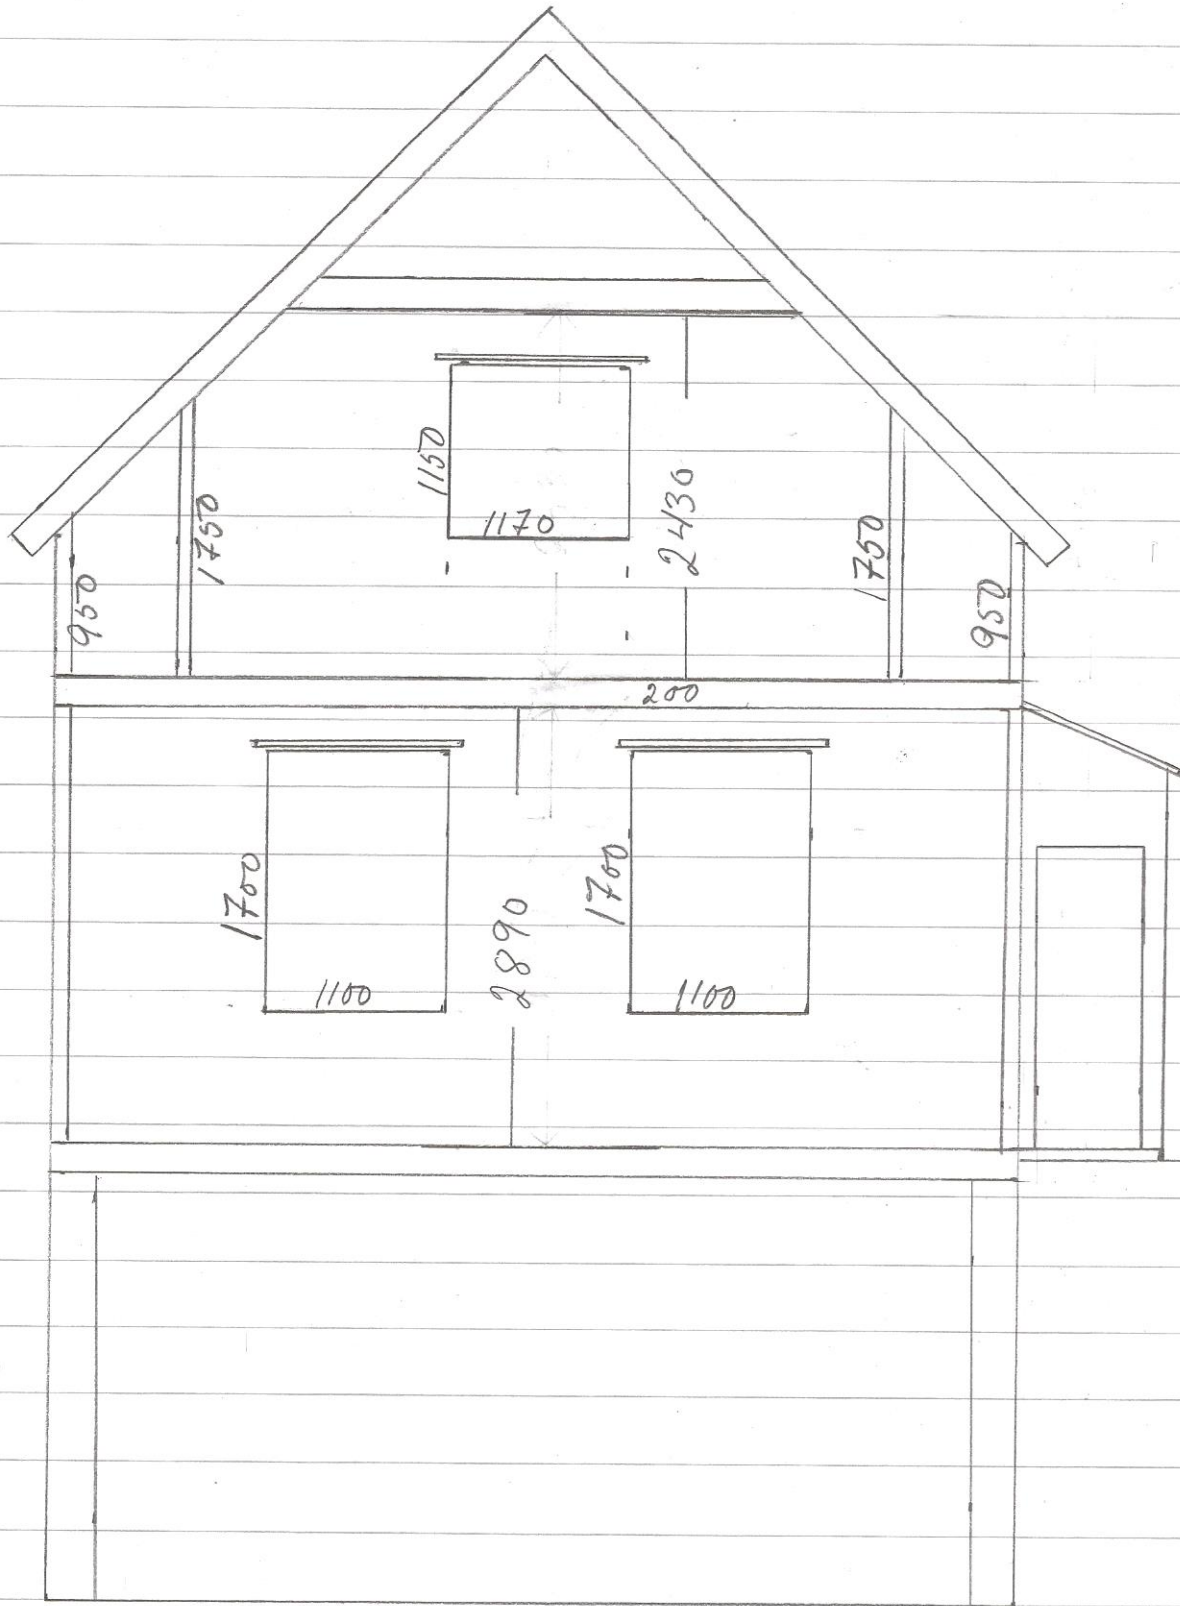

Hovedhus
Øst

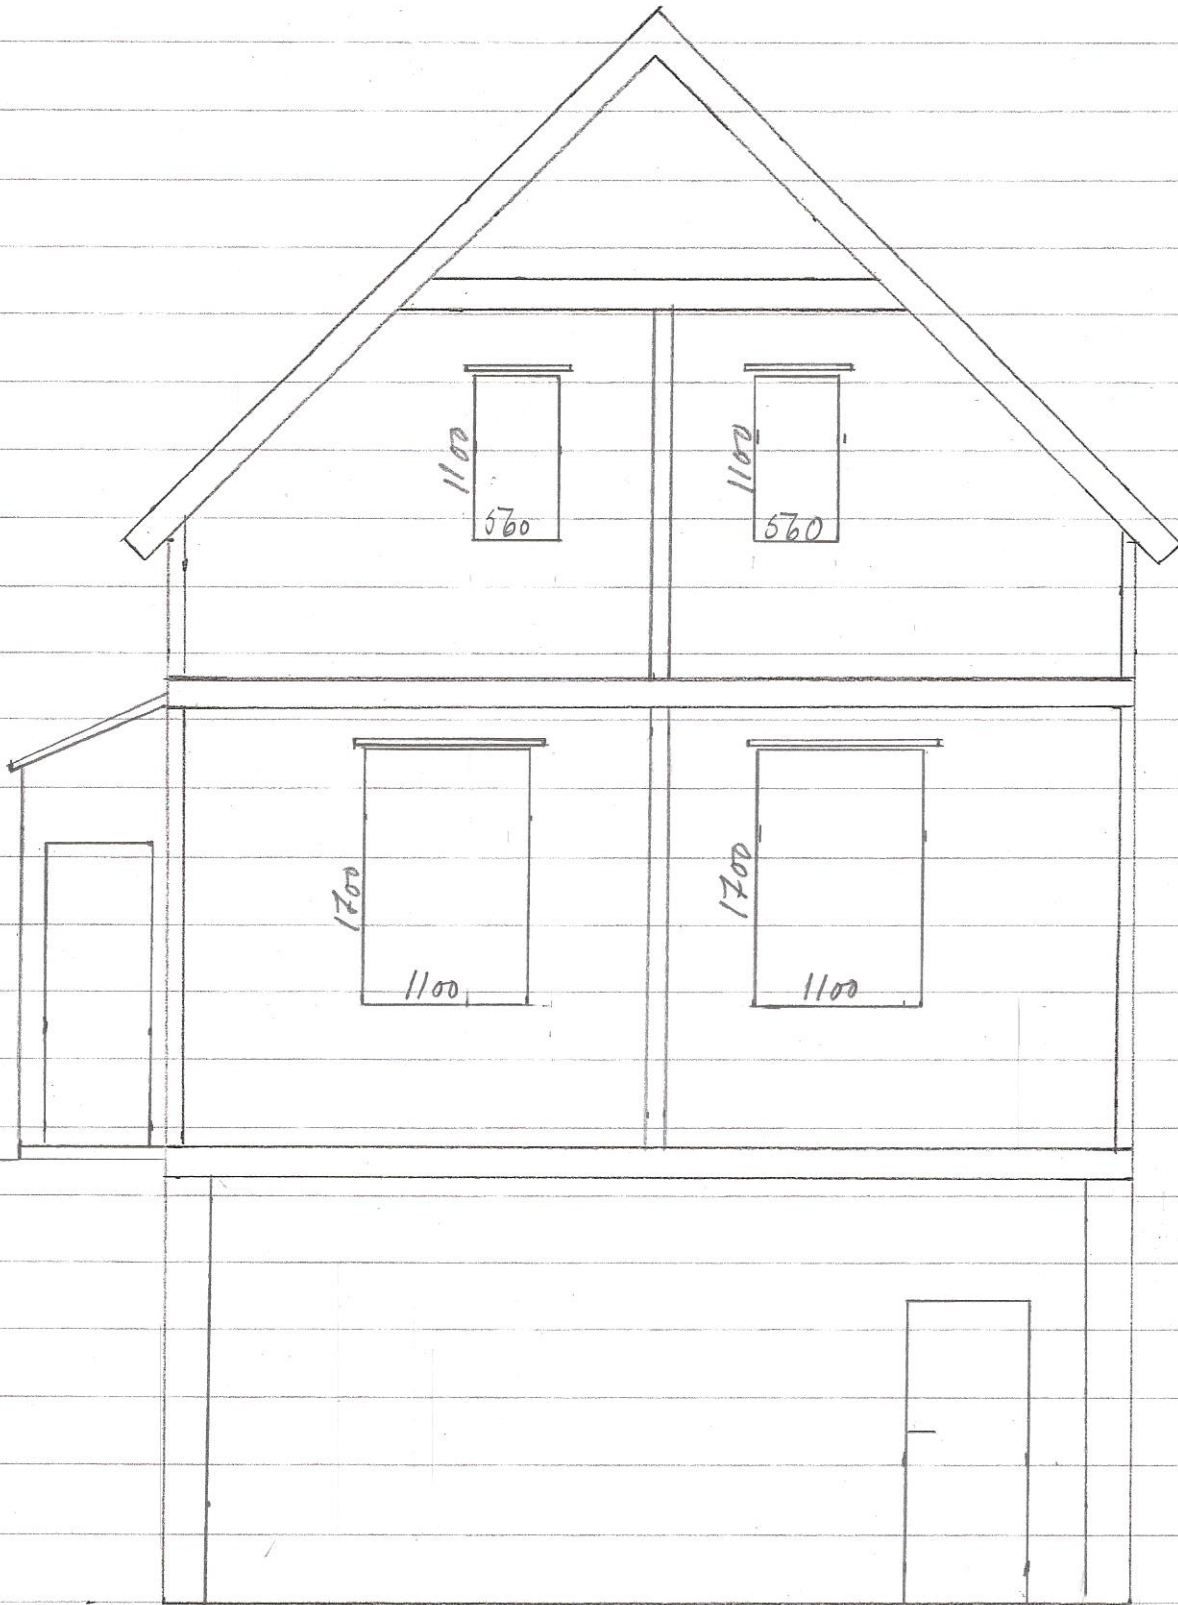





Ost



Vest

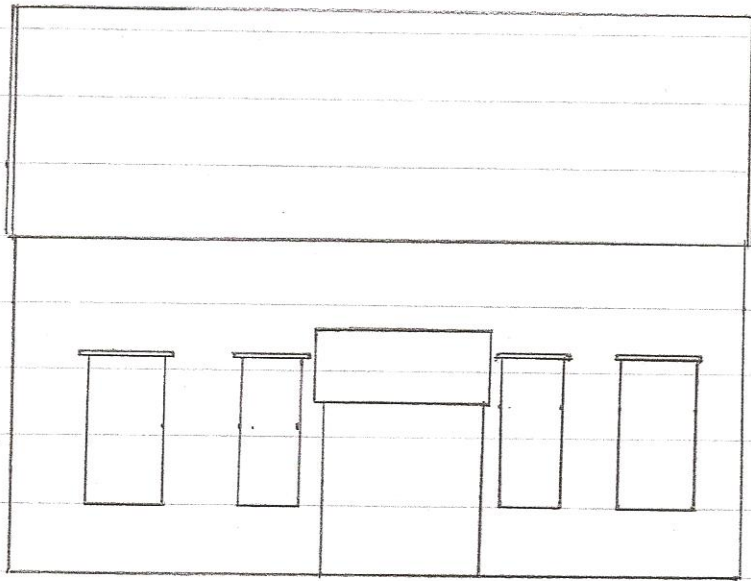

Sör

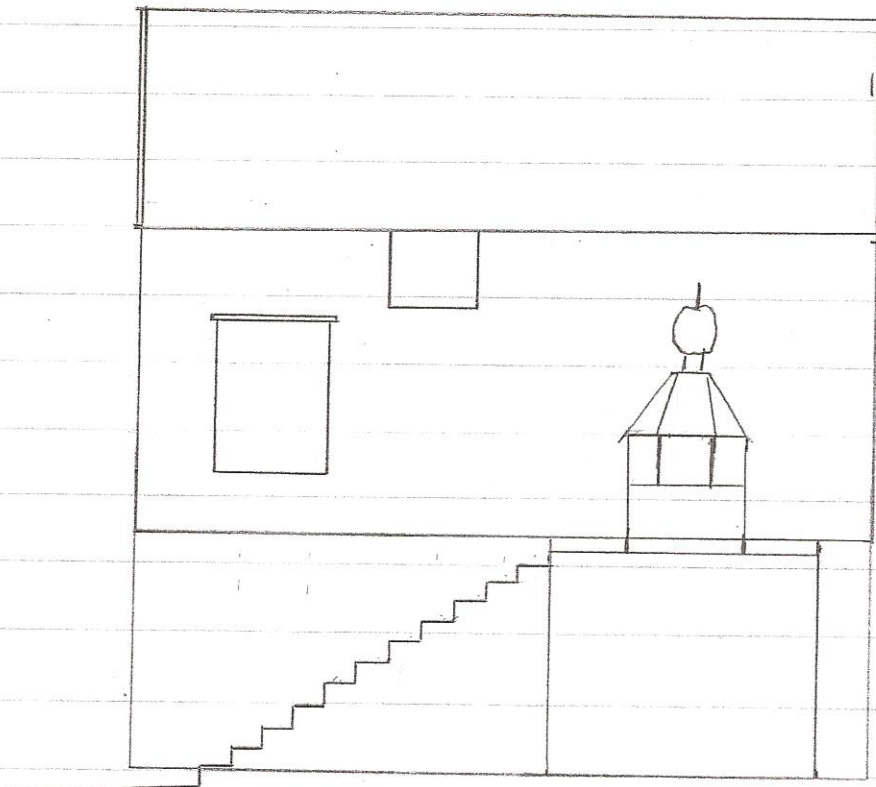

Nor