


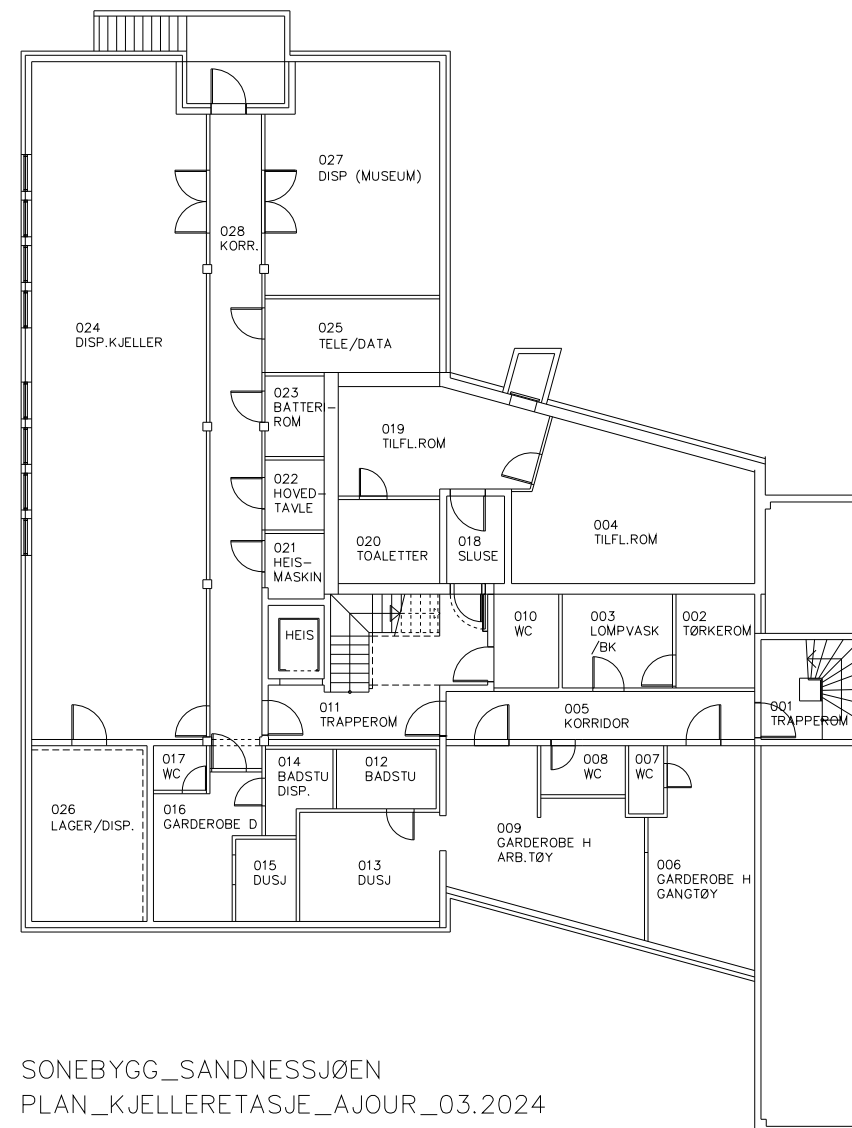

SONEBYGG_SANDNESSJØEN
PLAN_KJELLERETASJE_AJOUR_03.2024