



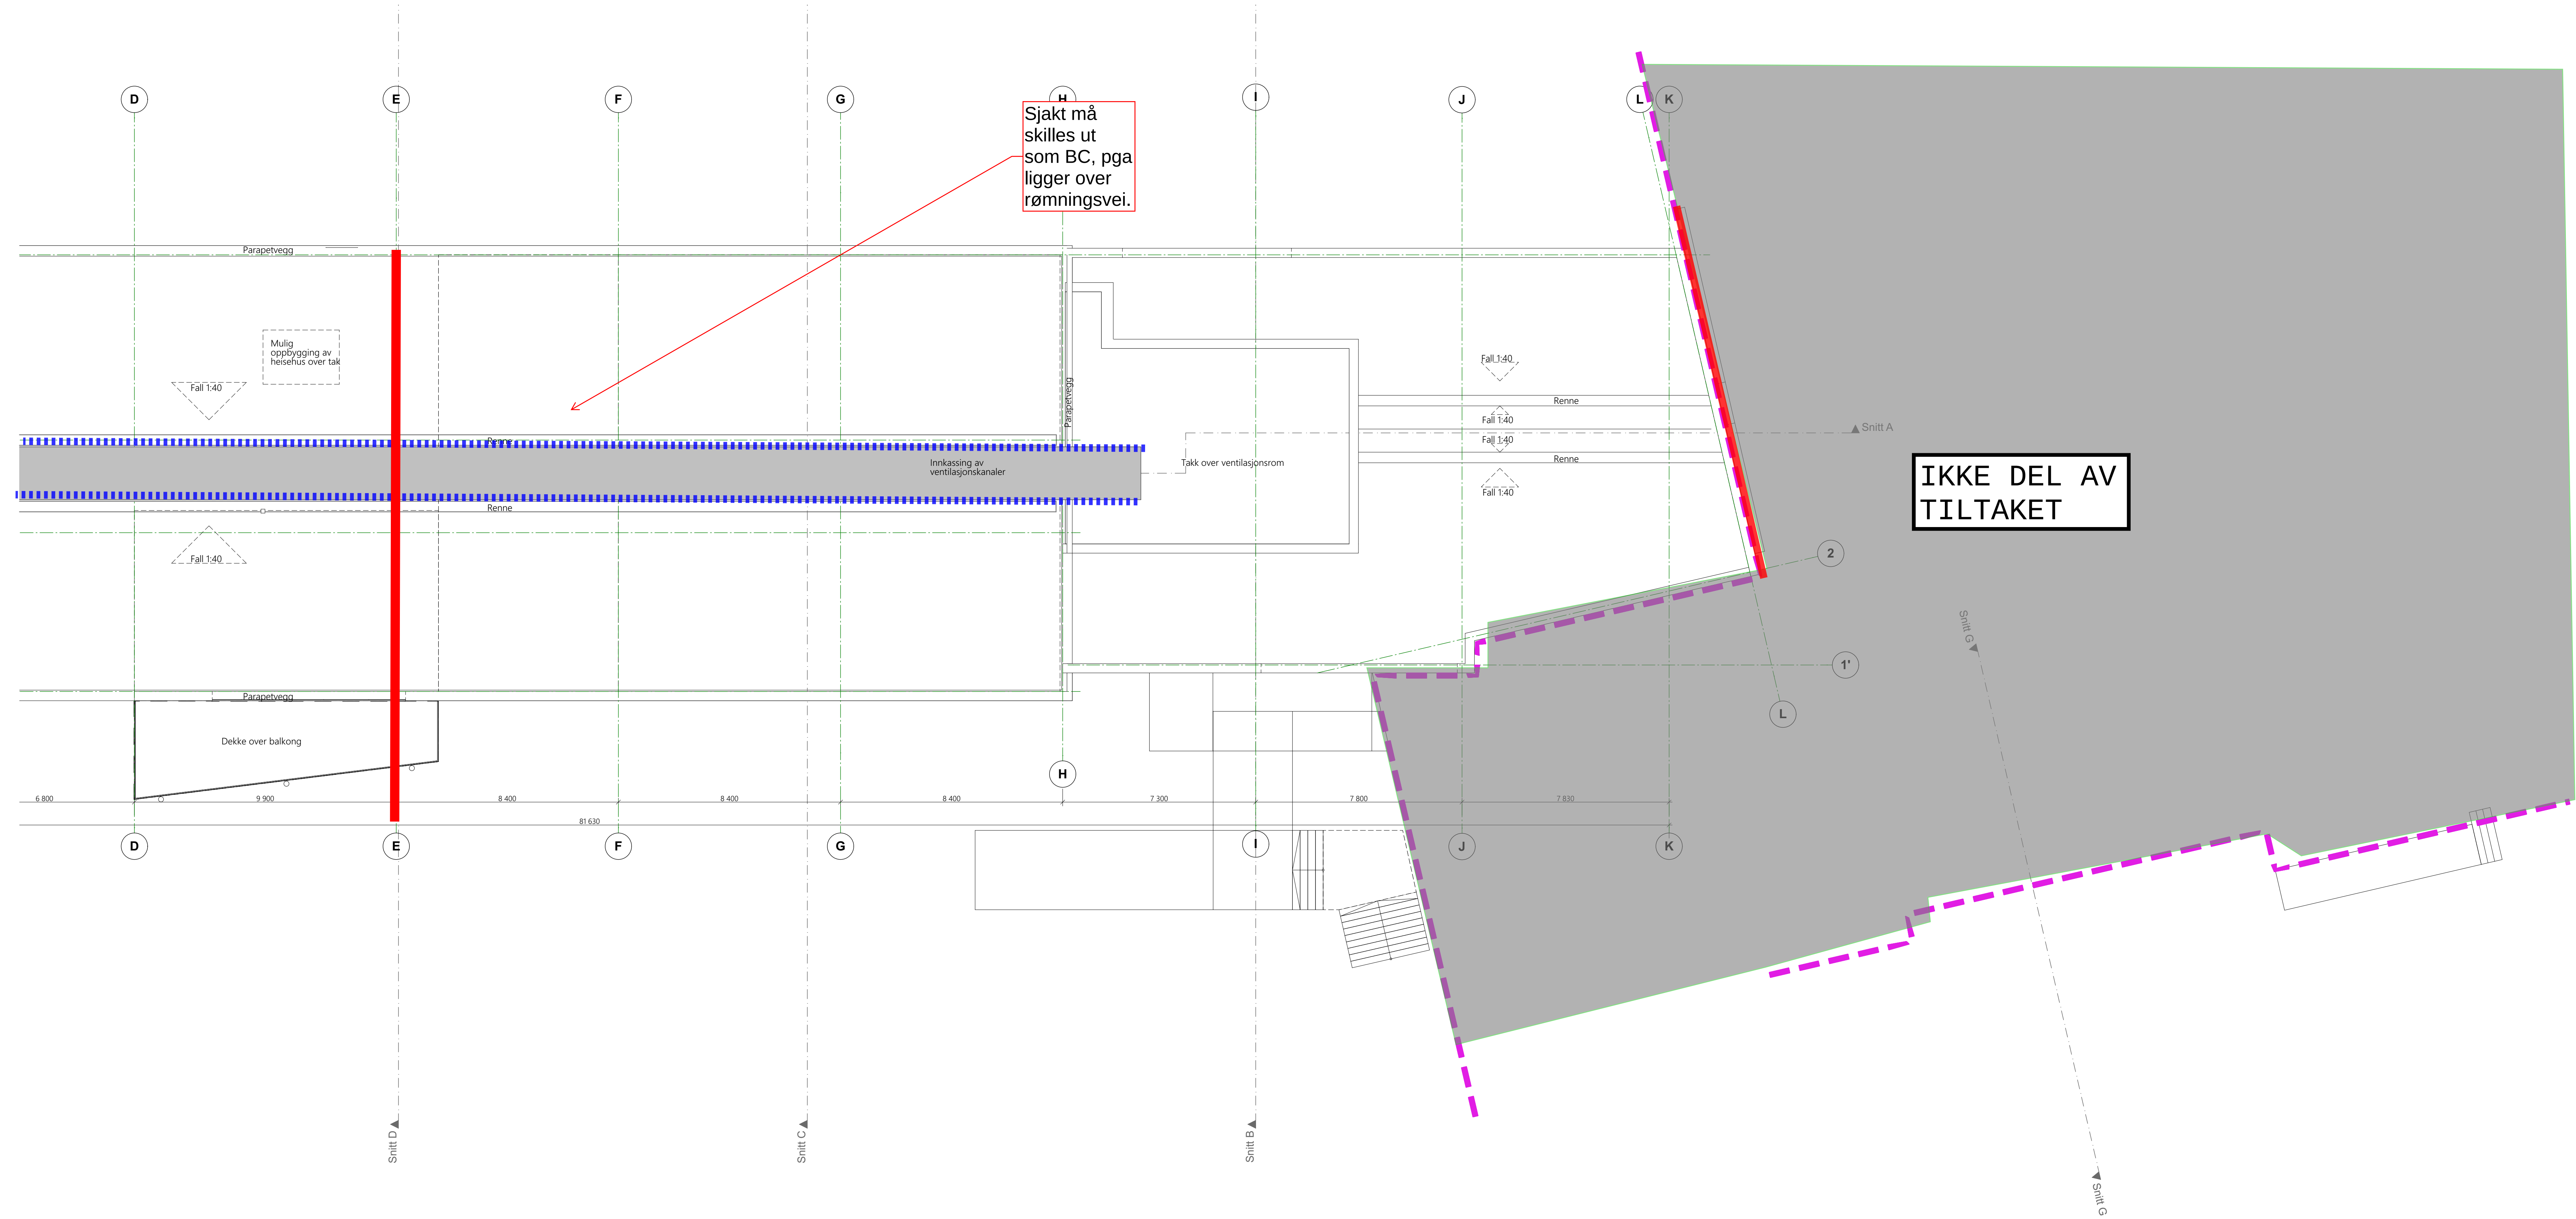

Smøla sykehjem - Straumen
Prosjektnr: 10217462

Branntegning, dato: 06.05.2021
Plan 3.etasje

Forutsetninger iht. rapport.Sjakter tettes i dekke.
Symbolforklaring:
Brannseksjonering:
Brannskille

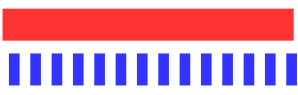

Utarbeidet av: Kari Silset
intern ks: Øystein Skjåk Astad