




Malfil til modellering av eksisterende bygg. Inkluderer rømningsplan, branntegning og orienteringsplan

Modellopplysninger:

Inventarkode	:	2020510037+0052
Etablissementsbeskrivelse	:	Porsangmoen
Inventarbeskrivelse	:	Gen A Dahlsvei 6 A+B
Modelleringsunderlag	:	PDF
HER BTA	:	138+138m2
Revit BTA	:	306.4 m ²
Modellfilens Gradering	:	UGRADERT

3D:

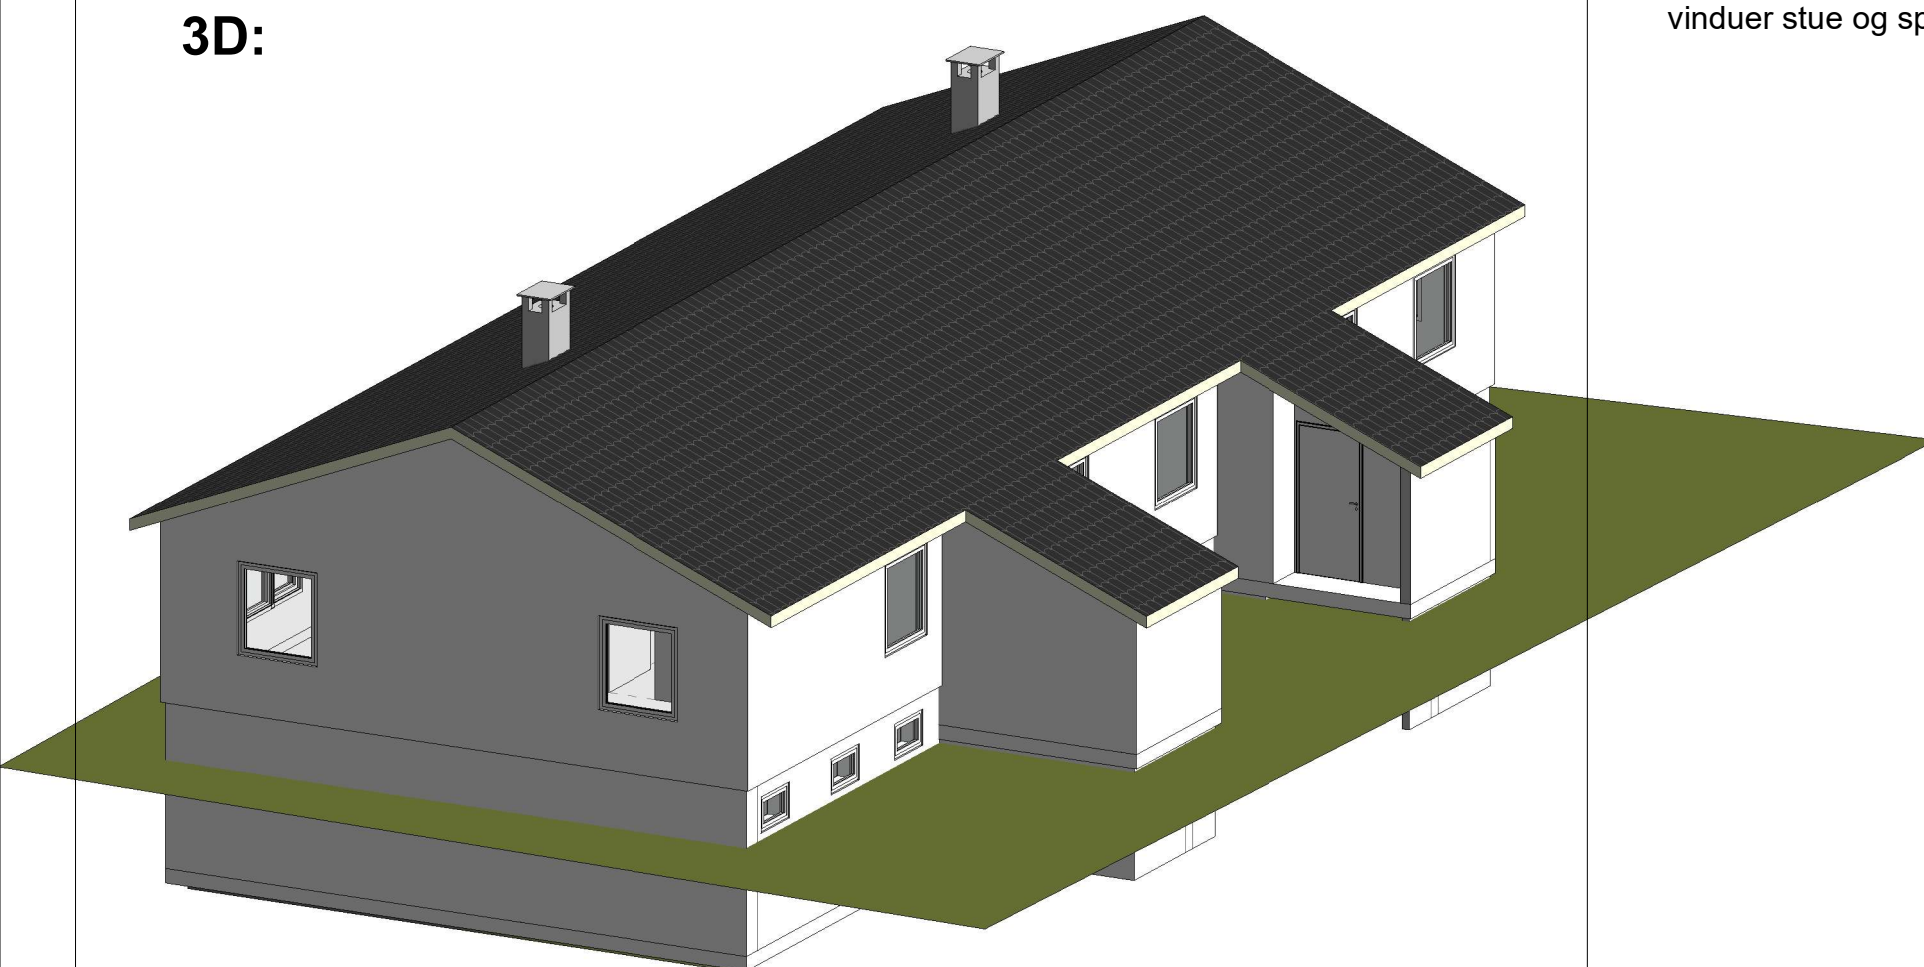

Fase: H

Prosjektopplysninger:

Prosjekt modellering av eksisterende bygg, REV 2023-11-24

Befaringsopplysninger:

Dato siste befaring	:	15.11.2023
Befart av	:	Nils Øyvind Utsi
Befaringskommentarer	:	Skriv her

Notater:

Revidert iht. faktisk plan og fasade, full kjeller med noen vinduer, vinduer stue og spisestue iht. eksisterende.