


VINDU: VD-01

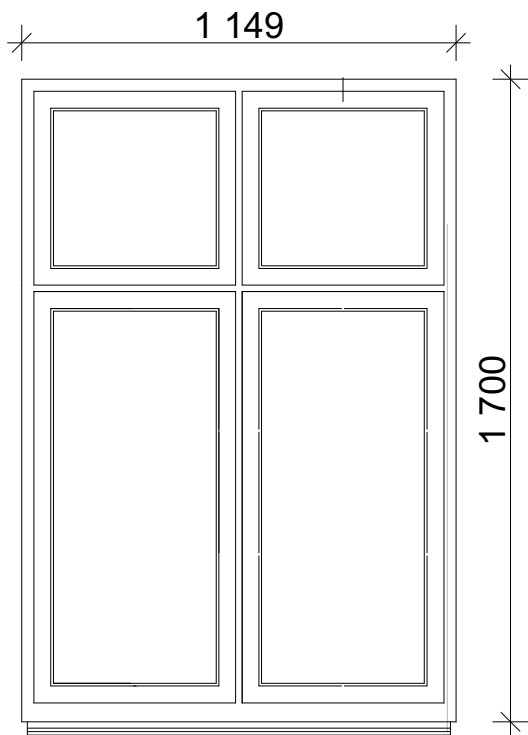

VINDU TYPE D Fasade øst og sidefløy nord 2.og 3.etg.



NB! Alle mål er ca-mål, da vinduene er målt netto lysmål innvendig foringer. Tegningen viser antatt karmmål.Små ulikheter i karmmål ved samme type vindu kan også forekomme.