


VINDU: VK-01

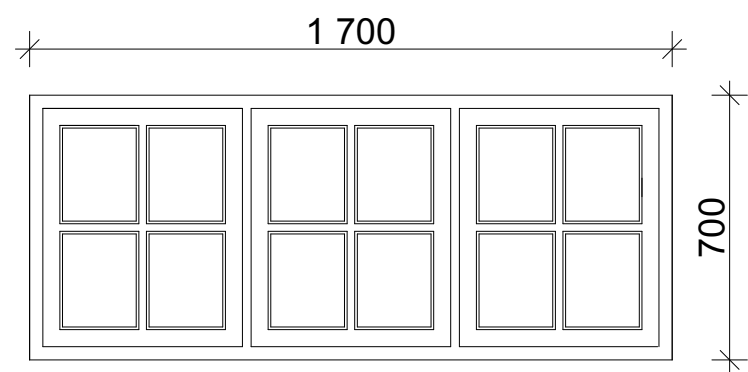

VINDU TYPE K Fasade vest 1.etg.



NB! Alle mål er ca-mål, da vinduene er målt netto lysmål innvendig foringer. Tegningen viser antatt karmmål.Små ulikheter i karmmål ved samme type vindu kan også forekomme.