


VINDU: VL OG VM




VINDU TYPE L Fasade vest

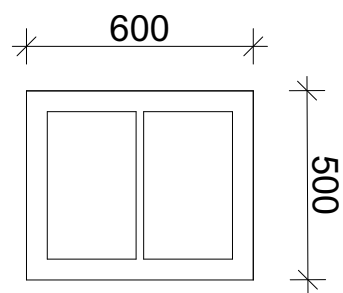

VL-01



VL-02

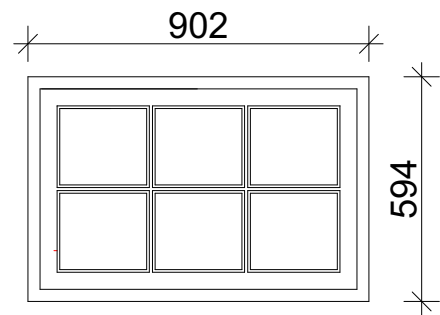

VINDU TYPE M Fasade vest trappehus 1.etg.



VM-01

NB! Alle mål er ca-mål, da vinduene er målt netto lysmål innvendig foringer. Tegningen viser antatt karmmål. Små ulikheter i karmmål ved samme type vindu kan også forekomme.