


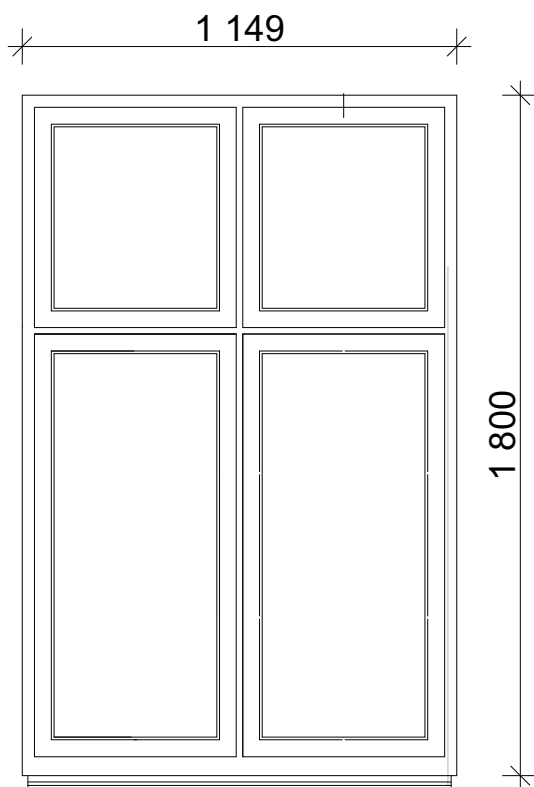

VINDU TYPE E Gavlfasade øst 1.etg
ANTALL: 1 stk..

NB! Alle mål er ca-mål, da vinduene er målt netto lysmål innvendig foringer. Tegningen viser antatt karmmål. Små ulikheter i karmmål ved samme type vindu kan også forekomme.

PRO.NR.: PROSJEKT:

TEGNING:

MÅL:

TEGN. DATO:

1641 Waisenhuset

Vinduskjema - Type E

1:20 A4

2024-01-10

BERGERSEN
ARKITEKTER

