
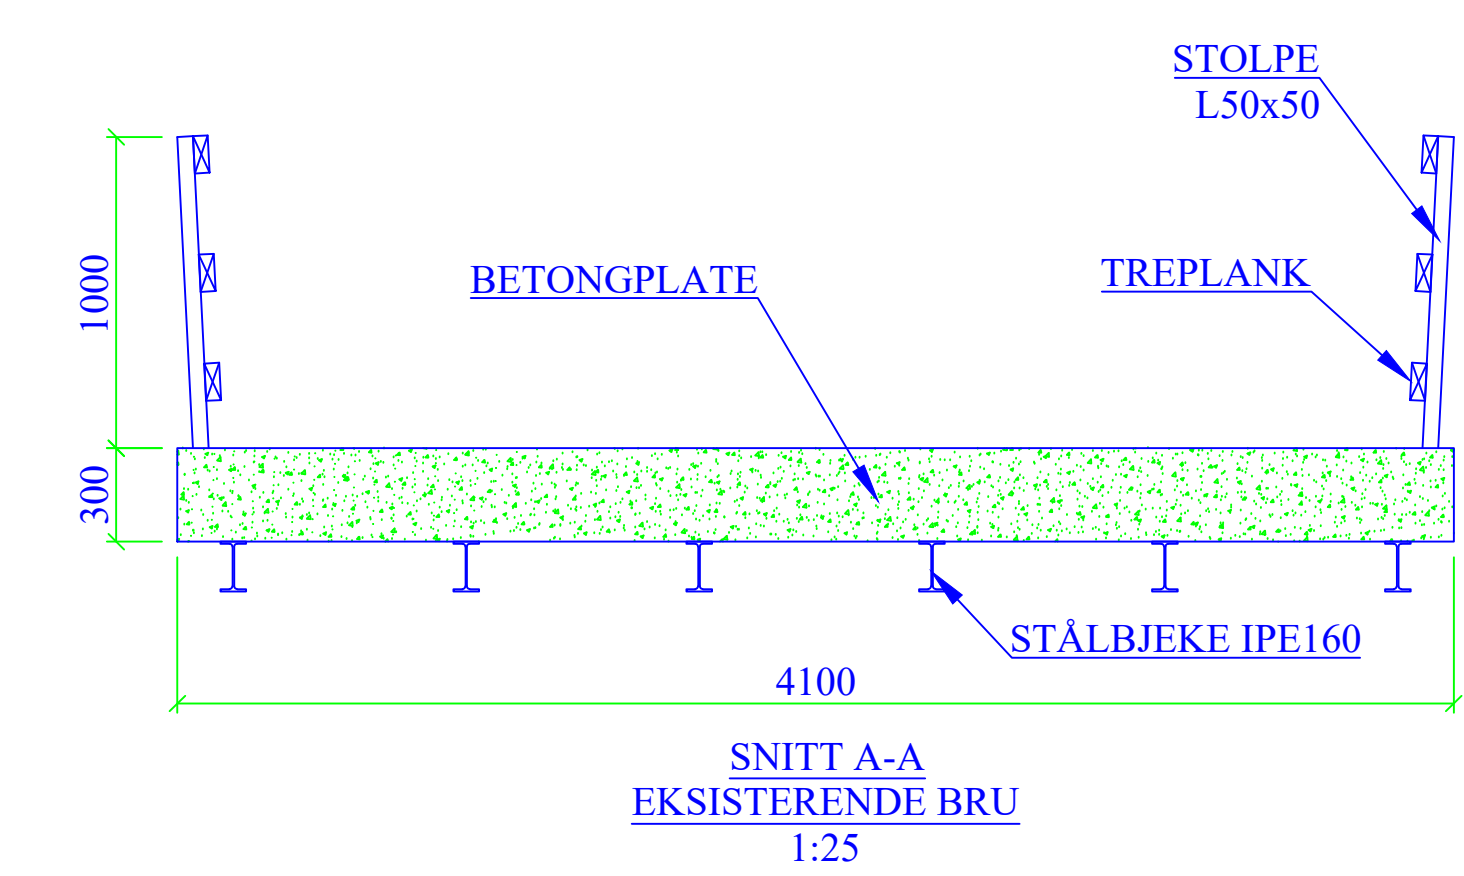
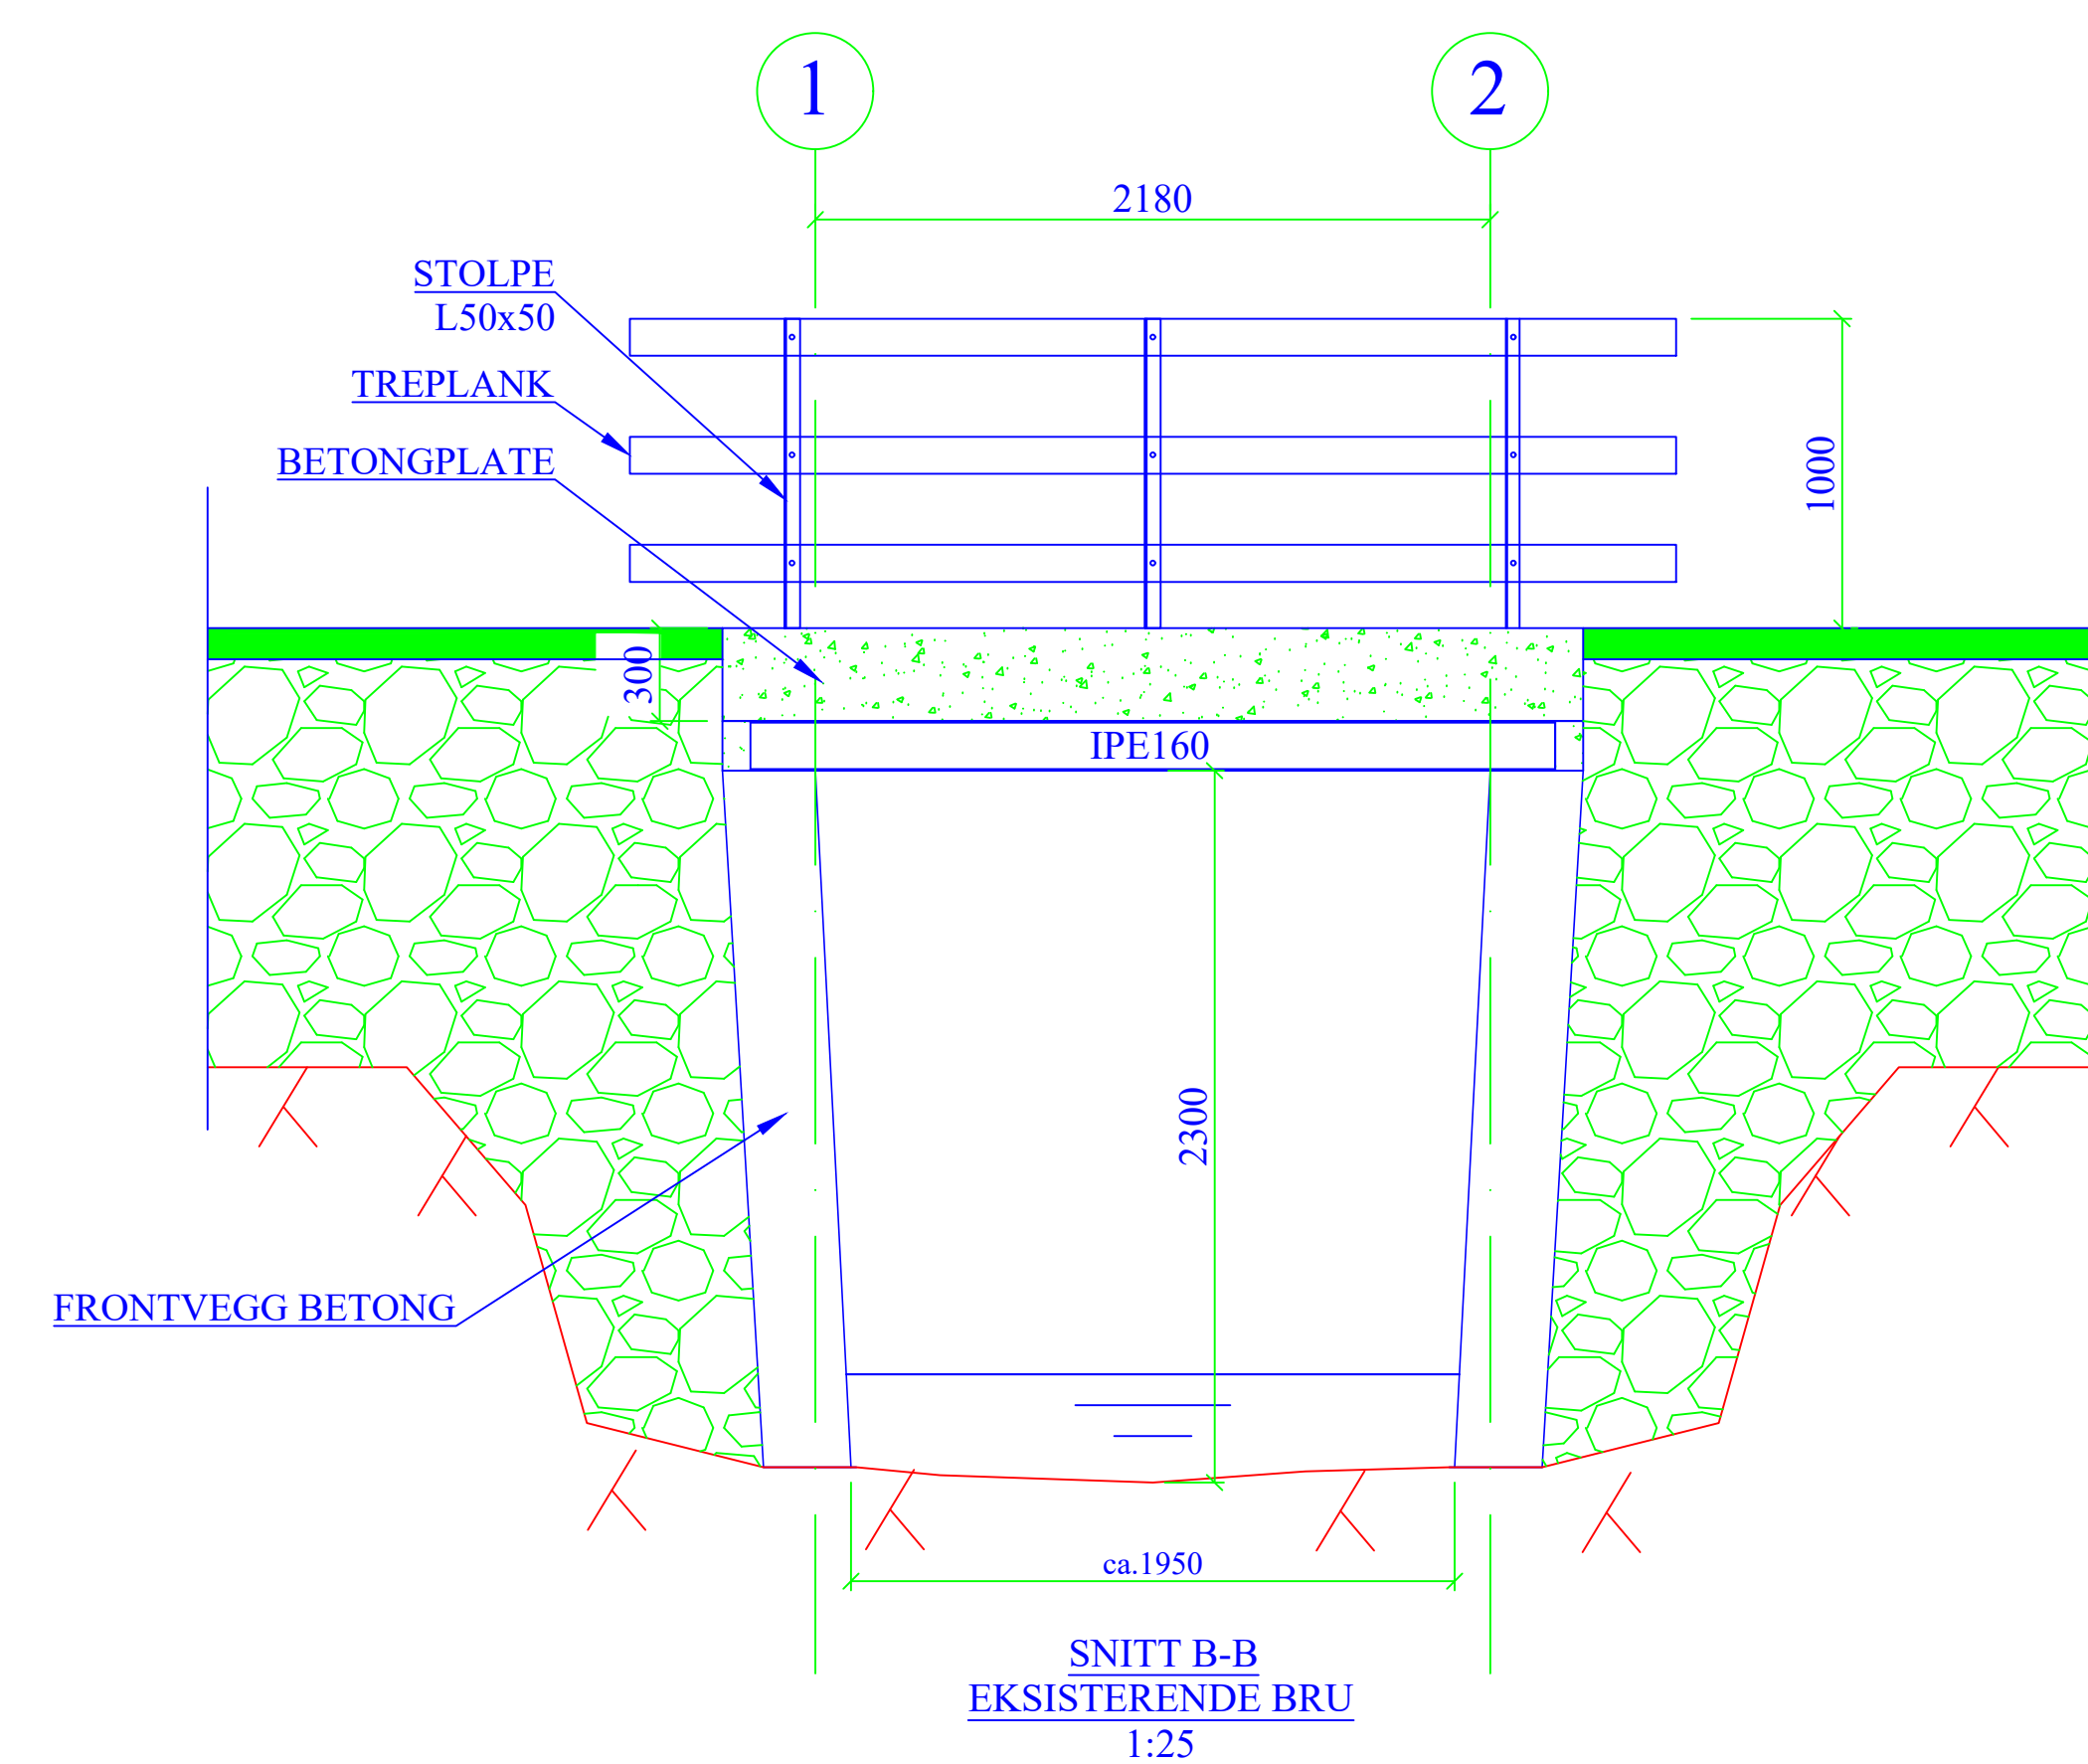


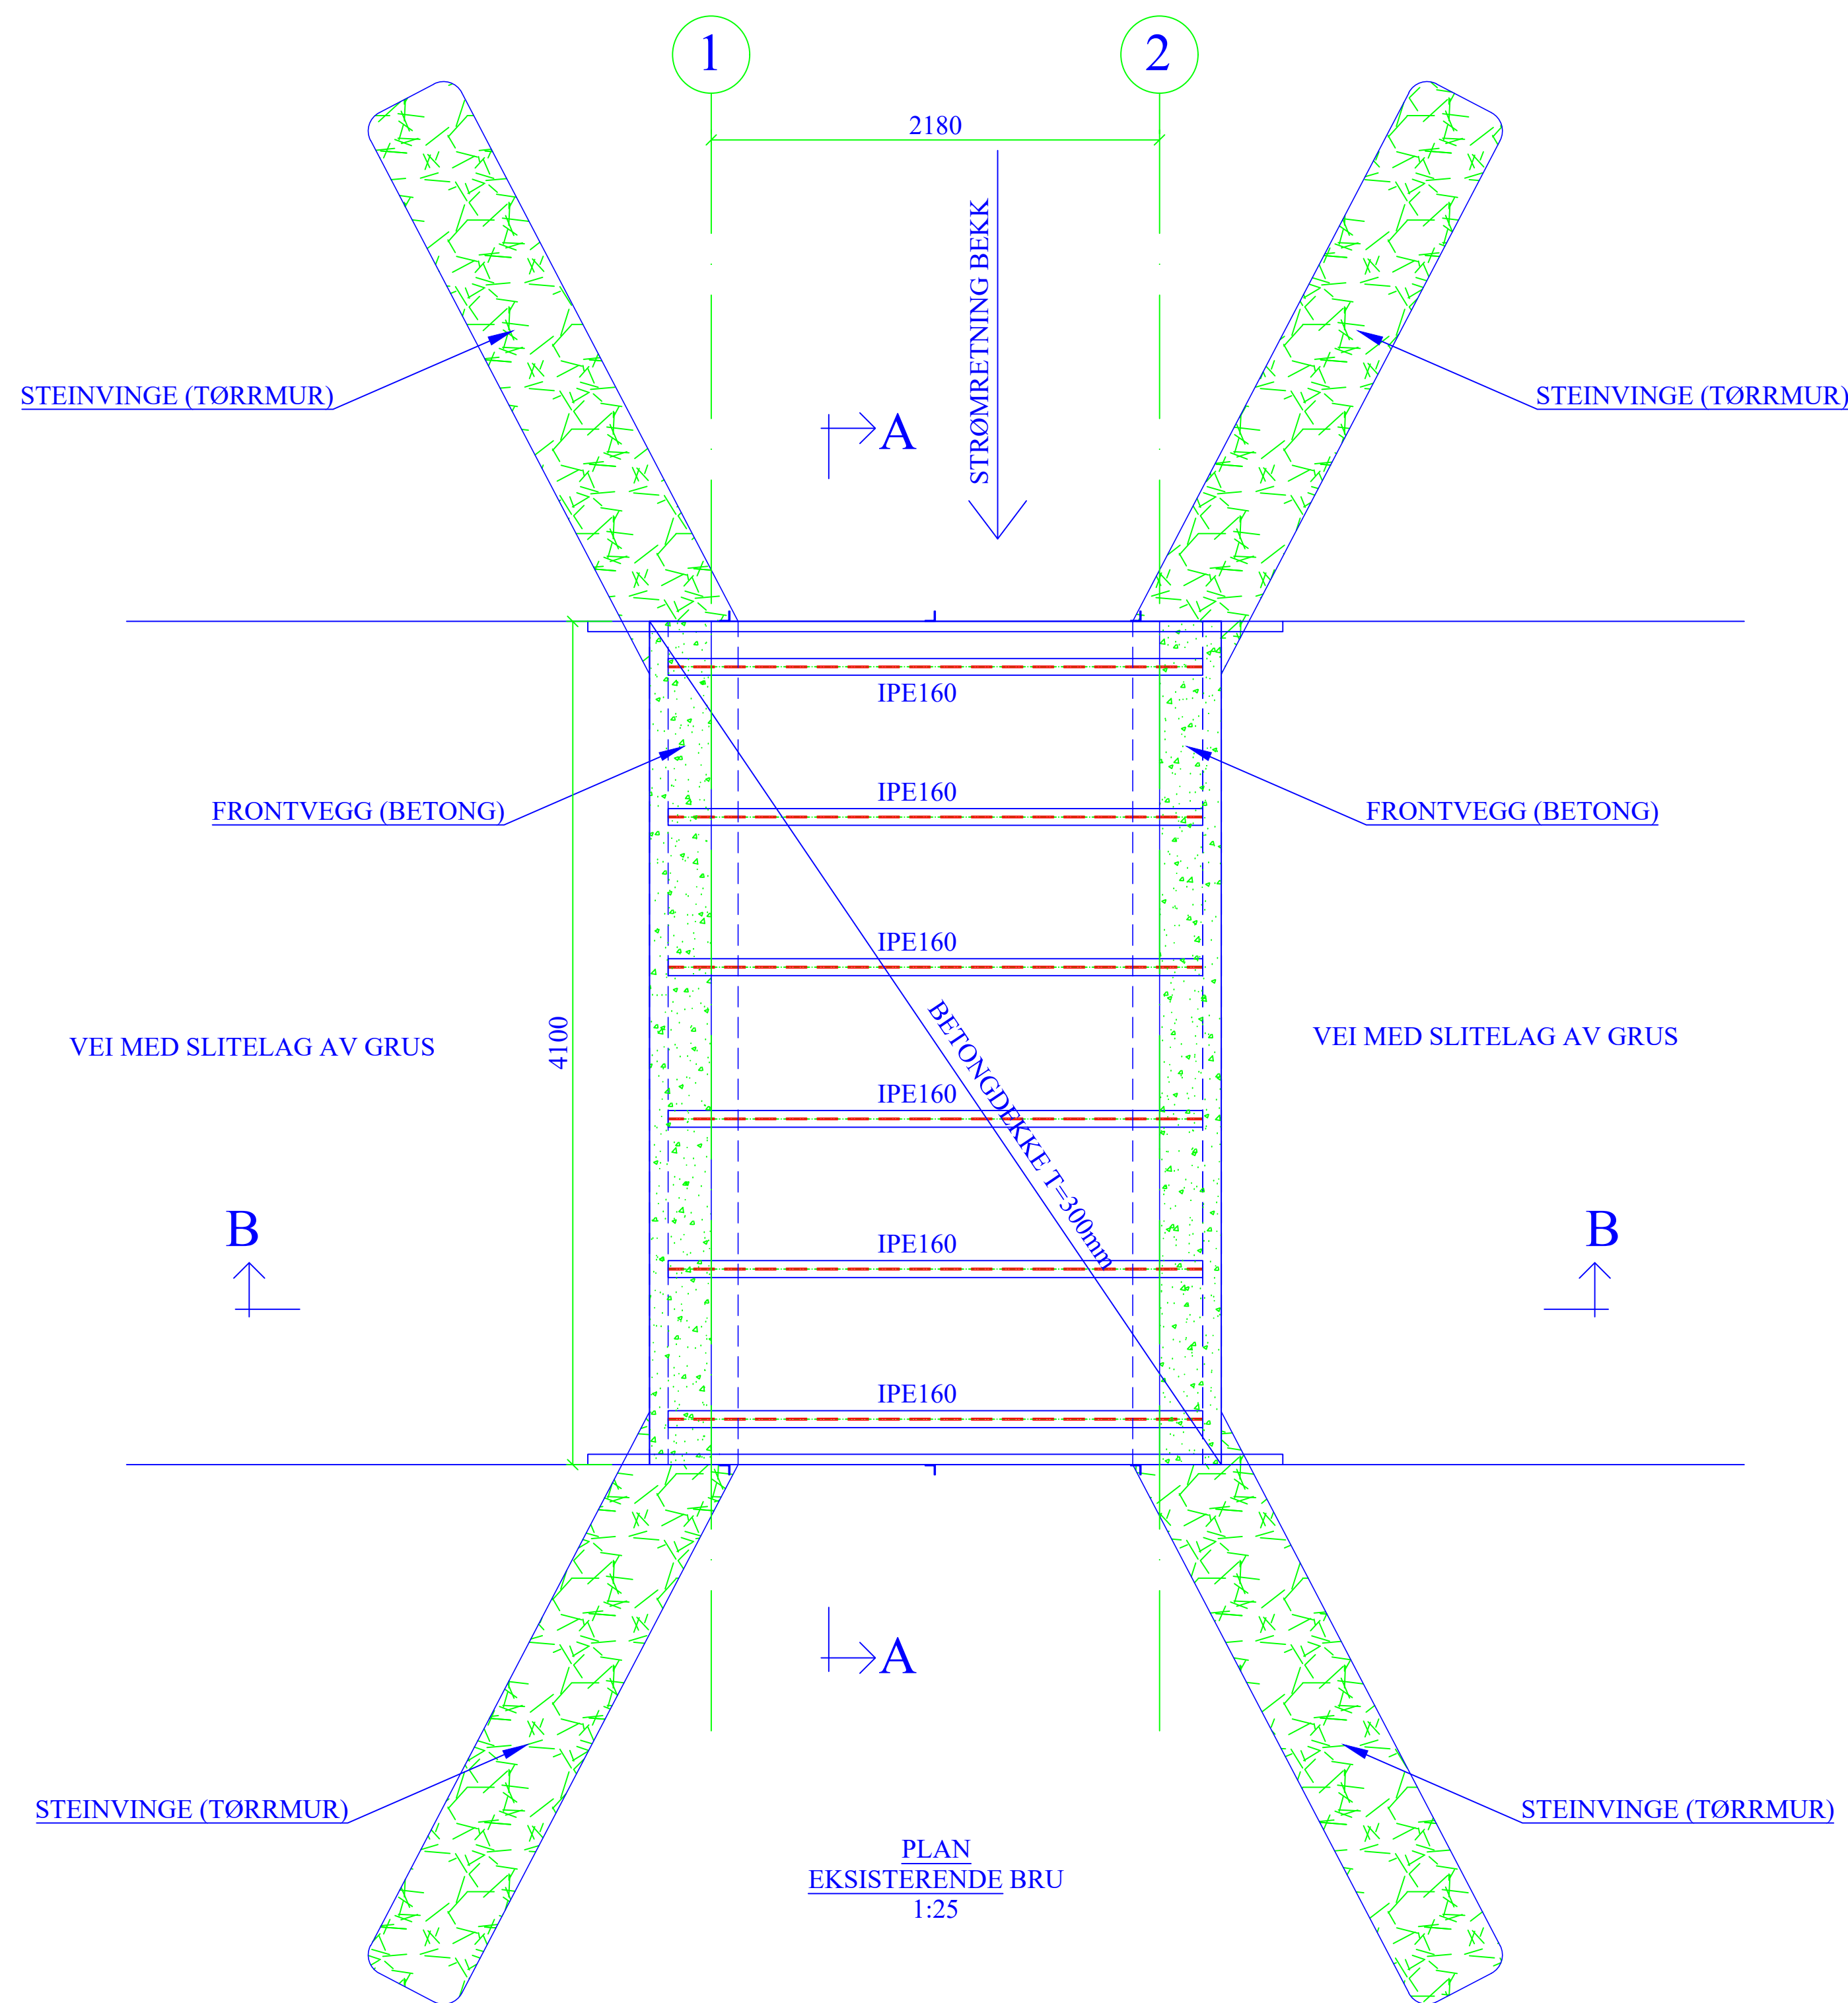

-	SPESIALINSPEKSJON	KA	AJ	2022.03.04
REV	REVIDERING GJELDER	TEGNET	KONTR	DATO
SAFE CONTROL ENGINEERING 4900 Tvedestrand		RINGERIKE KOMMUNE 049 - STRØMSODDBYGDA KAPELL BRO EKSISTERENDE BRU PLAN, LENGDE- OG TVERRSNITT		
TEGNET	KA			
KONTR.	OH			
MÅL(A1)	SOM VIST	OPPDRA	TEGNING NR	REVISJON
DATO	2022.03.04	22003	B-01	-