

Oppdragsgiver: **Saltdal Kommune**
Oppdragsnr.: **52206588** Dokumentnr.: **RIE-01**

Til: Saltdal kommune
Fra: Morten Olafsen
Dato 2022-12-13

► Rognan ungdomsskole, nytt tilbygg - elektro

Generelt:

Notatet er ment å gi et underlag for prising i anbudsfase, og ikke som en detaljert arbeidsbeskrivelse.

Ny installasjon skal tilfredsstille kravene i gjeldene NEK400 og gjeldene forskrifter og normer, som For eksempel lyskultur

Nye kurser skal dokumenteres og beregnes i FebDok, det skal leveres FDV i henhold til Saltdal kommune sine retningslinjer

Eksisterende utstyr:

Eksisterende utebelysning og utstyr som kommer i konflikt med tilbygget rives, merket med røde sirkler





Lys:

Det skal settes opp innfelte spotter i spilehimlingen, entreprenøren skal sørge for at området blir tilstrekkelig opplyst i henhold til lyskultur. Valg av lamper avklares med byggherre.

Ny belysning tilkobles eksisterende styring av utebelysningen, entreprenør må sjekke om eksisterende utelyskurs er tilstrekkelig for det nye lysanlegget

Markeringslys plasseres over dør, kobles sammen med markeringsbelysning inne.

Utvendig stikkontakt:


Høyde og plassering av utvendig stikkontakt avklares med byggherre

Varmekabel:

Det skal legges varmekabel i områdene merket i illustrasjonen. Det skal være dimensjonert for snøsmelting (300w pr m2). varmekablene skal være termostatstyrt, type styringsløsning og plassering avklares med byggherre.

Tilførsler legges fra eksisterende tavle i bygget, det må påberegnes nye kurser og tilførsler til dette.

Illustrasjon oppdeling av varmekabel

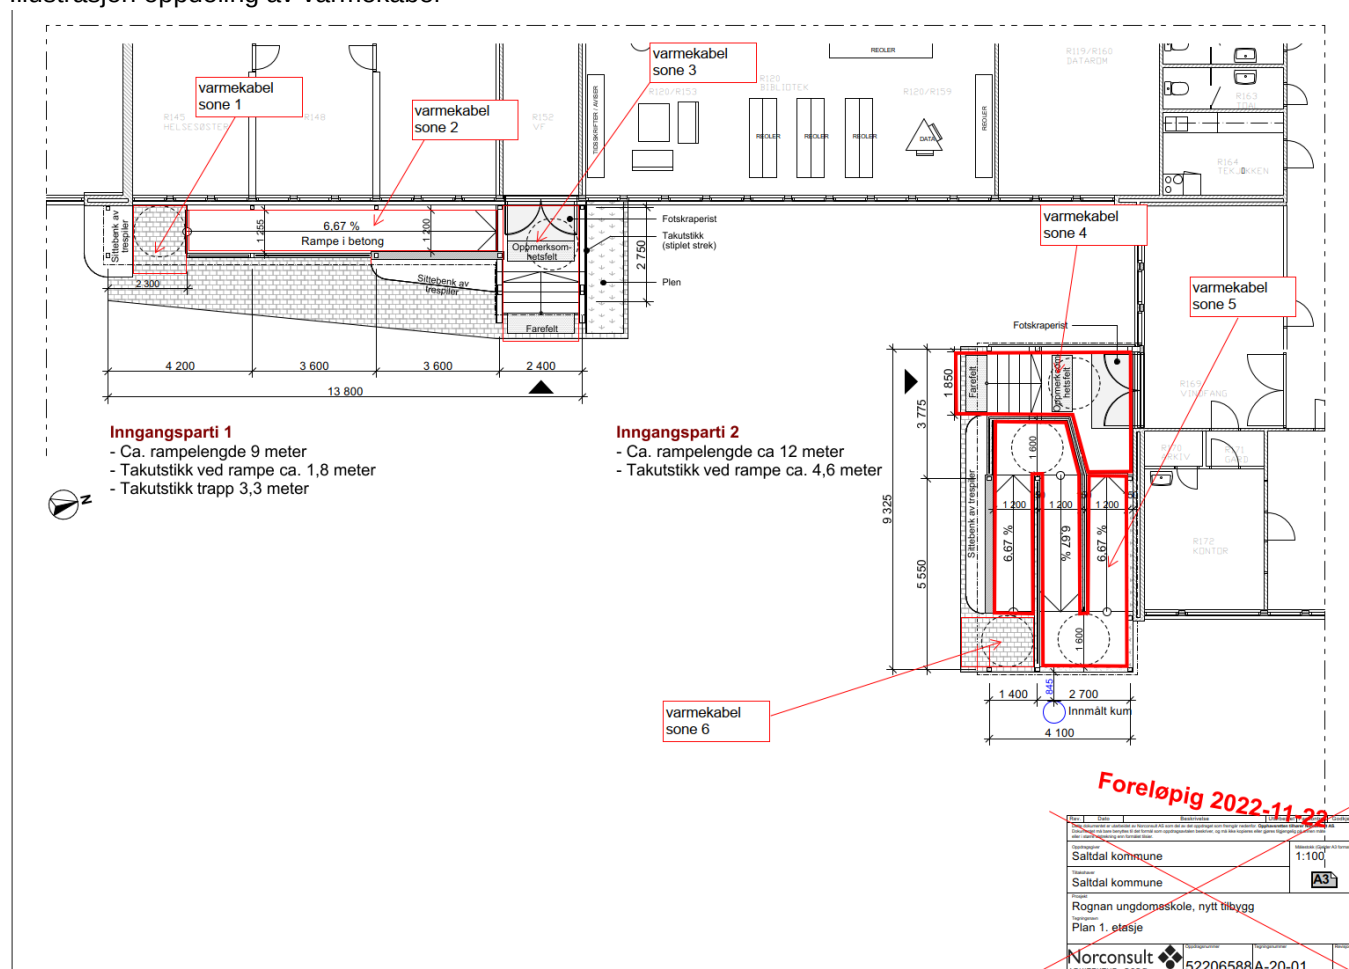

F01	2022-12-13	For anskaffelse	Morola	Knuloe	Morola
D01	2022-12-13	For godkjenning hos oppdragsgiver	Morola	Knuloe	Morola
Versjon	Dato	Beskrivelse	Utarbeidet	Fagkontrollert	Godkjent

Dette dokumentet er utarbeidet av Norconsult AS som del av det oppdraget som dokumentet omhandler. Opphavsretten tilhører Norconsult AS. Dokumentet må bare benyttes til det formål som oppdragsavtalen beskriver, og må ikke kopieres eller gjøres tilgjengelig på annen måte eller i større utstrekning enn formålet tilsier.