


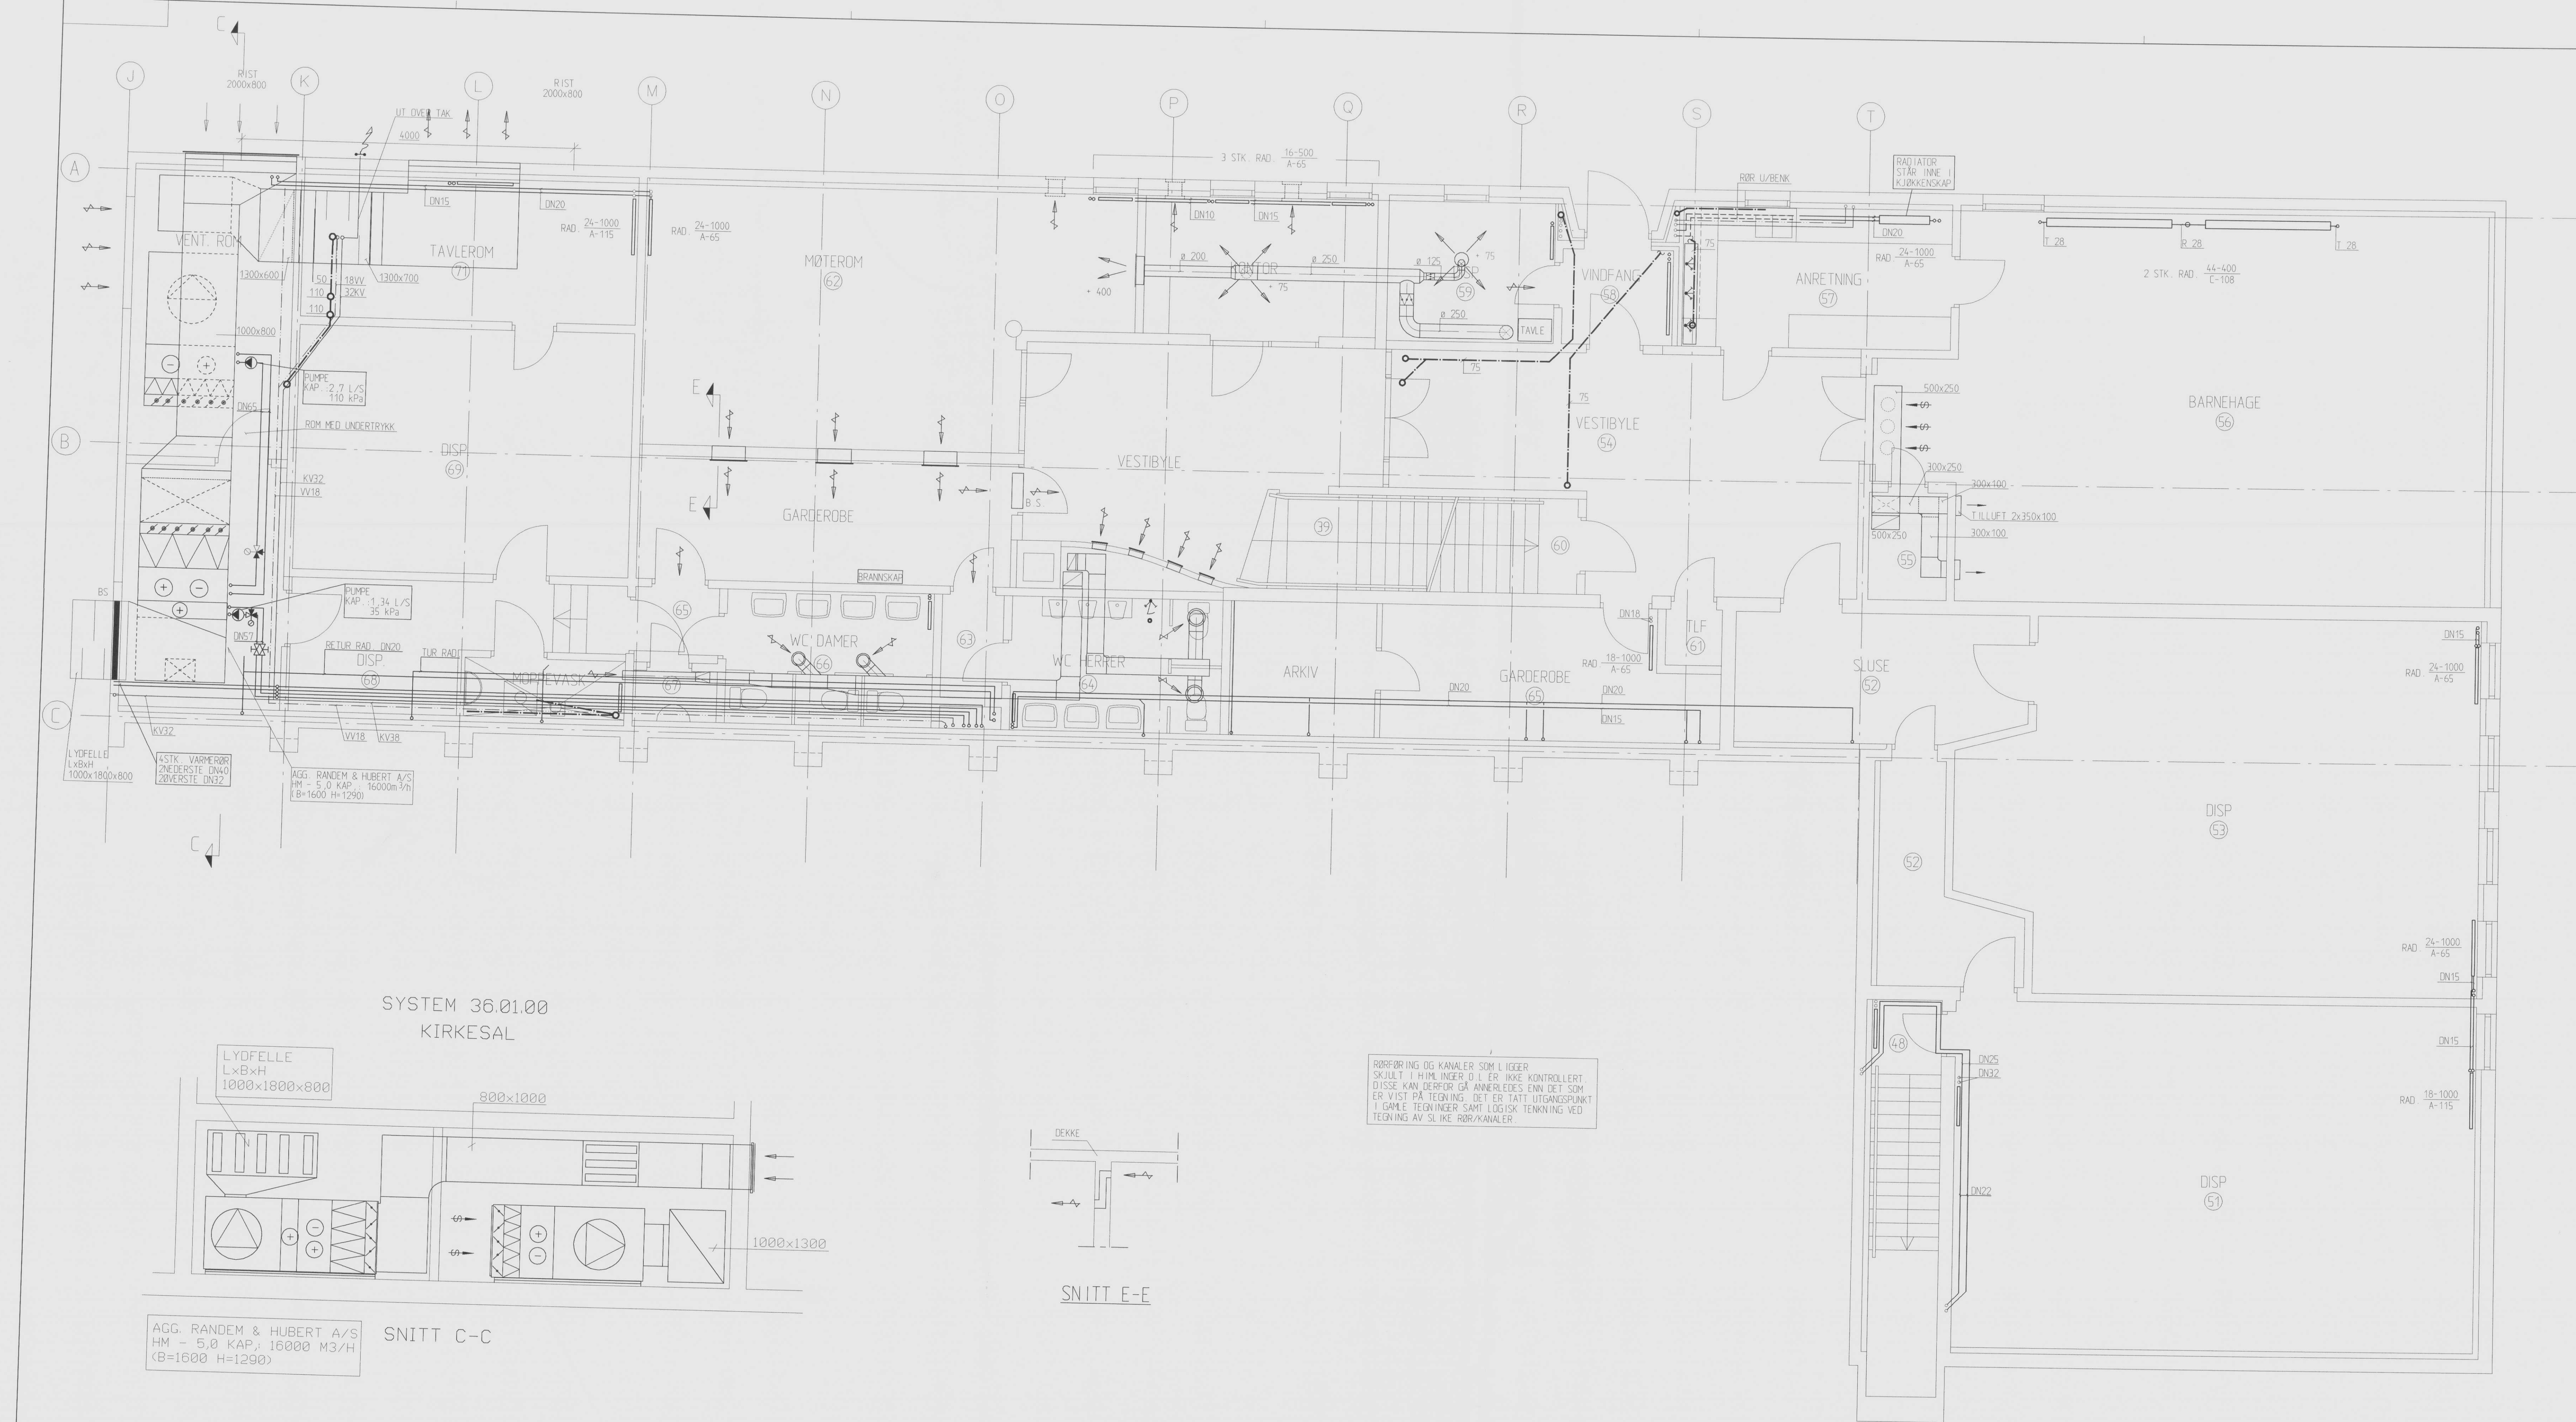

RØRFØRING OG KANALER SOM LIGGER
SKJULT I HINNEN D.L. ER IKKE KONTROLLERT.
DISSE KAN DERFOR GÅ ANNERLEDES ENN DET SOM
ER VIST PÅ TEGNING. DET ER TATT UTGANGSPUNKT
I GÅLE TEGNINGER SAMT LOGISK TENKNING VED
TEGNING AV SLIKE RØR/KANALER.

REV.	INDEX	ANT.	ENDRINGEN GJELDER	SIGN.	DATE
BÆRUM KOMMUNE JAR KIRKE					
Date:	03.11.95	Konstr./Tegnet	Entreprenør	Målestokk	1:50
Fisjon:	V070BUV1DWG	Prosjektør	Godkjent	JHR PARTNERS AS	
PLAN UETG. VVS-ANLEGG				Bærum kommune, VVS- og Energi og Kjøkken Bygningen 100, 052 Kjøkken Løst 07.11.95 - 00 - Telefon 67 13 66 70 Etablert for: Etablert av:	
Hverving:				Index:	Beregning:
				53400-03V	

Rev.	Ind.	Date:	Sign.
JAR KIRKE MELLOMBYGG & SALER		Bygn.nr.:	0070
PLAN UNDERETASJE		Tegn.nr.:	0070-010
		Tegn.: APD	10.10.89
BÆRUM KOMMUNE FDV-ETATEN		M=	1:50
Konsulent / Arkitekt: Mørseth & Gedde og Dvams 1958		Tegn. nr.:	Index: