


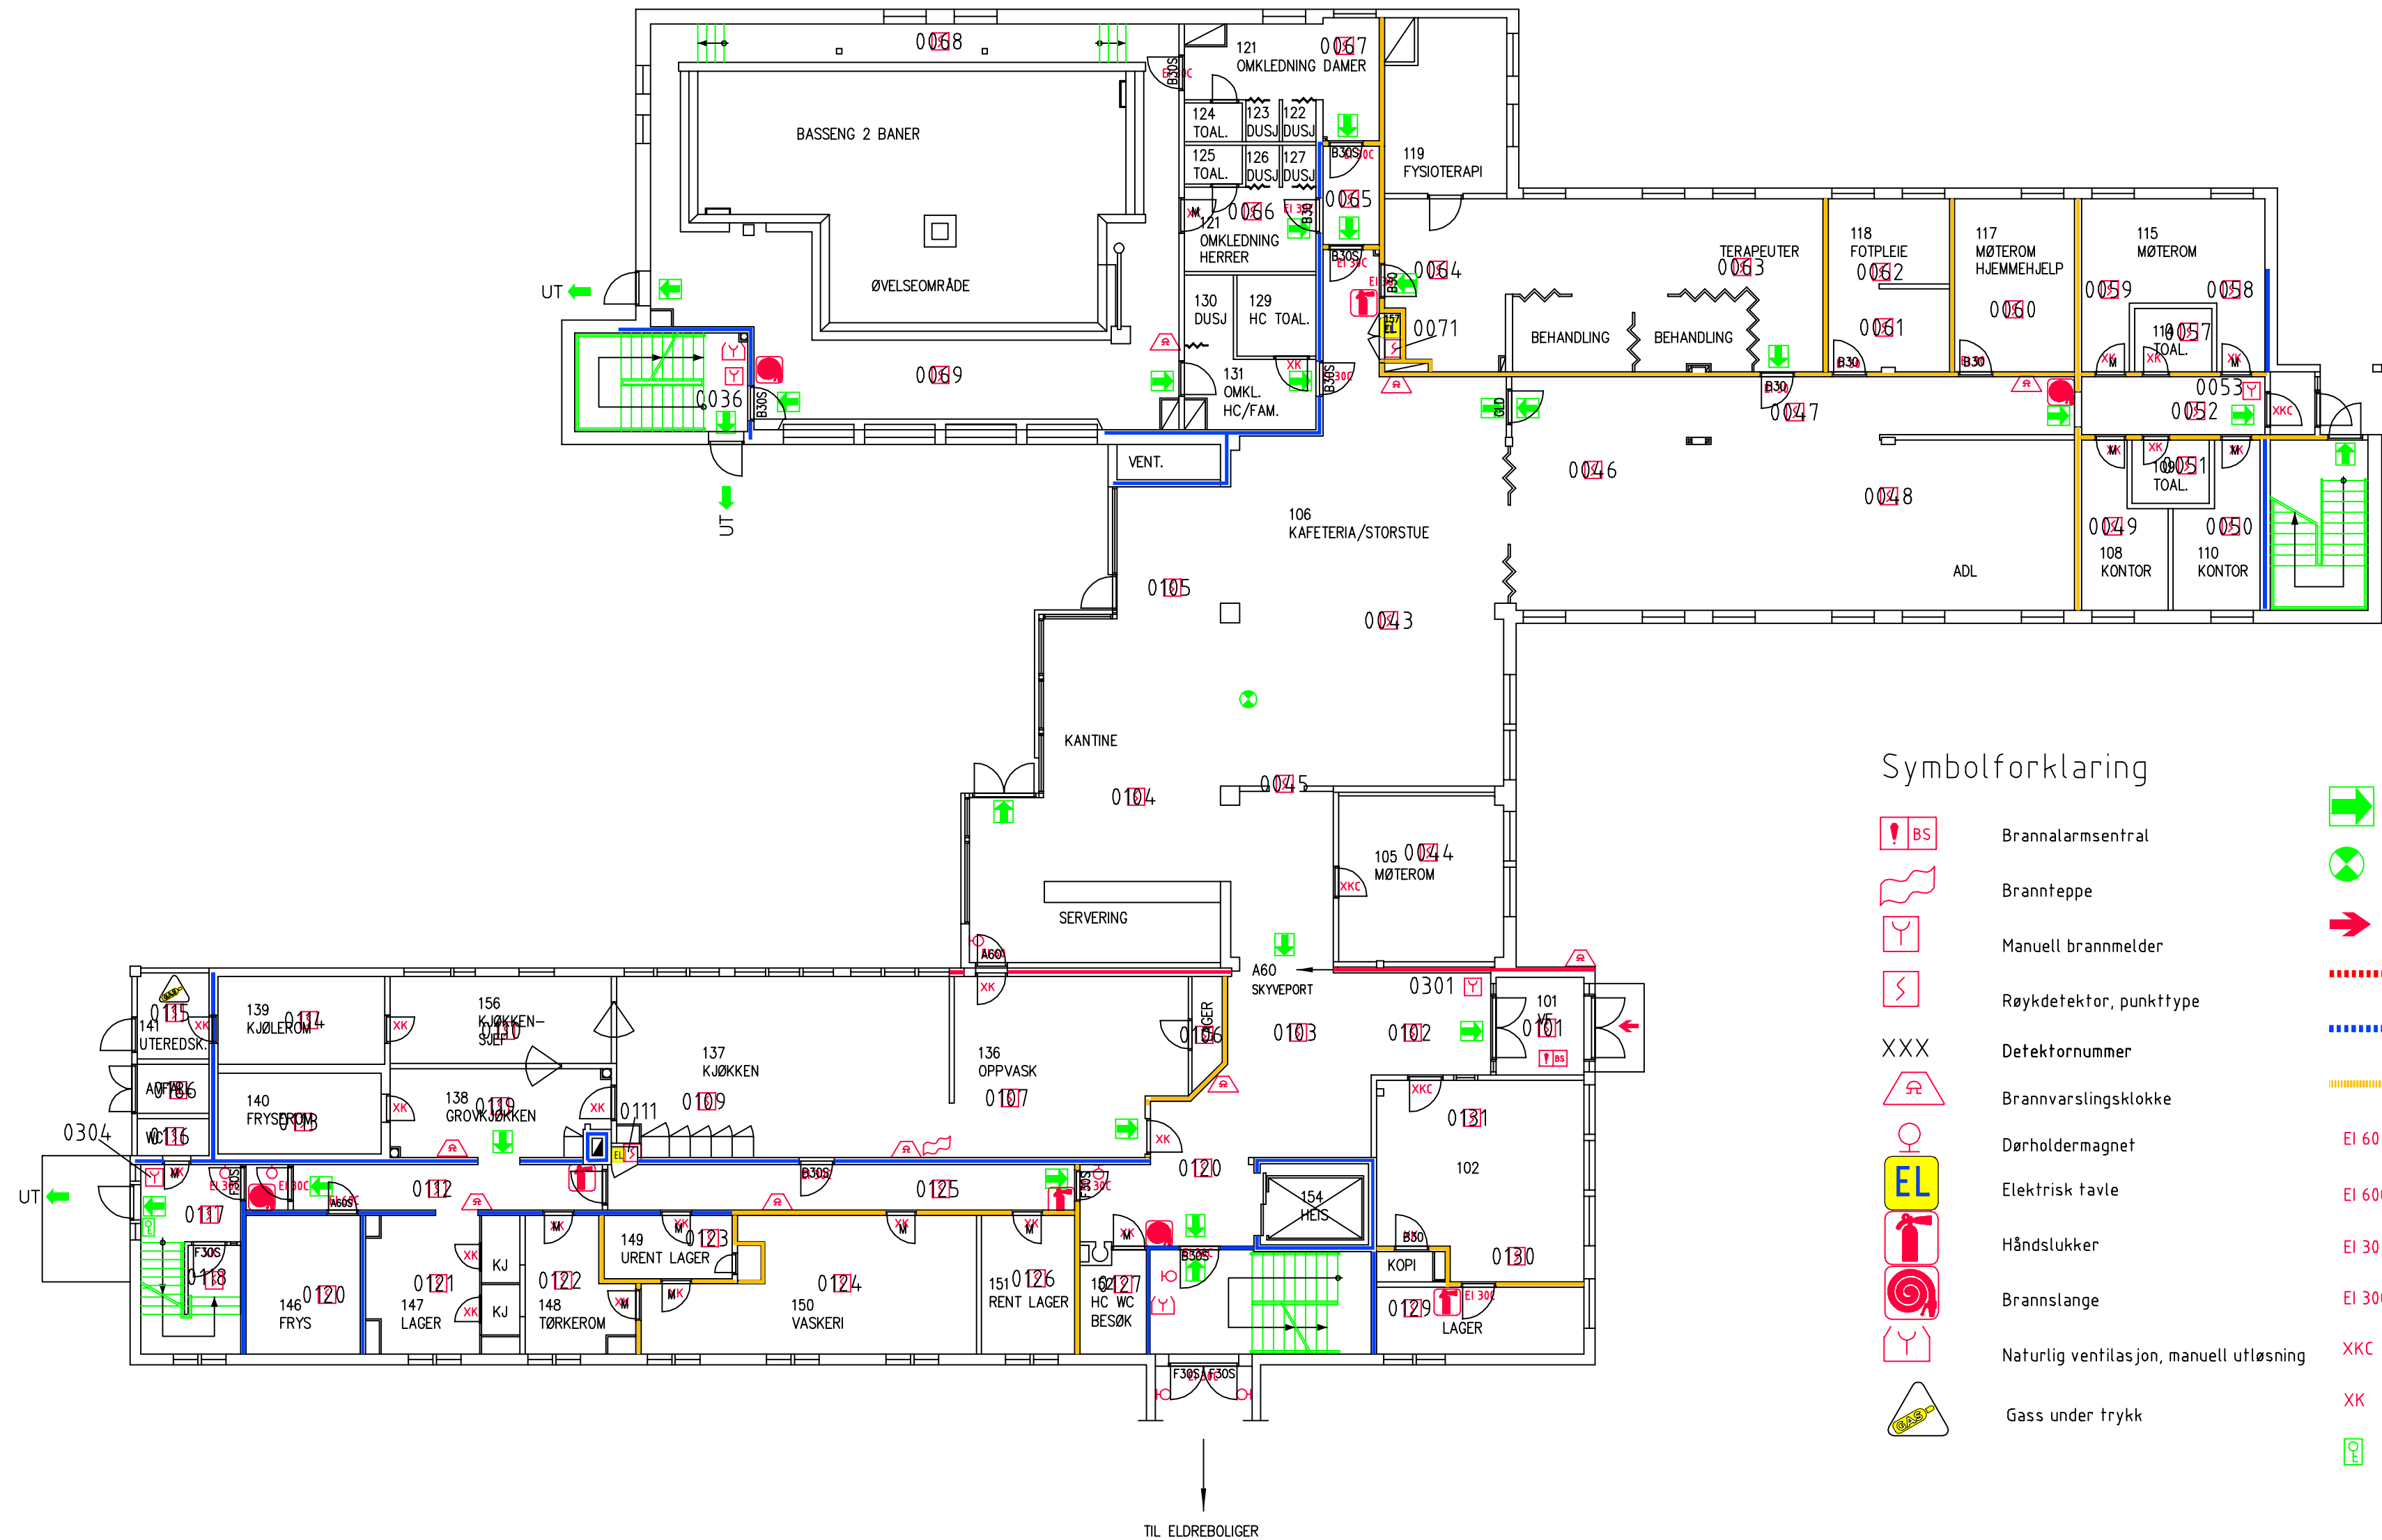

Symbolforklaring

- | | | | |
|-----|---|--------|-------------------------------------|
| | Brannalarmsentral | | Markeringslys som angir rømningsvei |
| | Brannteppe | | Ledelys som tennes ved strømbrudd |
| | Manuell brannmelder | | Adkomstvei for brannvesen |
| | Røykdetektor, punkttype | | REI 120-M/A2-s1, d0 (A120) skille |
| XXX | Detektornummer | | EI 60/A2-s1,d0 (A60) skille |
| | Brannvarslingsklokke | | EI 60/D-s2,d0 (B60) skille |
| | Dørholdermagnet | EI 60 | EI 60/A2-s1,d0 (A60) dør |
| | Elektrisk tavle | EI 60C | EI 60C/A2-s1,d0 (A60-s) dør |
| | Håndslukker | EI 30 | EI 30/D-s2,d0 (B30) dør |
| | Brannslange | EI 30C | EI 30C/D-s2,d0 (B30-s) dør |
| | Naturlig ventilasjon, manuell utløsning | XKC | XKC (XKS) dør |
| | Gass under trykk | XK | XK dør |
| | | | Nødnøkkel |

Rev A: Oppdatering av plan som bygget - februar 2018		02.03.18
Ryslingmoen, Rena		
Plan 1.Etg		
BRANNPLAN etter brannvurdering		Rev A
MÅL: 1:150	R - RIBR	Bjørnstad Prosjektering AS BJØRNSTAD PROSJEKTERING AS PB. 1361-2405 ELVERUM-T 62435400
DATO: 29.09.16		
SIGN. PLL		
KONTR. SL		