


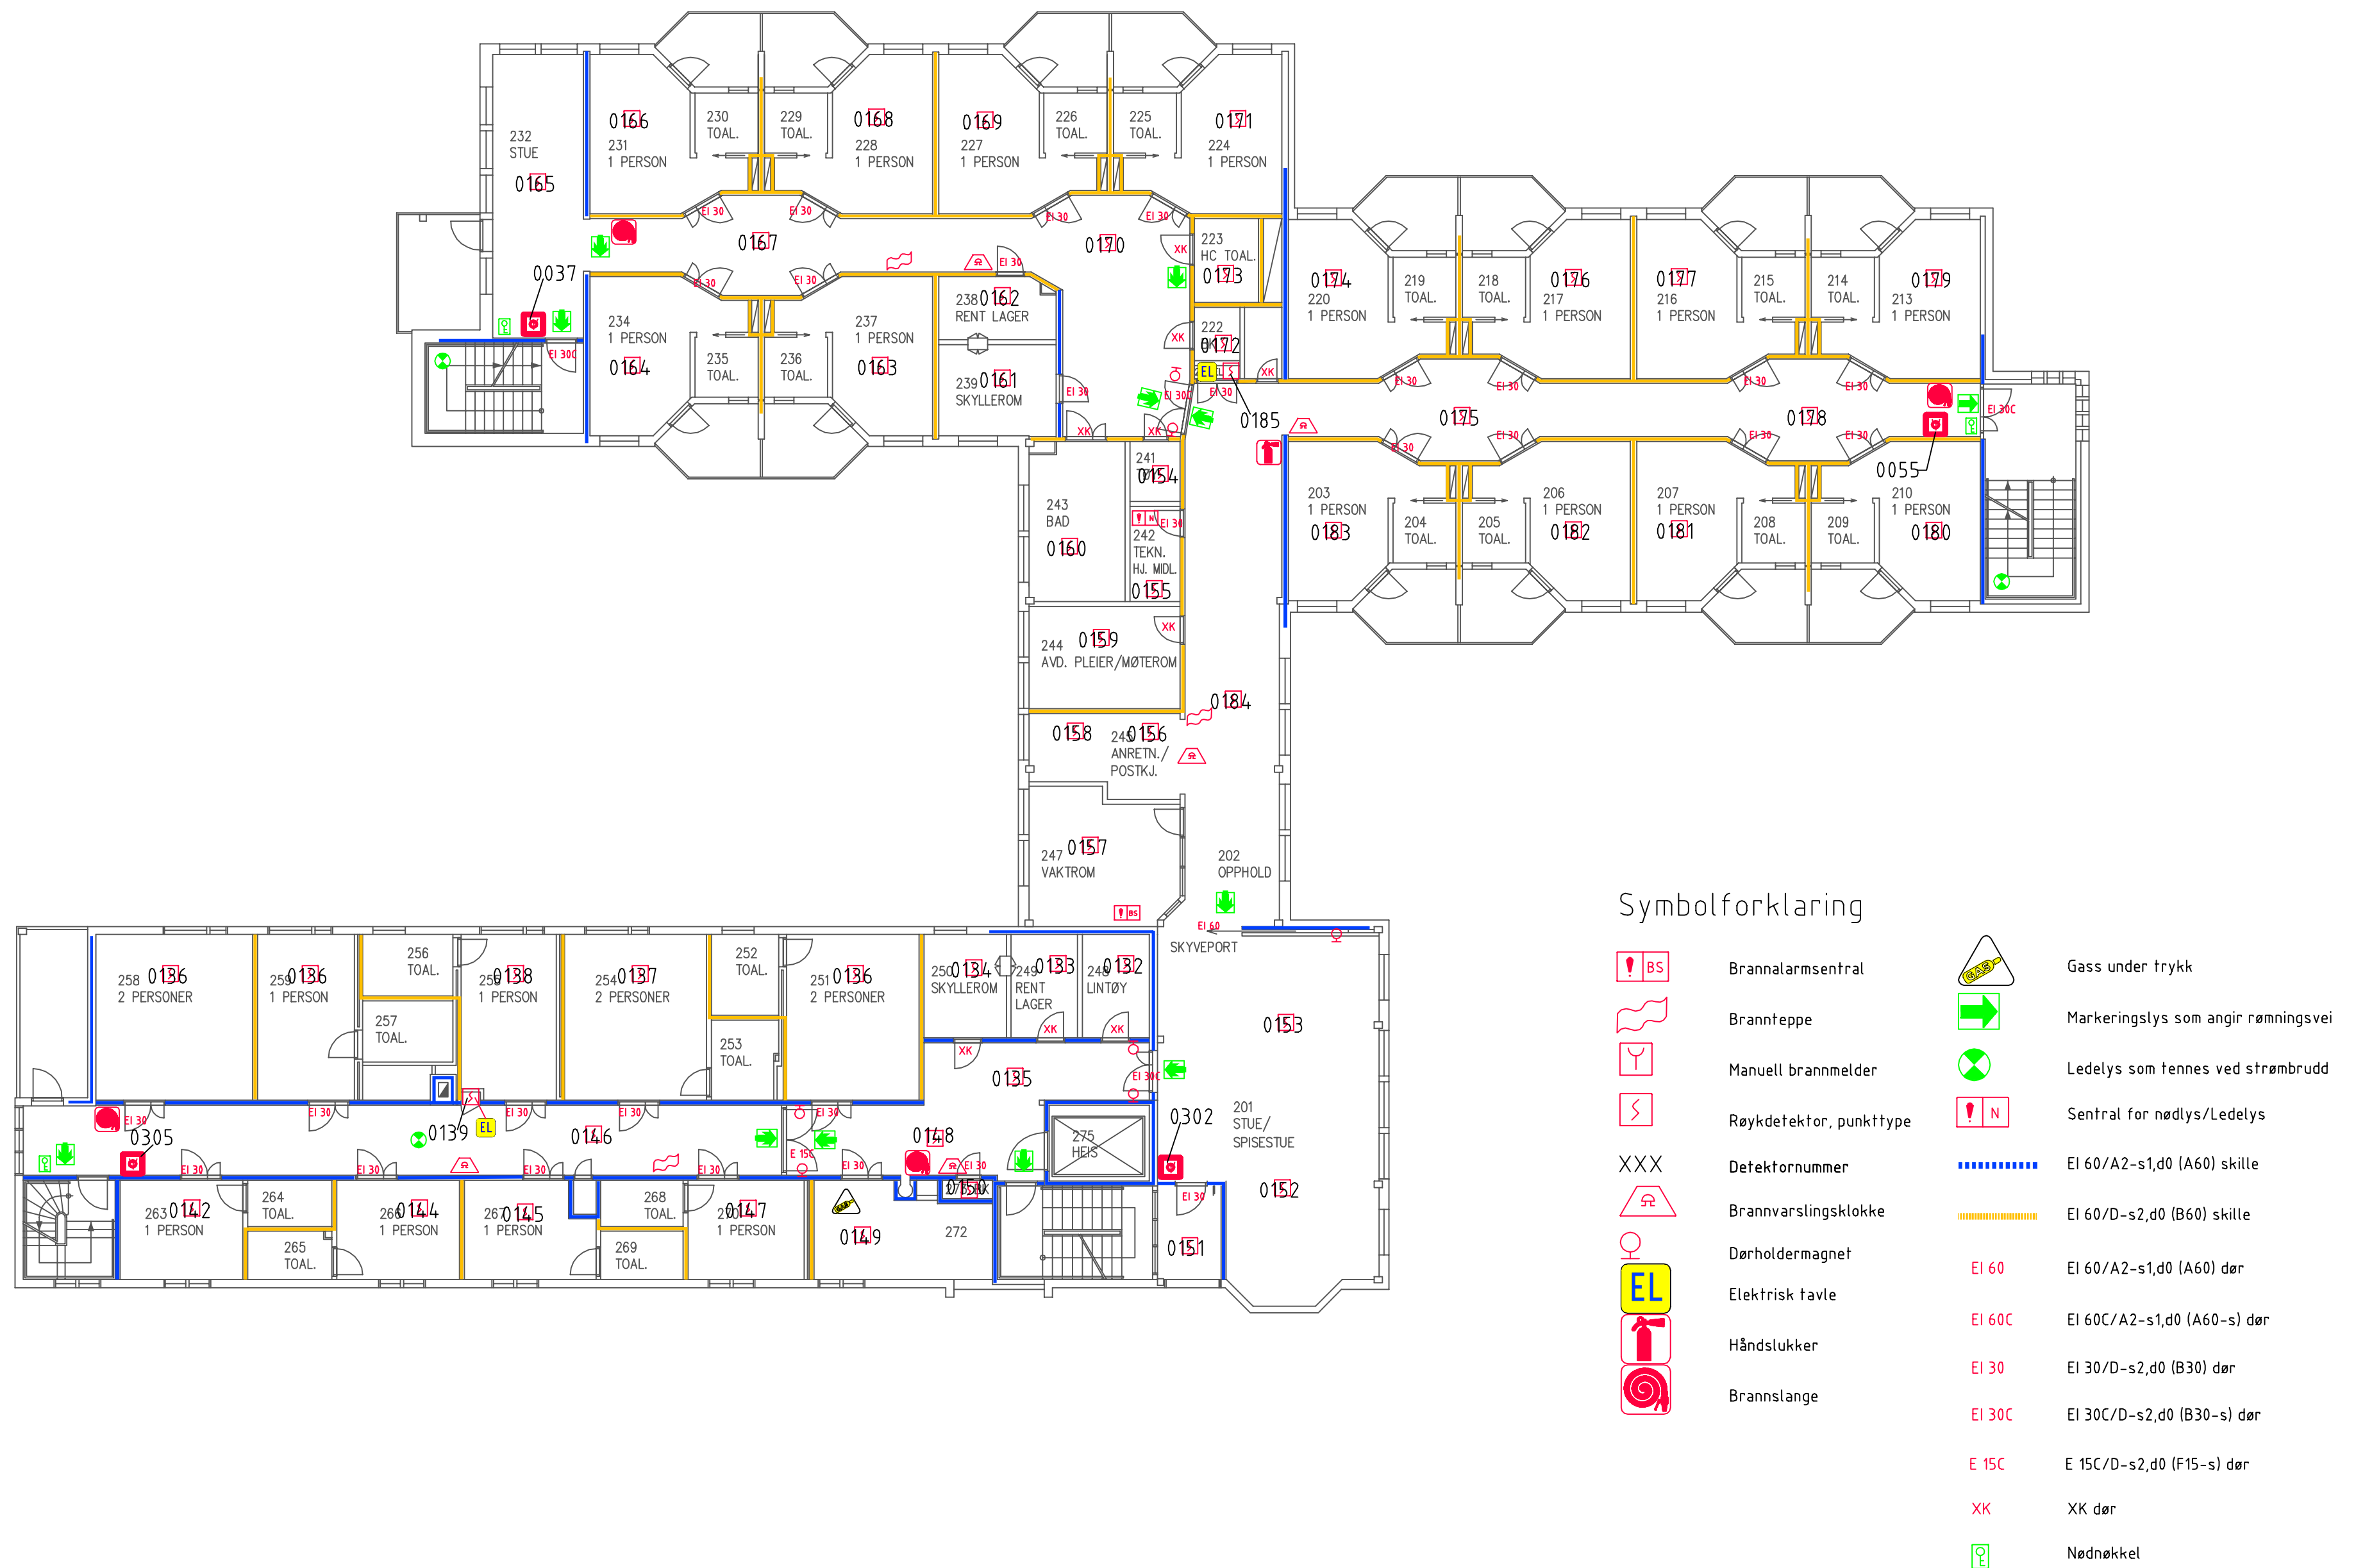

Rev A: Oppdatering av plan som bygget - februar 2018		02.03.18	
Ryslingmoen, Rena			
Plan 2.Etg			
BRANNPLAN etter brannvurdering		Rev A	
MAL: 1:150	R - RIBR	 Björnstad Prosjektering AS PB. 1361-2405 ELVERUM T 62435400	
DATE: 29.09.16			
SIGN. PLL			
KONTR. SL			