


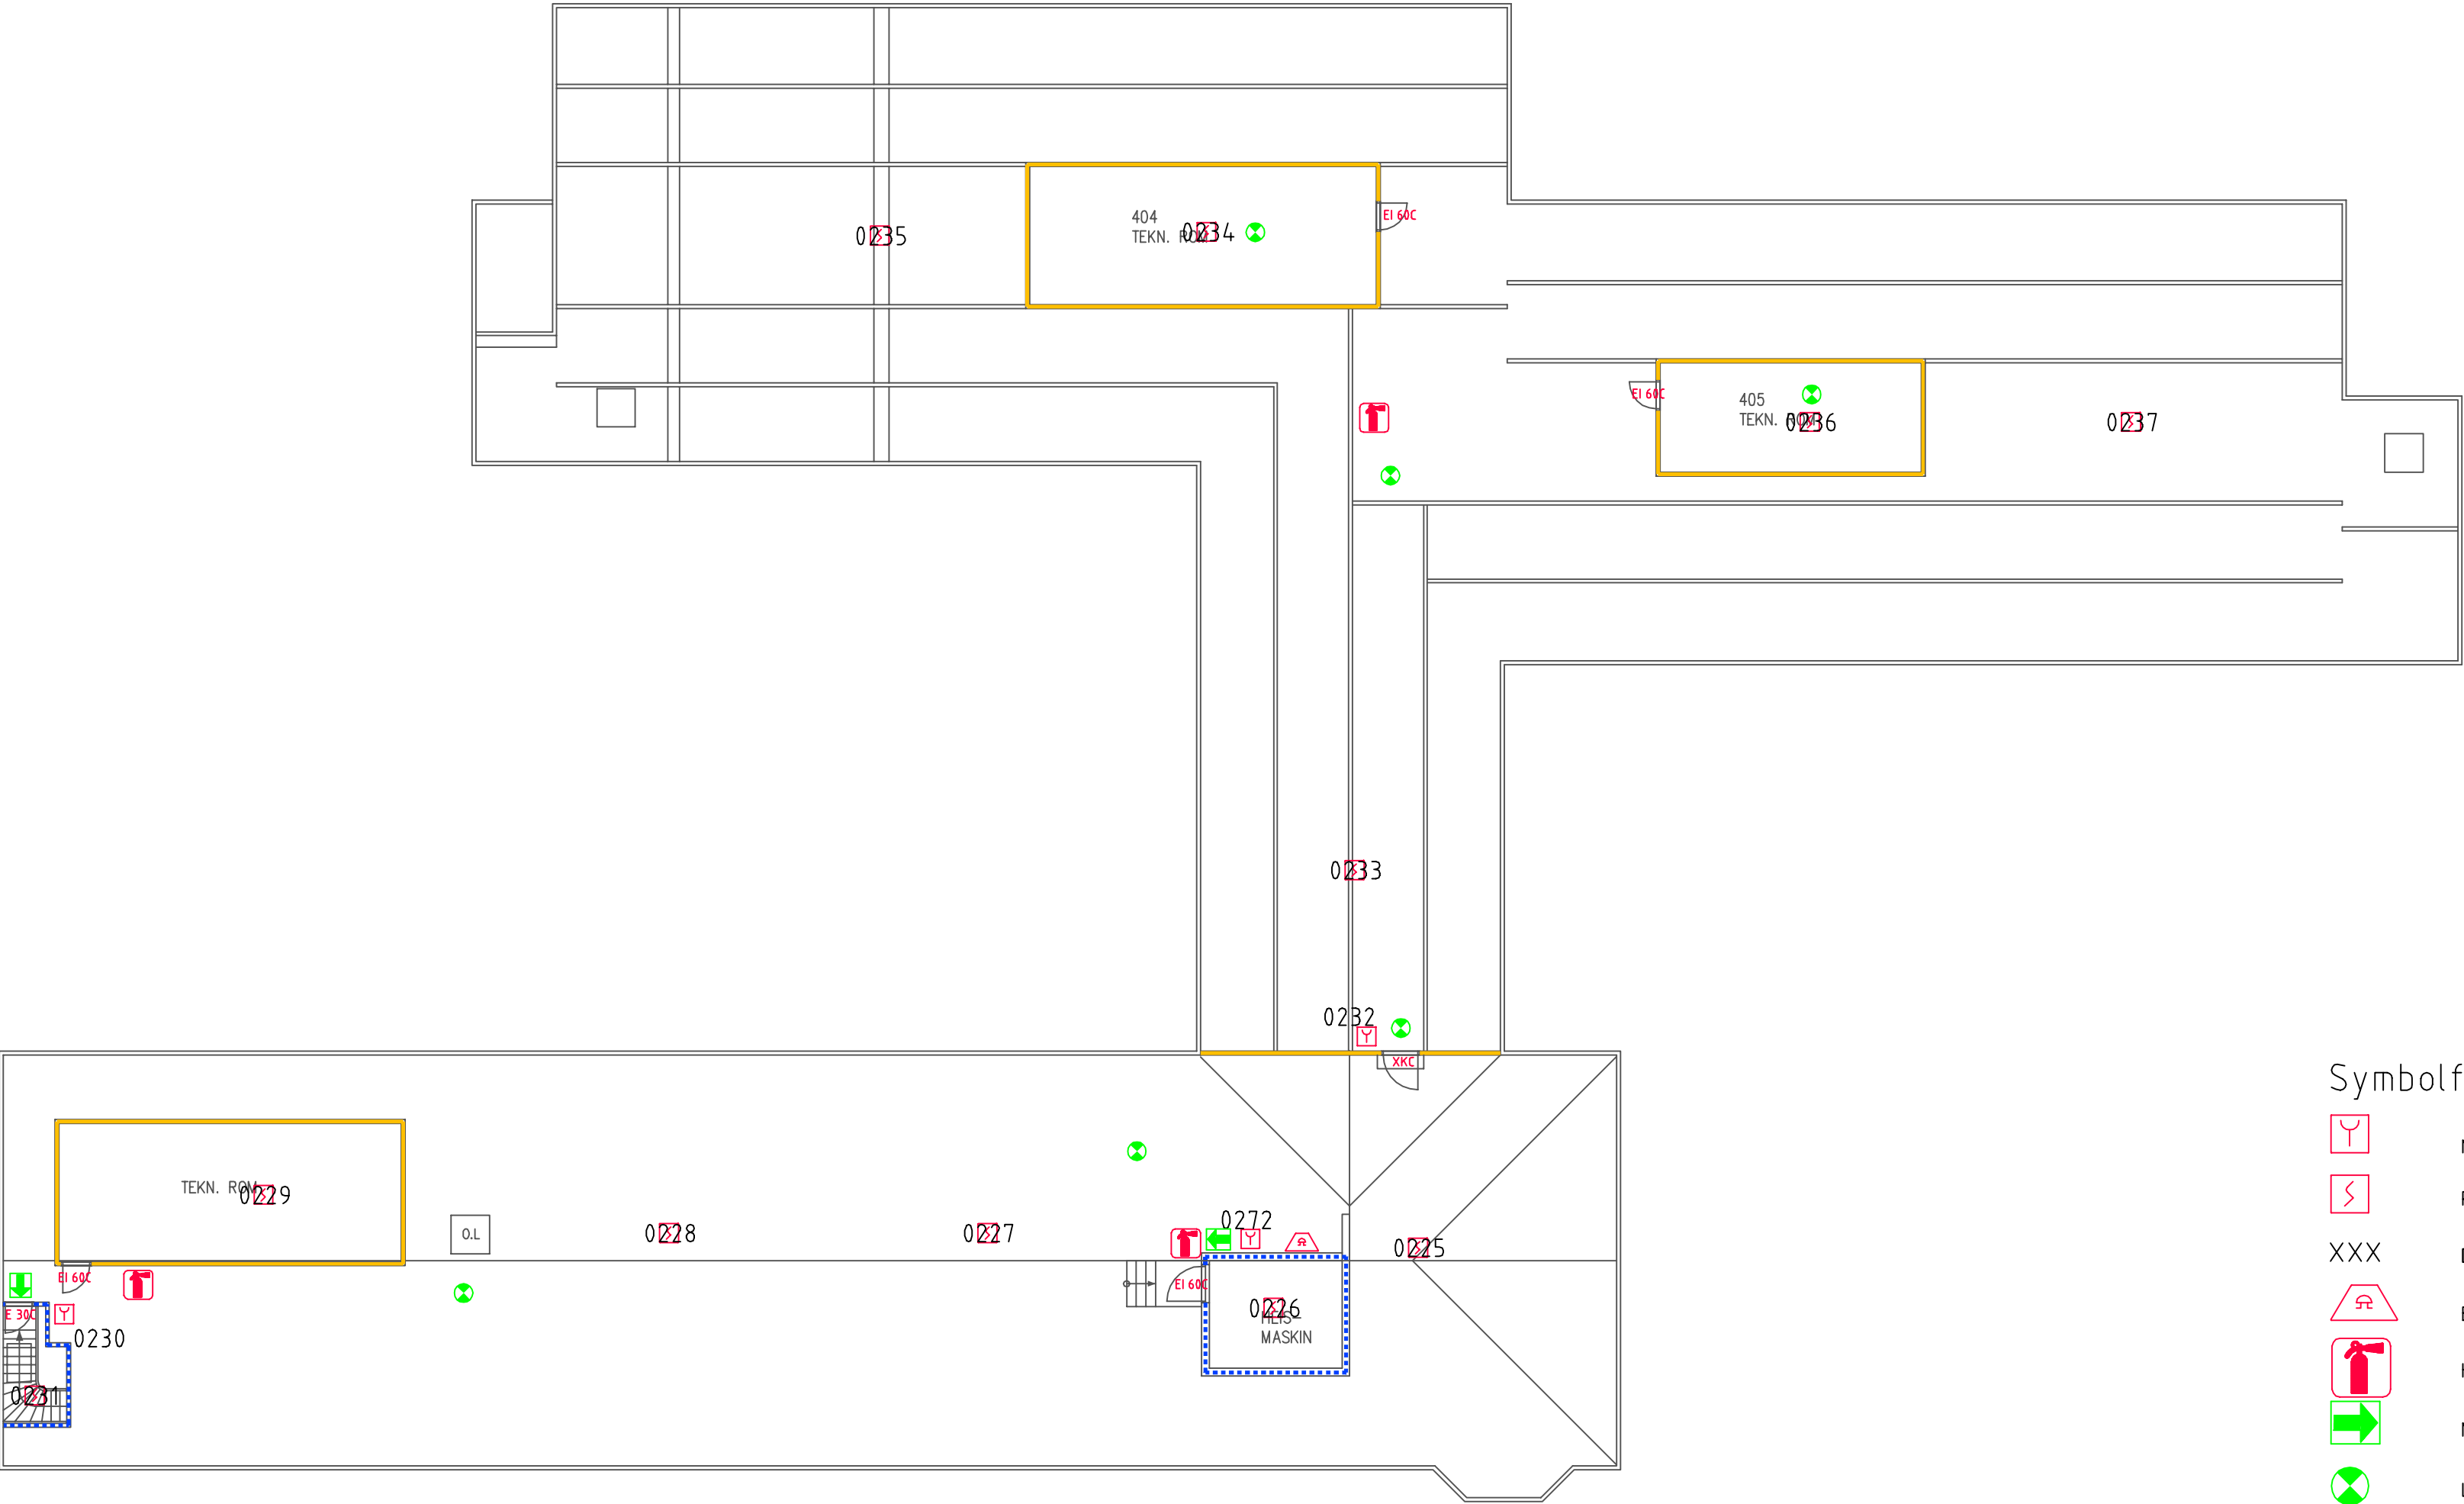

Symbolforklaring

- Manuell brannmelder
- Røykdetektor, punkttype
- Detektornummer
- Brannvarslingsklokke
- Håndslukker
- Markeringslys som angir rømningsvei
- Ledelys som tennes ved strømbrudd
- EI 60/A2-s1,d0 (A60) skille
- EI 60/D-s2,d0 (B60) skille
- EI 60C/A2-s1,d0 (A60-s) dør
- E 30C/D-s2,d0 (F30-s) dør
- XKC (XKS) dør

Rev A: Oppdatering av plan som bygget - februar 2018		02.03.18	
Ryslingmoen, Rena			
Plan Loft			
BRANNPLAN etter brannvurdering		Rev A	
MÅL: 1:150	R - RIBR	 Bjørnstad Prosjektering AS	BJØRNSTAD PROSJEKTERING AS PB. 1361-2405 ELVERUM-T 62435400
DATO: 29.09.16			
SIGN. PLL			
KONTR. SL			