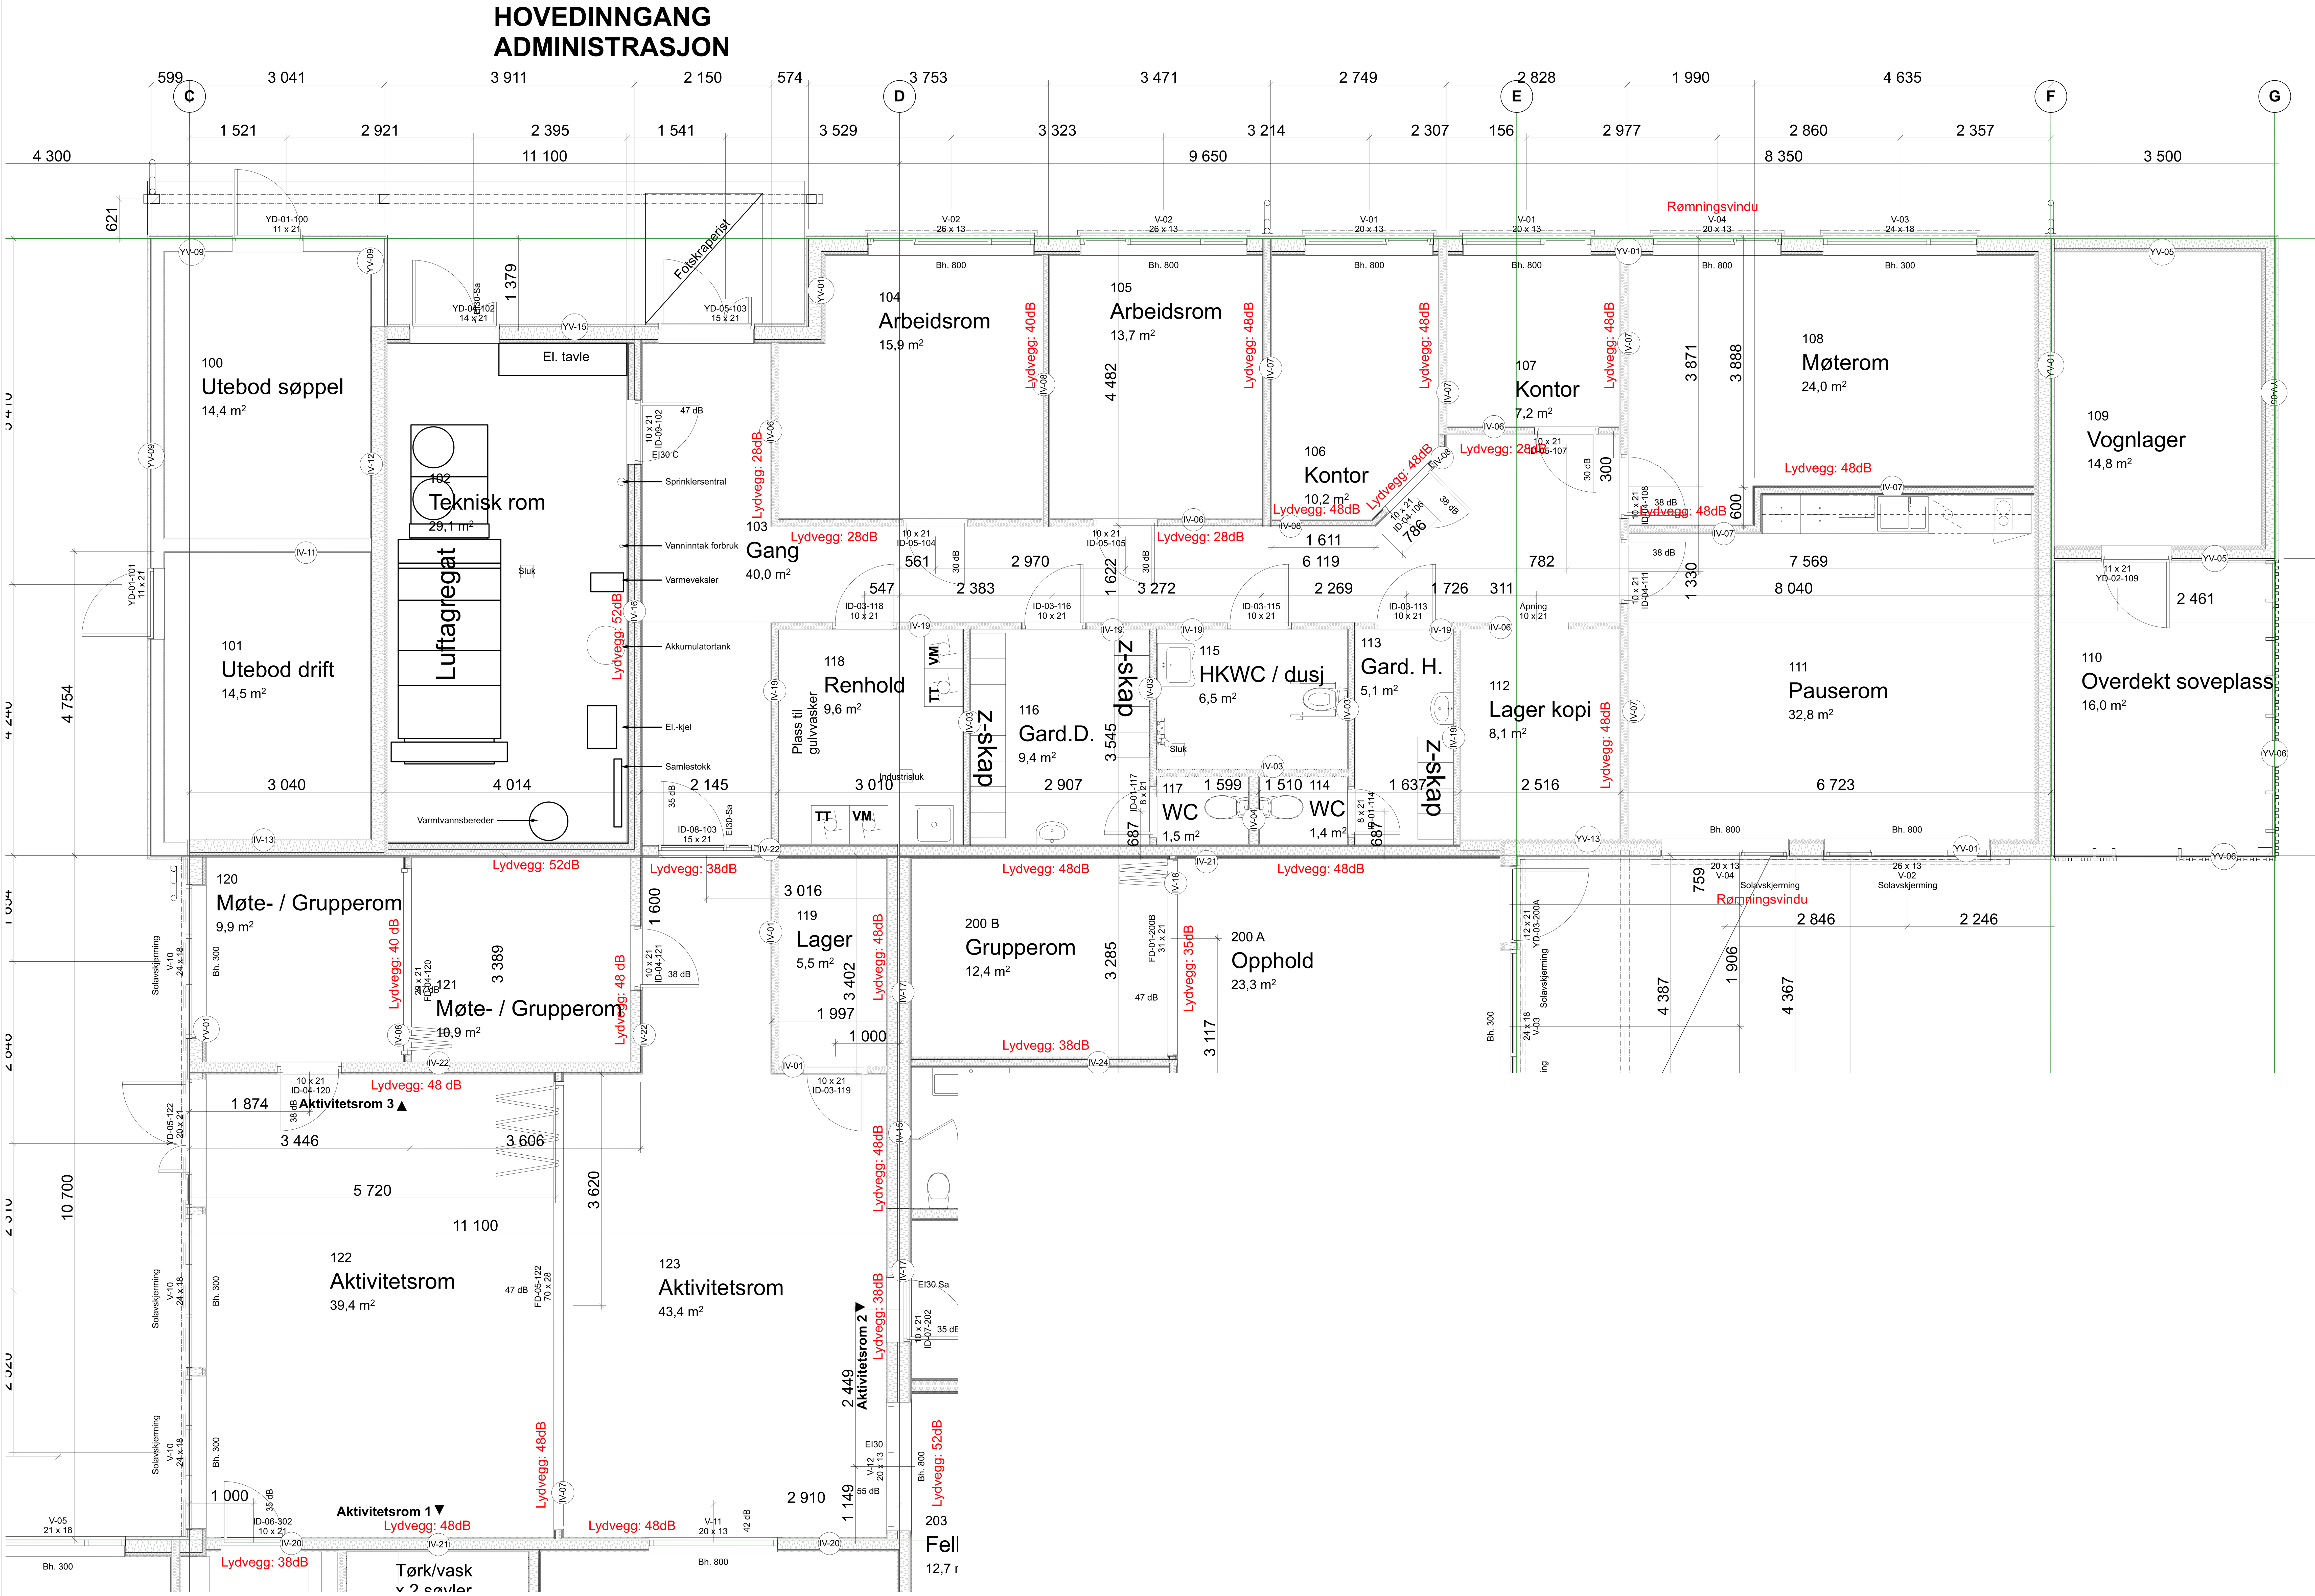

BIM-verktøy ArchiCAD 18 NOR Filplassering: /Volumes/Server-BØ/2638-Sundmoen barnehage/2638-Tegninger_ark/2638-Detaljprosjekt/2638- AsBuilt 2.pln

Tegningsnr.: -201

Revisjon nr.:

Type tegning: Plan administrasjon

Rev	Nr	Beskrivelse	Dato	Sign	Kontr	Godkj

Lokalisering:

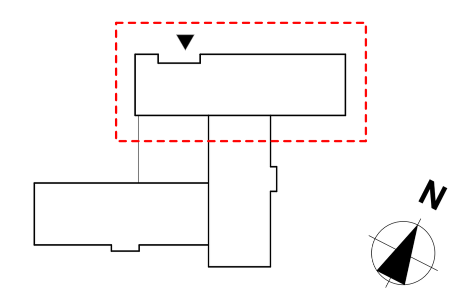

Prosjekteringsgruppen:

- ARK : Arkitektene Berg og Østvang AS — Brutippen 13, 2550 Os i Ø., Tlf.: 62470050, firmapost@arkitektene.no
- RIB : Rådg. ing. Bygg — RIBveien18, 0000 RIBbyen, Tlf: 000 00 000, rib@ribfirma.no
- RIE : Rådg. ing. Elektro — RIEveien18, 0000 RIEbyen, Tlf: 000 00 000, rie@riefirma.no
- RIV : Rådg. ing. VVS — RIVveien18, 0000 RIVbyen, Tlf: 000 00 000, riv@rivfirma.no

Fase: AsBuilt

Arkitektene Berg og Østvang AS
Brutippen 13, 2550 OS i Ø. - Tlf. 62 47 00 50 - firmapost@arkitektene.no

Tiltakshaver: Os Kommune

Prosjekt: **Sundmoen barnehage**
Sundmoen
2550 Os i Ø.

Godkjent

Kontroll prosjekt. Sign.: ÅGR Kontroll: BWB

Filnavn: 2638- AsBuilt 2.pln

Dato: 19.05.16

Målestokk: 1:50 /A1

Kontroll utførende: Sign. Kontroll

Gnr./Bnr.: 113/53

Prosjektnr.: 2638

Tegningsnr.: -201

Prosjektnr. for prosjekterende/lev.

Type tegning: Plan administrasjon