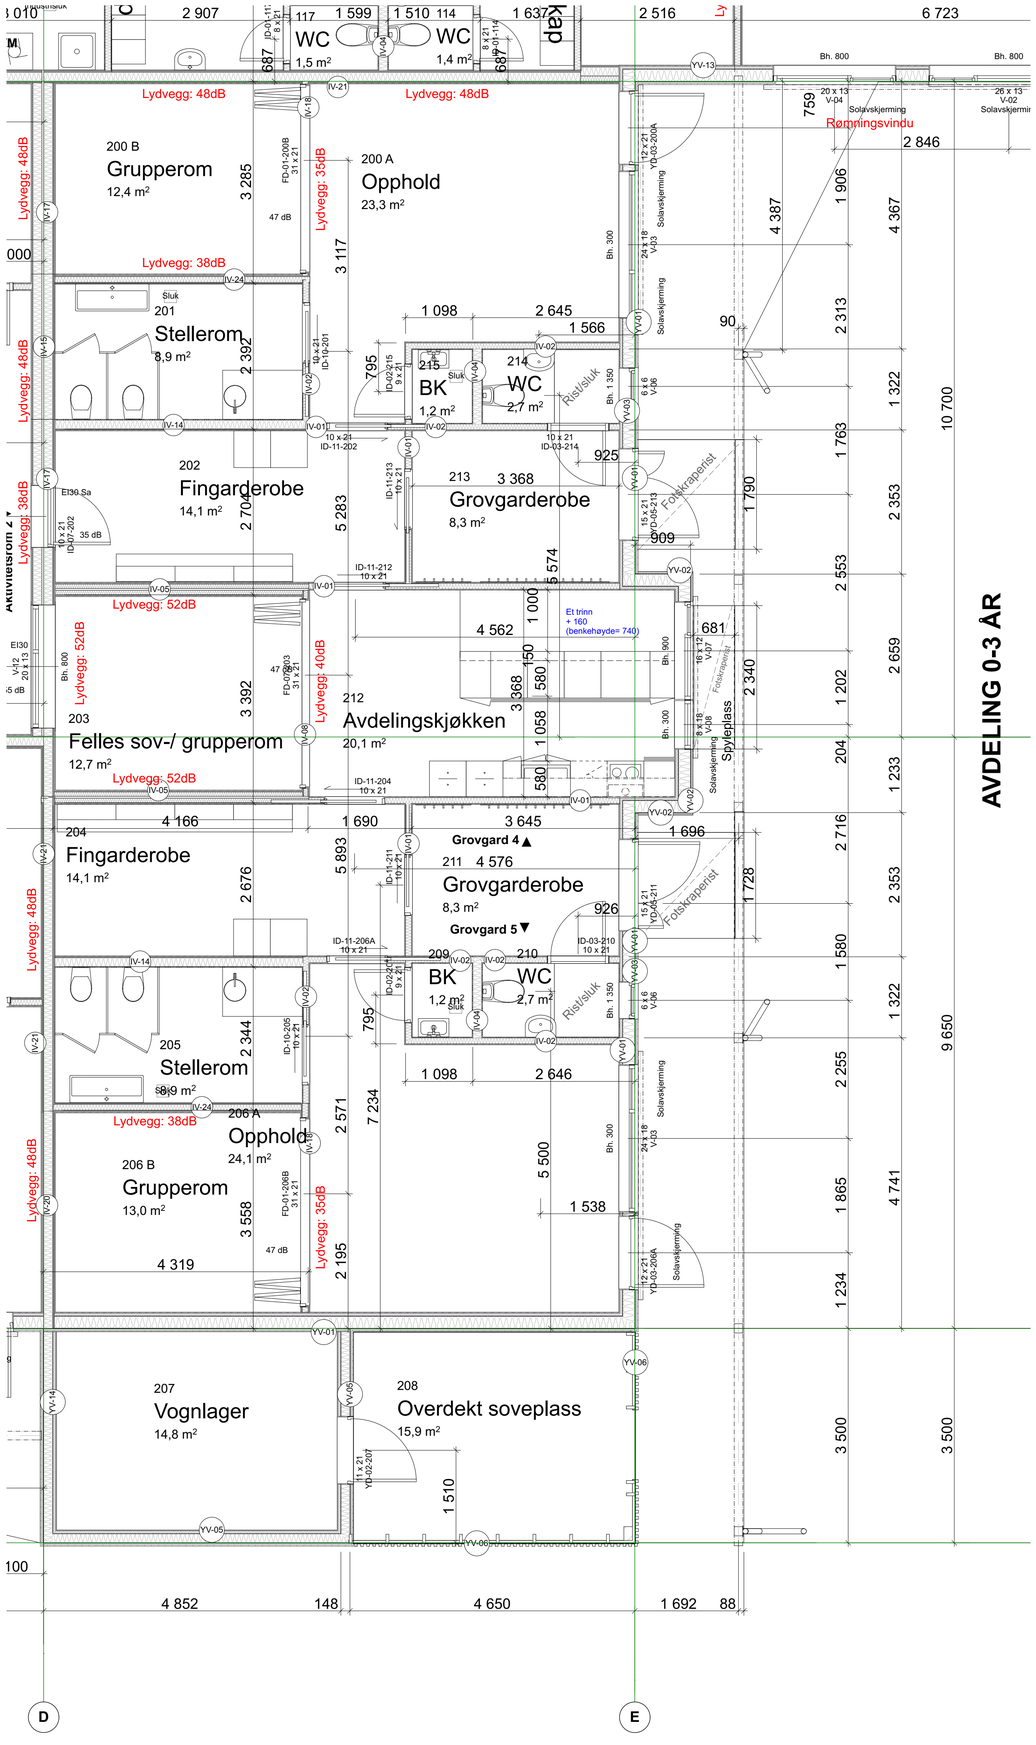

Tegningsnr.:	Revisjon nr.:
-202	

Type tegning:
Plan avd. 0-3 år

Rev	Nr	Beskrivelse	Dato	Sign	Kontr	Godkj

Lokalisering:

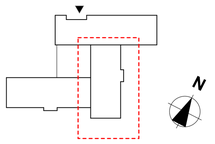

Prosjekteringsgruppen:

●	ARK :	Arkitektene Berg og Østvang AS	Brutippen 13 2550 Os i Ø. Tlf.: 62470050 firmapost@arkitektene.no
○	RIB :	Rådg. ing. Bygg	RIBveien18 0000 RIBbyen Tlf: 000 00 000 rib@rifirma.no
○	RIE :	Rådg. ing. Elektro	RIEveien18 0000 RIEbyen Tlf: 000 00 000 rie@rifirma.no
○	RIV :	Rådg. ing. VVS	RIVveien18 0000 RIVbyen Tlf: 000 00 000 riv@rifirma.no

Fase:
AsBuilt

Arkitektene Berg og Østvang AS
Brutippen 13, 2550 OS i Ø. - Tlf. 62 47 00 50 - firmapost@arkitektene.no

Tiltakshaver
Os Kommune

Prosjekt
Sundmoen barnehage
Sundmoen
2550 Os i Ø.

Godkjent	
Kontroll prosjekt.	
Sign. ÅGR	Kontroll BWB
Filnavn	2638- AsBuilt 2.pln
Dato	19.05.16
Målestokk	1:50 /A1
Kontroll utførende	
Sign.	Kontroll

Gnr./Bnr.:	
113/53	
Prosjektnr.: 2638	Tegningsnr.: -202

Prosjektnr. for prosjekterende/lev.

Type tegning:
Plan avd. 0-3 år