


Tegningen: -204
 Revisjon nr.: 1

Type tegning: Plan teknisk loft

Nr.	W	Beskrivelse	Dato	Sign.	Kont.	Godk.

Lokalisering:

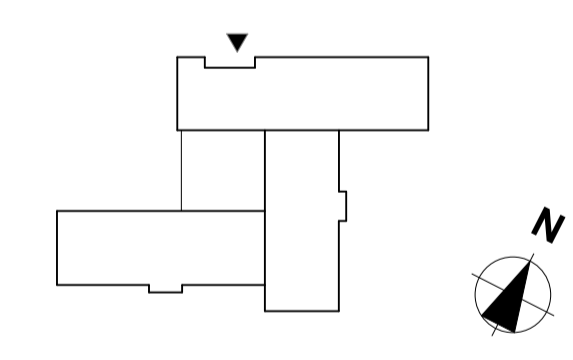

Prosjektgrupper:

- ARK : Arkitektene Berg og Østvang AS
 Bvutggen 13
 2550 Os i Ø.
 Tlf: 62 47 00 00
 firmapp@arkitektene.no
- RIB : Rådg. ing. Bygg

Fase: AsBUILT



Tilskriver		Dokument	
Os Kommune		Kontroll prosjekt:	
Prosjekt		Sign.	Kontroll
Sundmoen barnehage		ÅGR	BWB
2550 Os i Ø.		Fiksnv	
19.05.17		2638 - AsBUILT 2 p/n	
1:100 /A1		Dato	
Kontroll utførende		Målestokk	
Sign.		Kontroll	
Grv./Bnr.:		Tegningsnr.:	
113/53		-204	
Prosjekt nr.:		Prosjekt nr. for	
2638		prosjektendelsev.	
Type tegning:		Plan teknisk loft	