



Snitt A

1:50

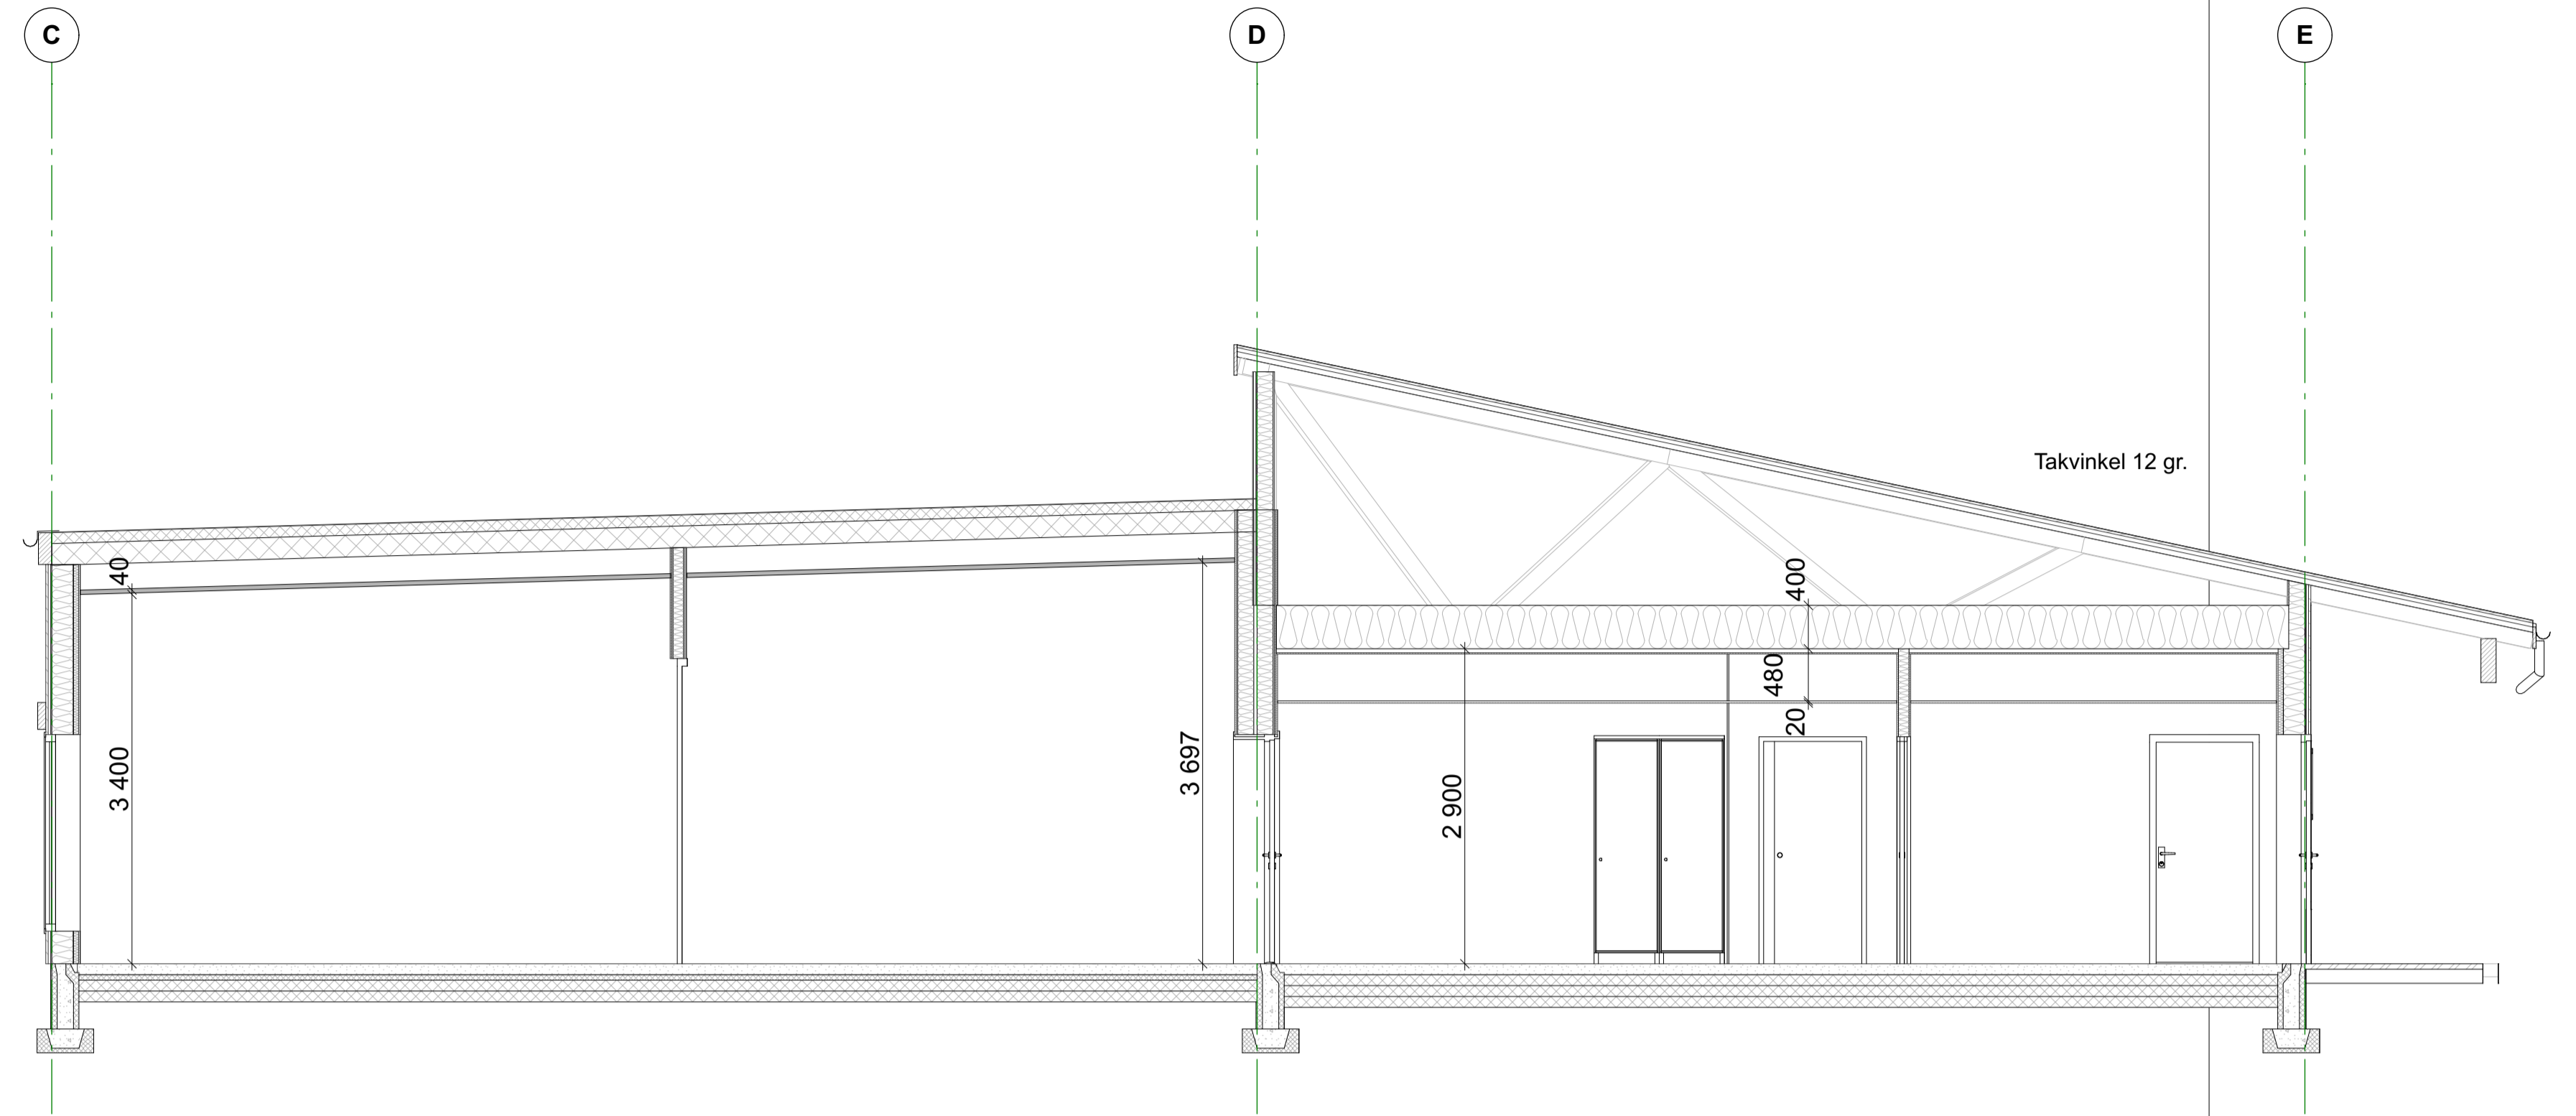

Snitt C

1:50

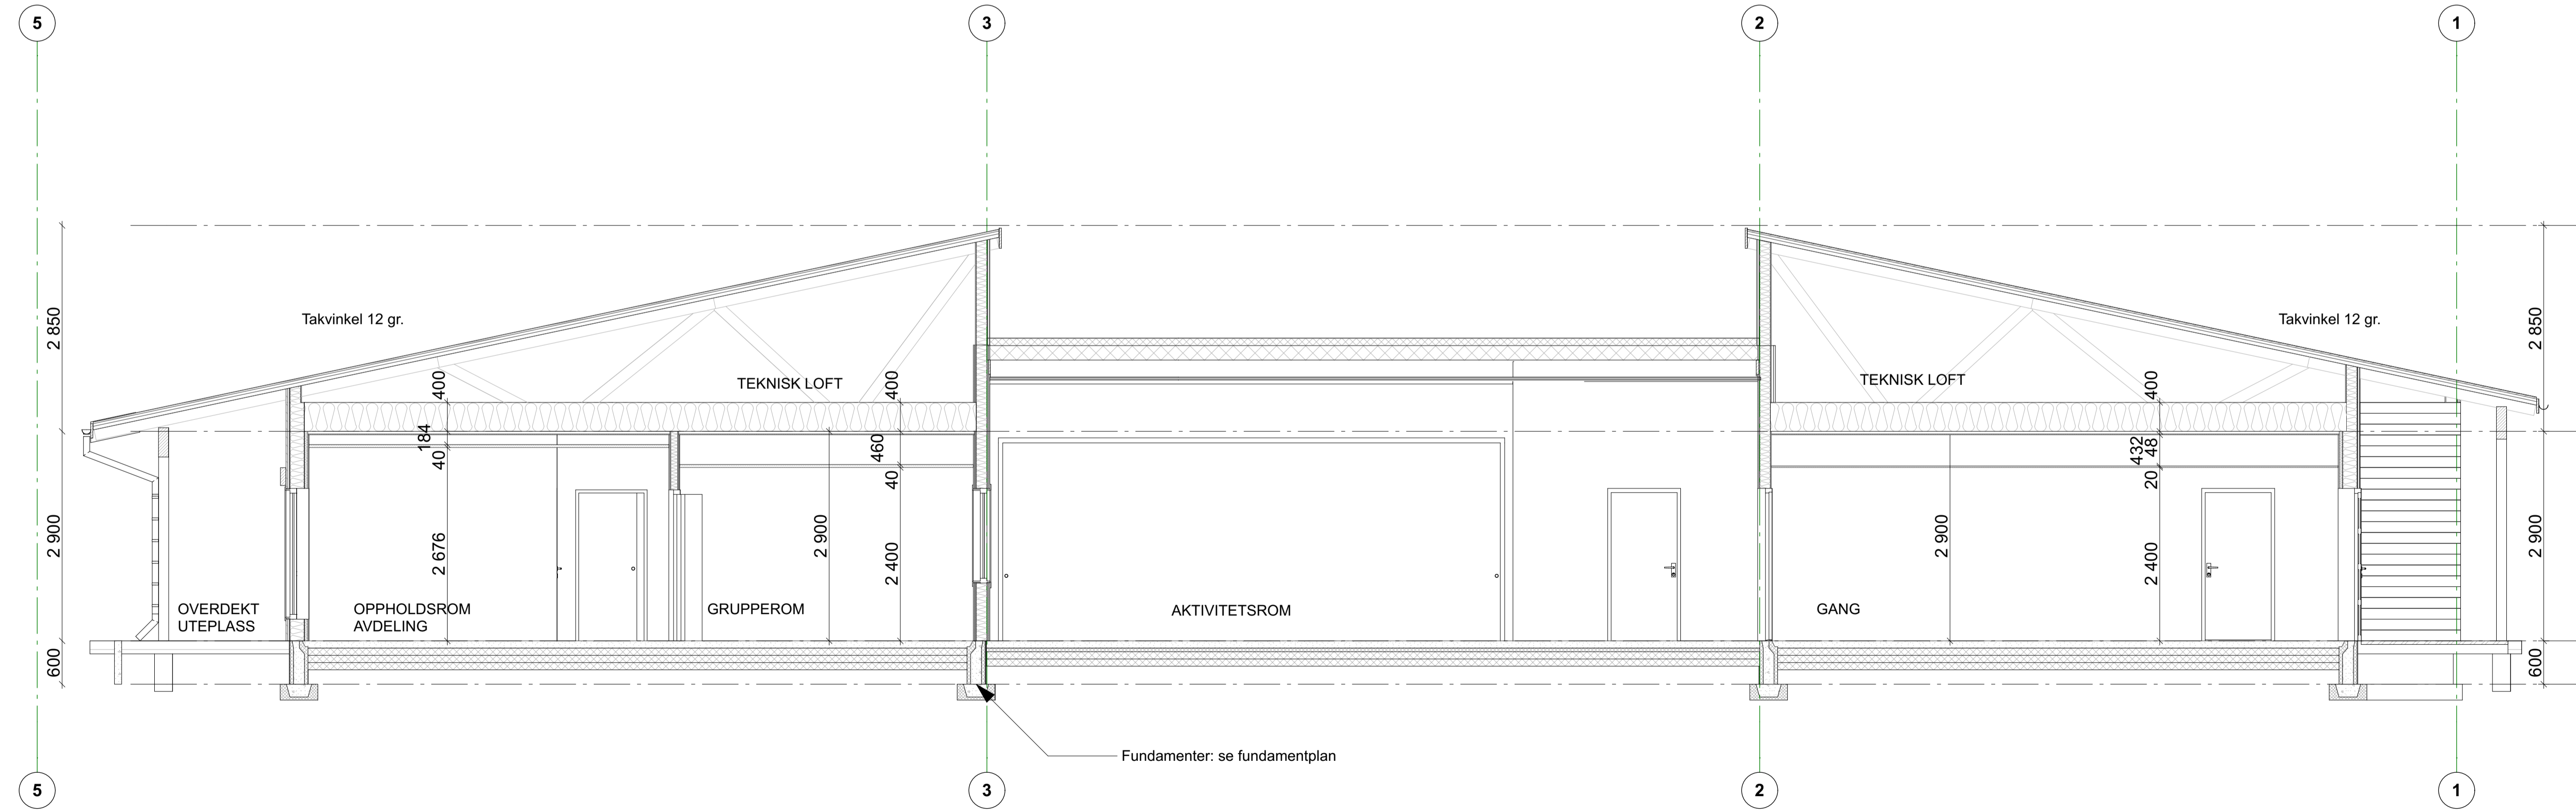

Snitt B

1:50

Rev.	Nr.	Beskrivelse	Dato	Sign.	Kontroll	Godkj.

Lokalisering:

--	--	--	--	--	--

- Prosjektgruppe:
- ARK : Arkitektene Berg og Østvang AS
  - RB : Rådg. ing. Bygg
  - RE : Rådg. ing. Elektro
  - RV : Rådg. ing. VVS

Fase: AsByilt

**Arkitektene Berg og Østvang AS**  
 Bvutgpen 13, 2550 Os i Ø., Tlf. 62 47 00 00 - firmapost@arkitektene.no

Titelshaver		Os Kommune	
Kontroll prosjekt:		Kontroll	
Sign.		AGR BWB	
Prosjekt		Sundmoen barnehage	
Fiksnr		2638 - AsByilt 2 p/n	
Dato		19.05.17	
Målestokk		1:50 (A1)	
Kontroll utførende		Kontroll	
Gnr./Bnr.:		113/53	
Prosjektnr.:		2638	
Tegningsnr.:		-301	
Type tegning:		Prosjekt for prosjekterende/rev.	
Snitt A, B og C			