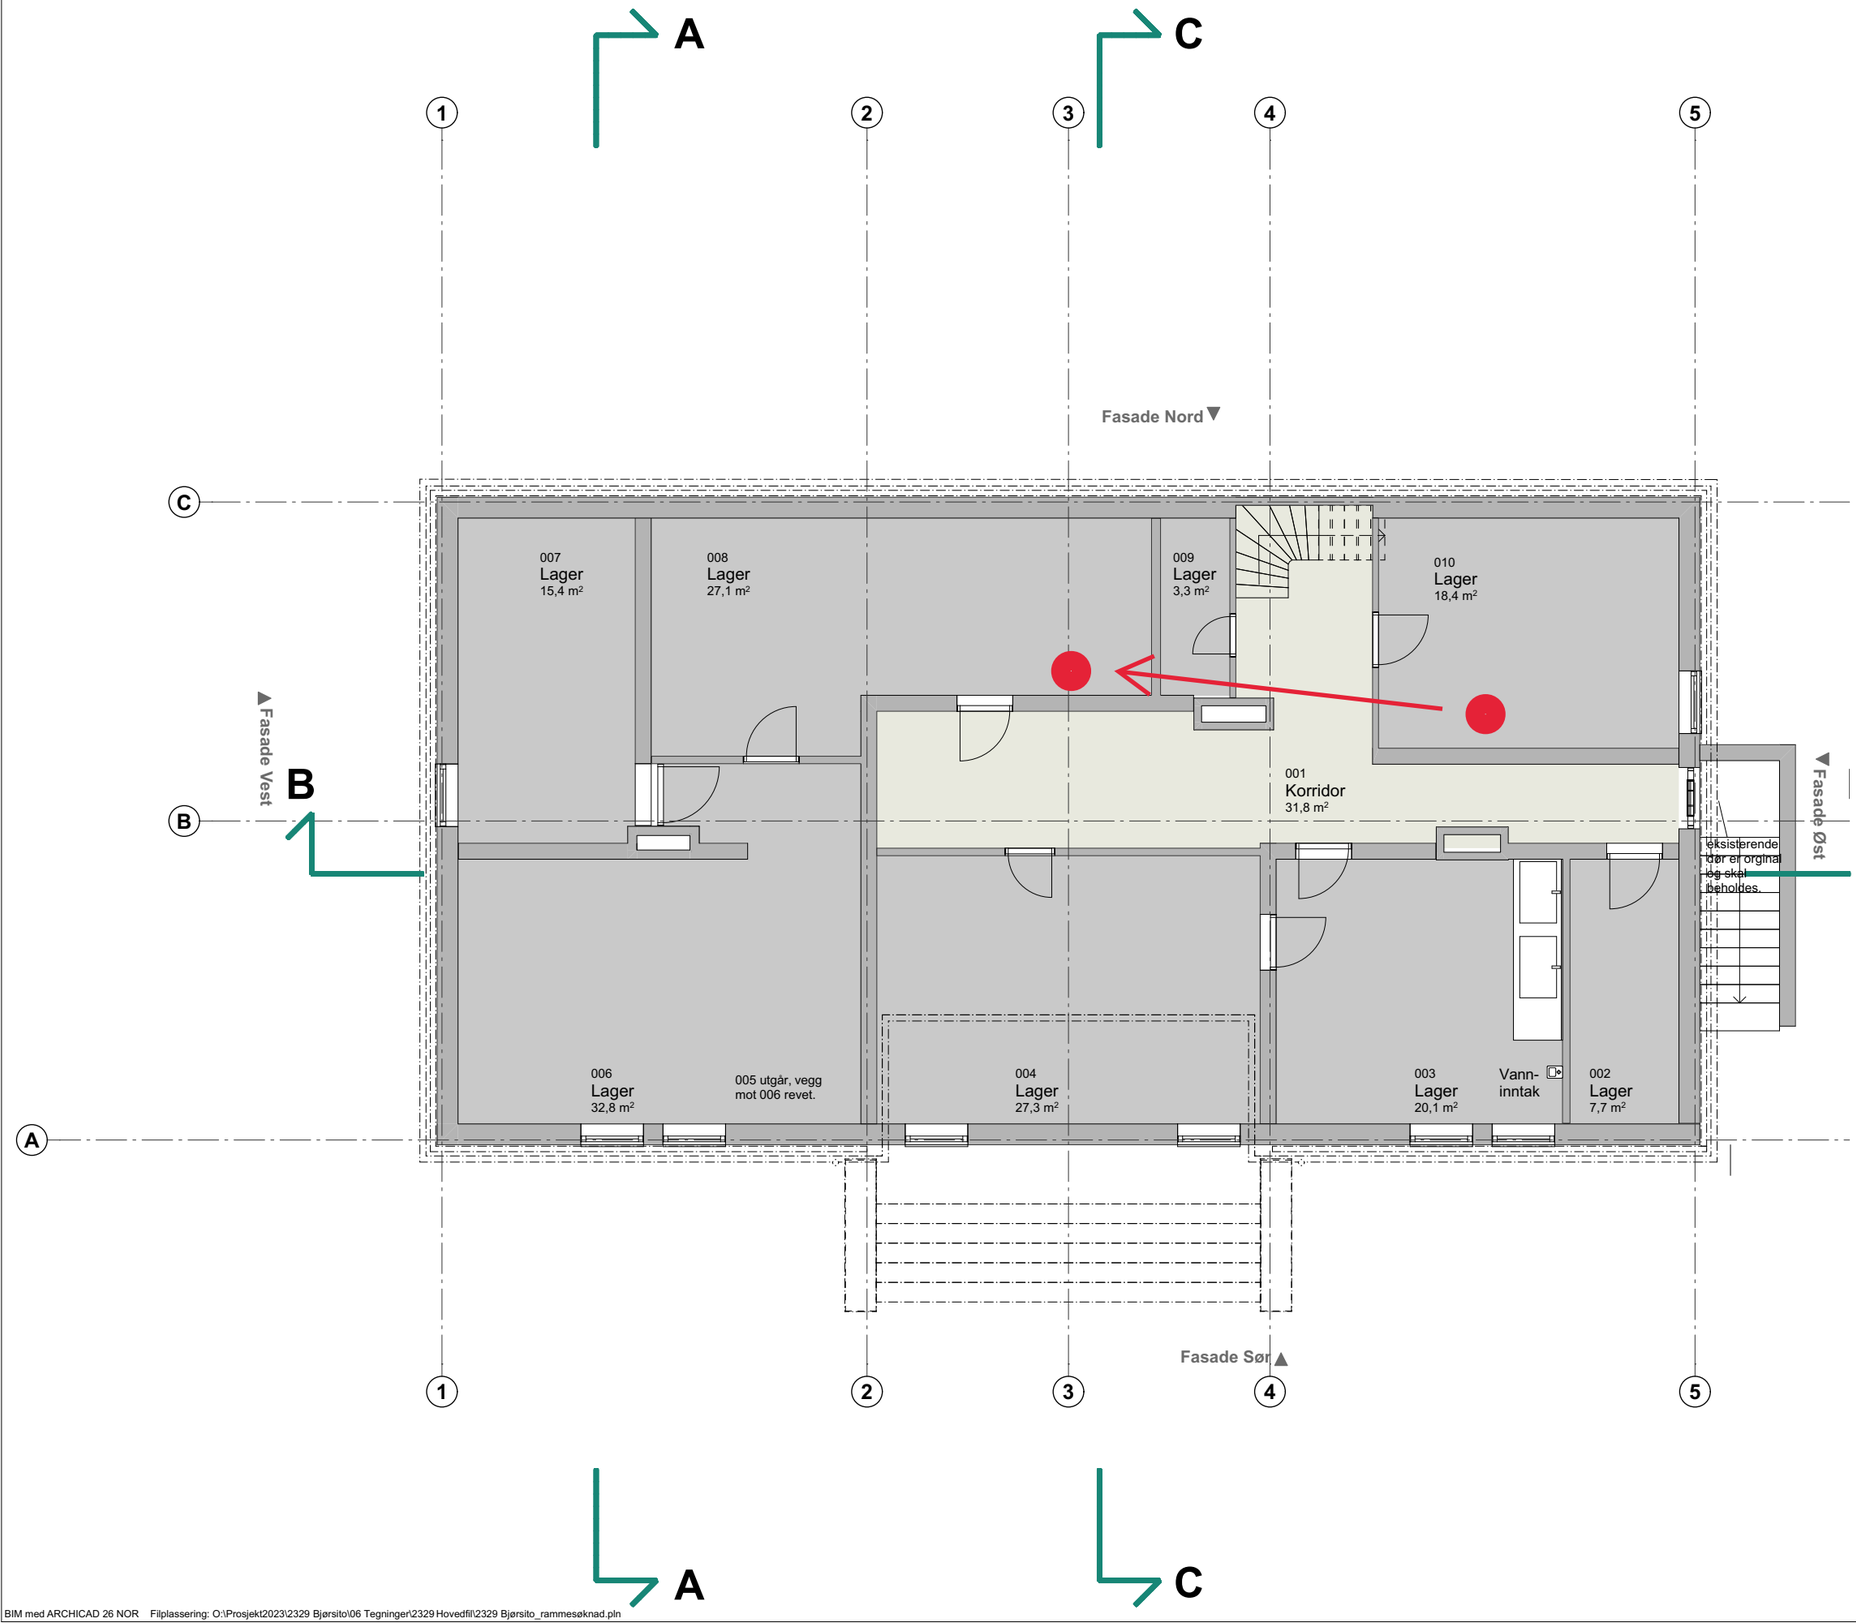

Tegningsnr..
A20-000

Revisjon nr..

Type tegning
U. etasje før ombygging

NB! MIDLERTIDIGE TEGNINGER
Tegninger utarbeidet i fase Rammesøknad.
Kun tegninger merket med arbeidstegninger kan benyttes som produksjonstegninger.
Opptegning og målsetting baserer seg på punktsky fra Angvik prosjektering as
Brannkrav: Se brannrapport og -tegninger utført av Multiconsult.

Rev	Nr	Beskrivelse	Dato	Sign	Kontr

Lokalisering:

N

Prosjekteringsgruppen

ARK : Plot Arkitekter
Notenesgata 1
6002 Ålesund
Tlf..: 70 12 11 11
post@plot-arkitekter.no

RIBr : Multiconsult
Skansekaia 3a
6002 Ålesund
Tlf: 73 10 34 76

Fase
Rammesøknad

plot arkitekter as

Molde eiendom KF

Plassering av VVB i u. ets

Jon-Gunnar Gjelberg
23.10.2023

BIM med ARCHICAD 26 NOR Filplassering: O:\Prosjekt2023\2329 Bjørsito\06 Tegninger\2329 Hovedfil\2329 Bjørsito_rammesøknad.pln