


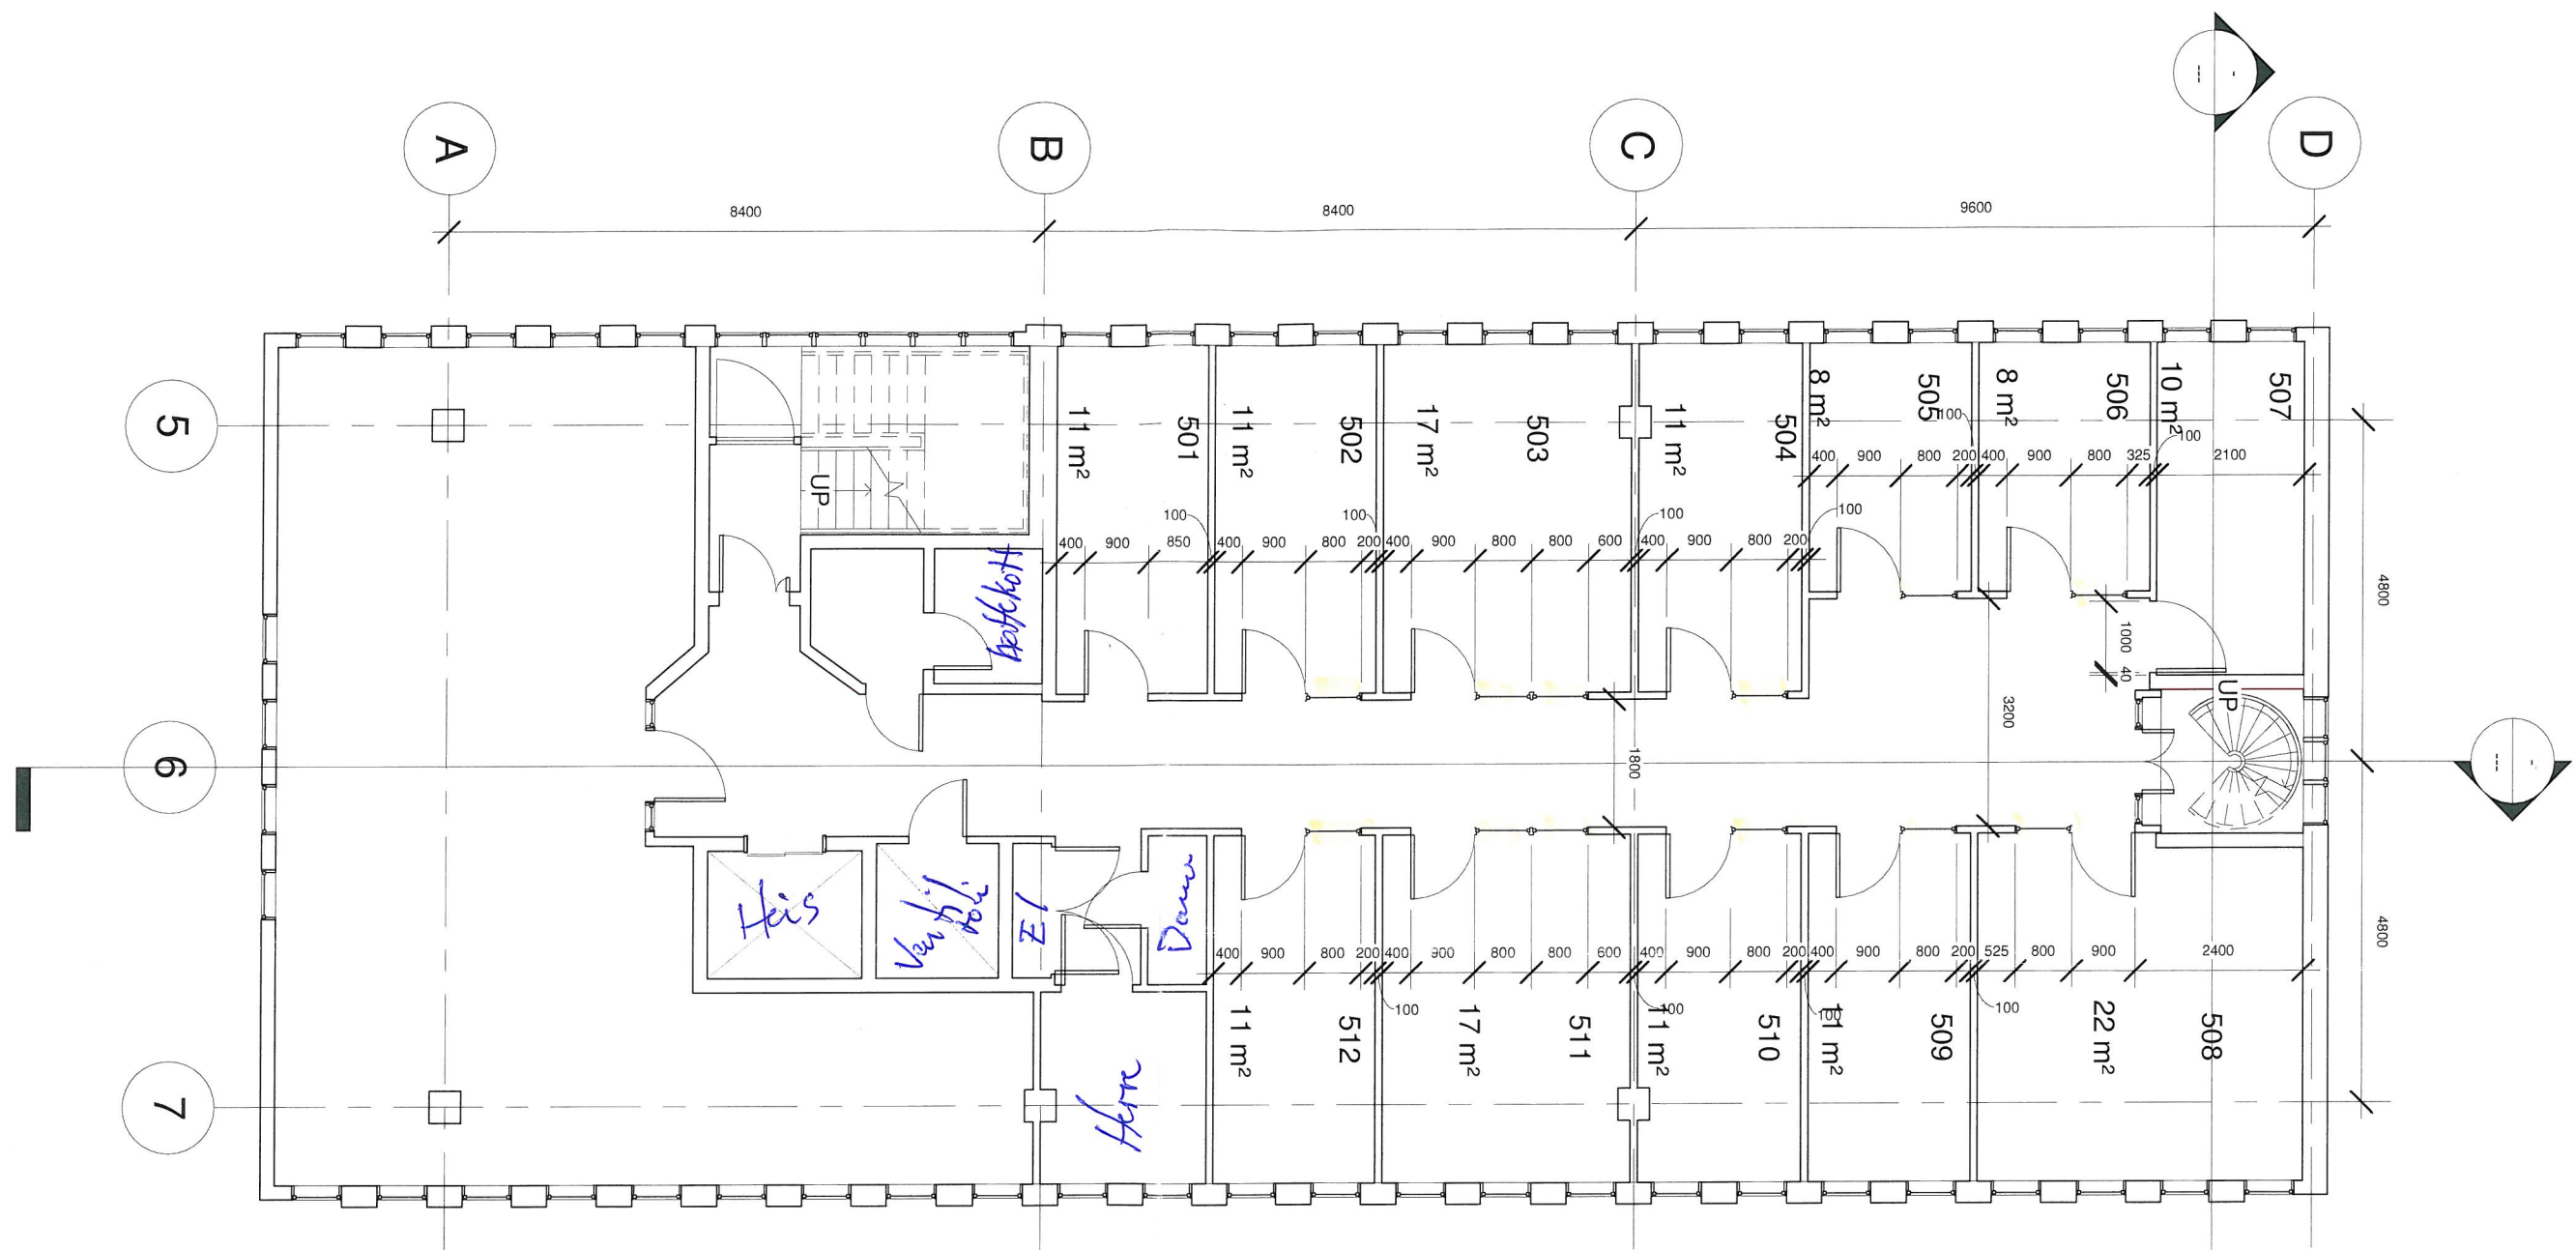

www.ramboll.no

No.	Description	Date

Kongensgate 14-18

Project number

Date

Drawn by

Checked by

Author


Checker

5. etasje


Scale

1 : 100

1
6. etasje
1 : 50

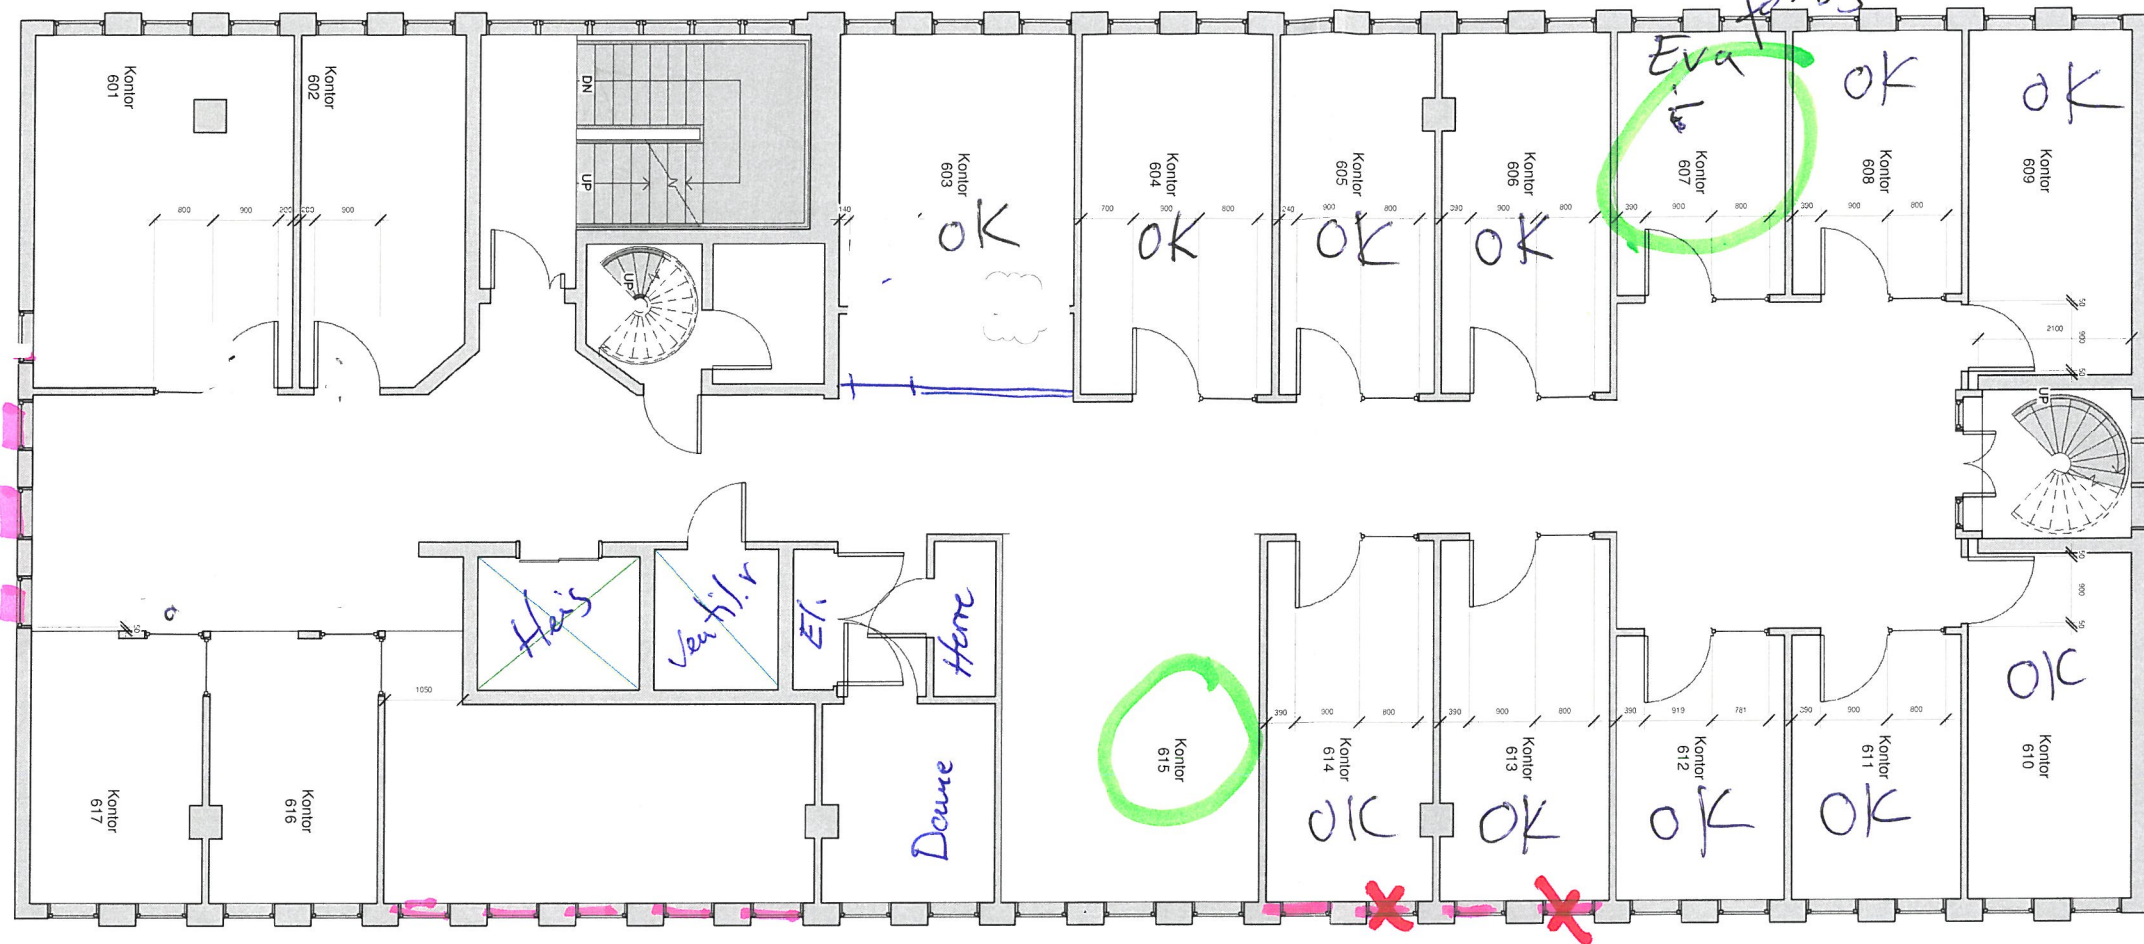

2
Eksisterende 6. etasje
1 : 50

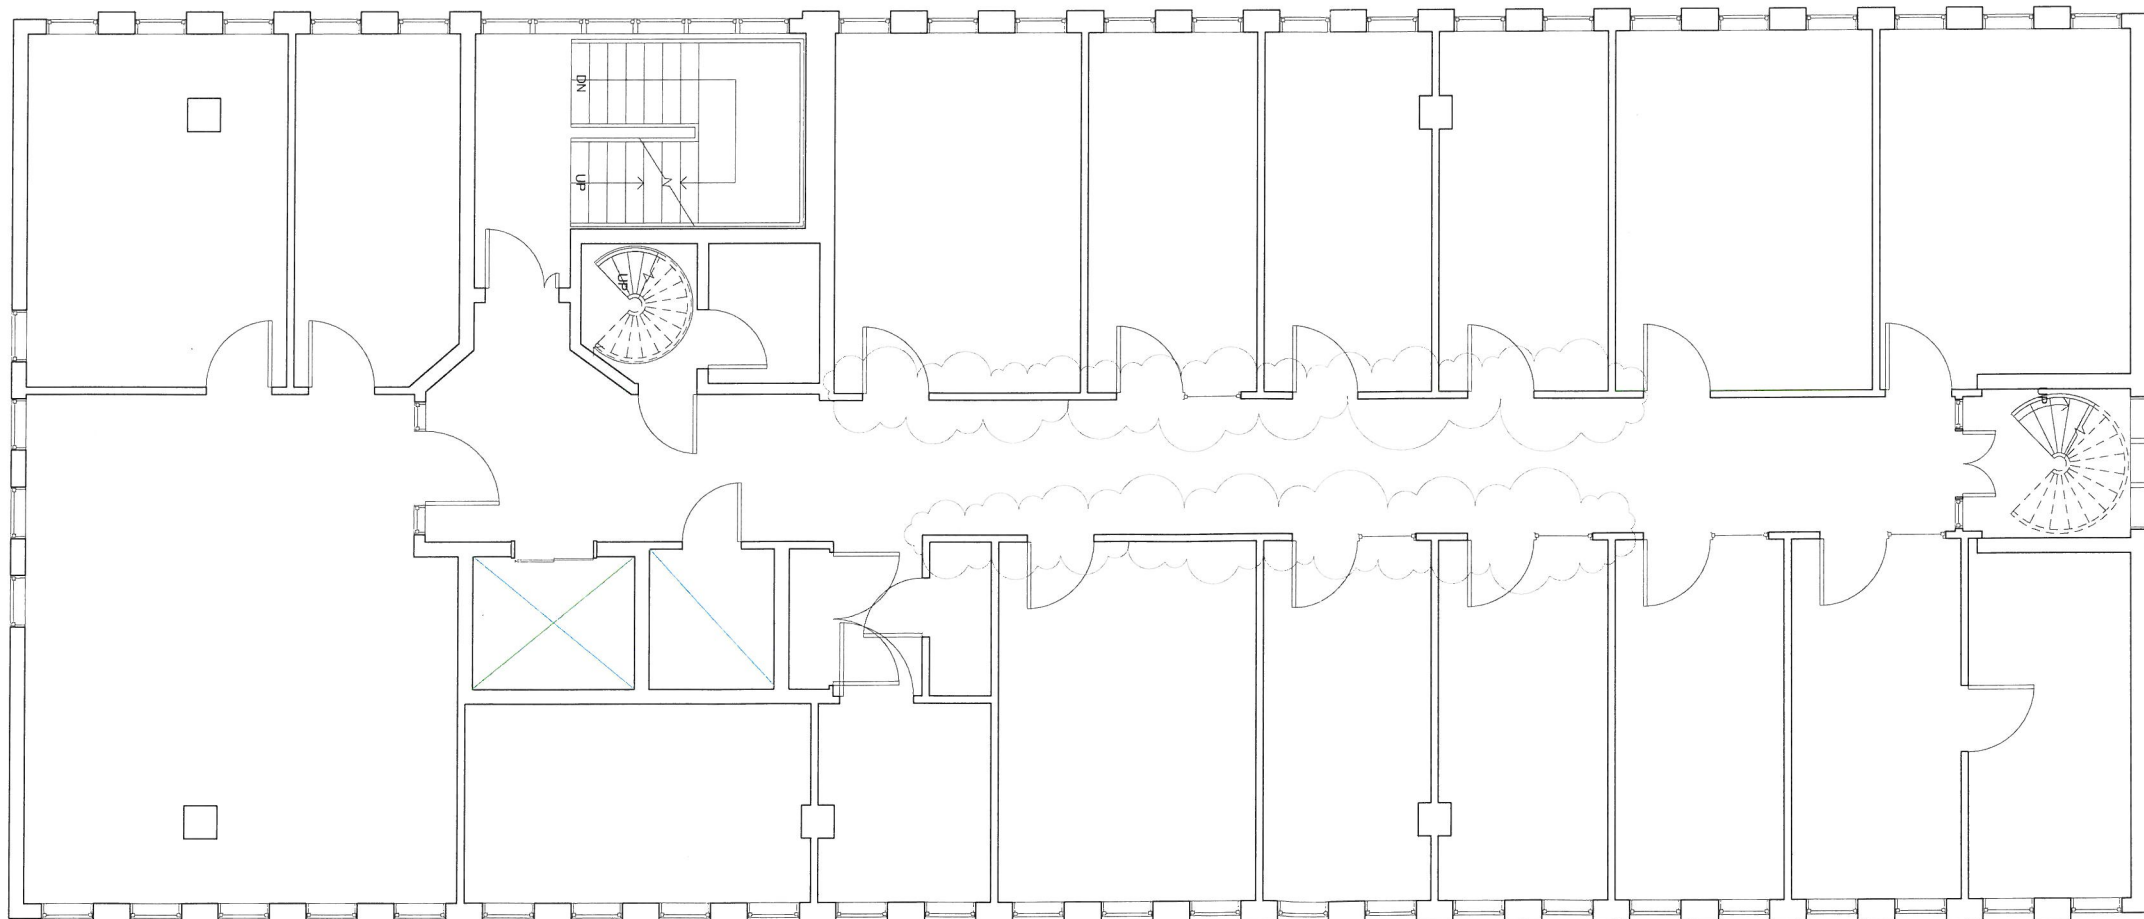

Fag	Tegningsnummer	Revisjon	Status
	ARK P 6 01	2	
2 Endringer etter avtale			
1 Planskisse			
Revisjon	Revisjonsdato	Dato	Tegnet
Prosjekt	Prosjekt	Prosjekt	Prosjekt
Skisseprosjekt			
RAMBOLL			
NVE			
Kongensgate 14-18			
Plan 6. etasje			
Fag	Tegningsnummer	Revisjon	Status
	ARK P 6 01	2	