


Pumpestasjon Berg, Bøle og Ofossen.

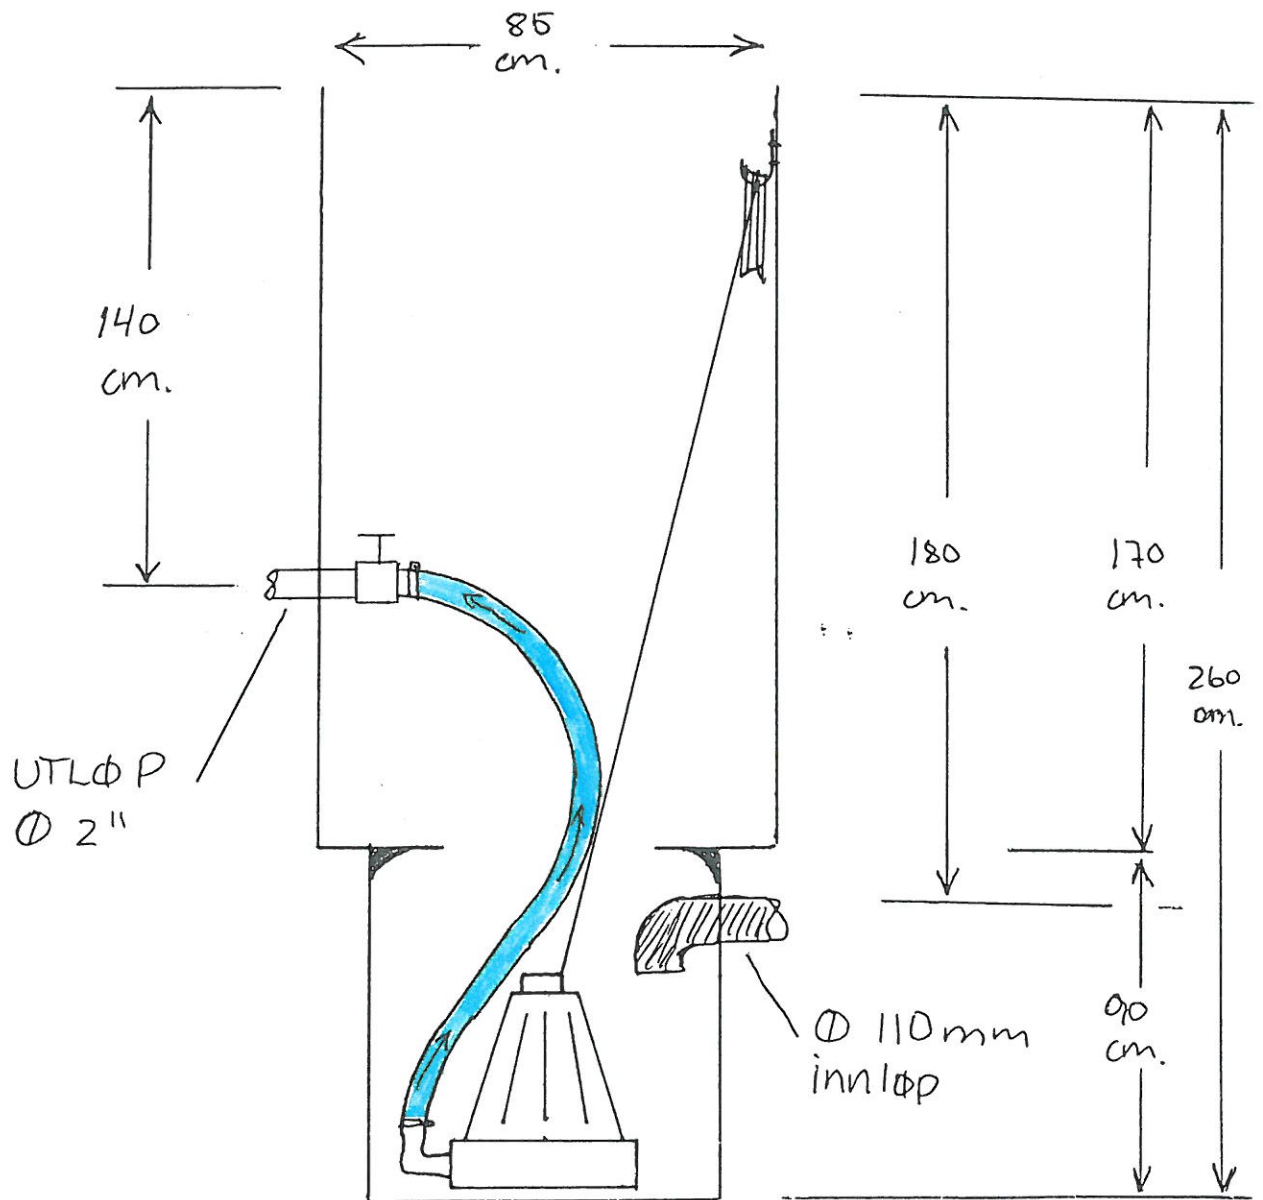

1 stk. PIRANHA 17-2 PUMPE (ABS)