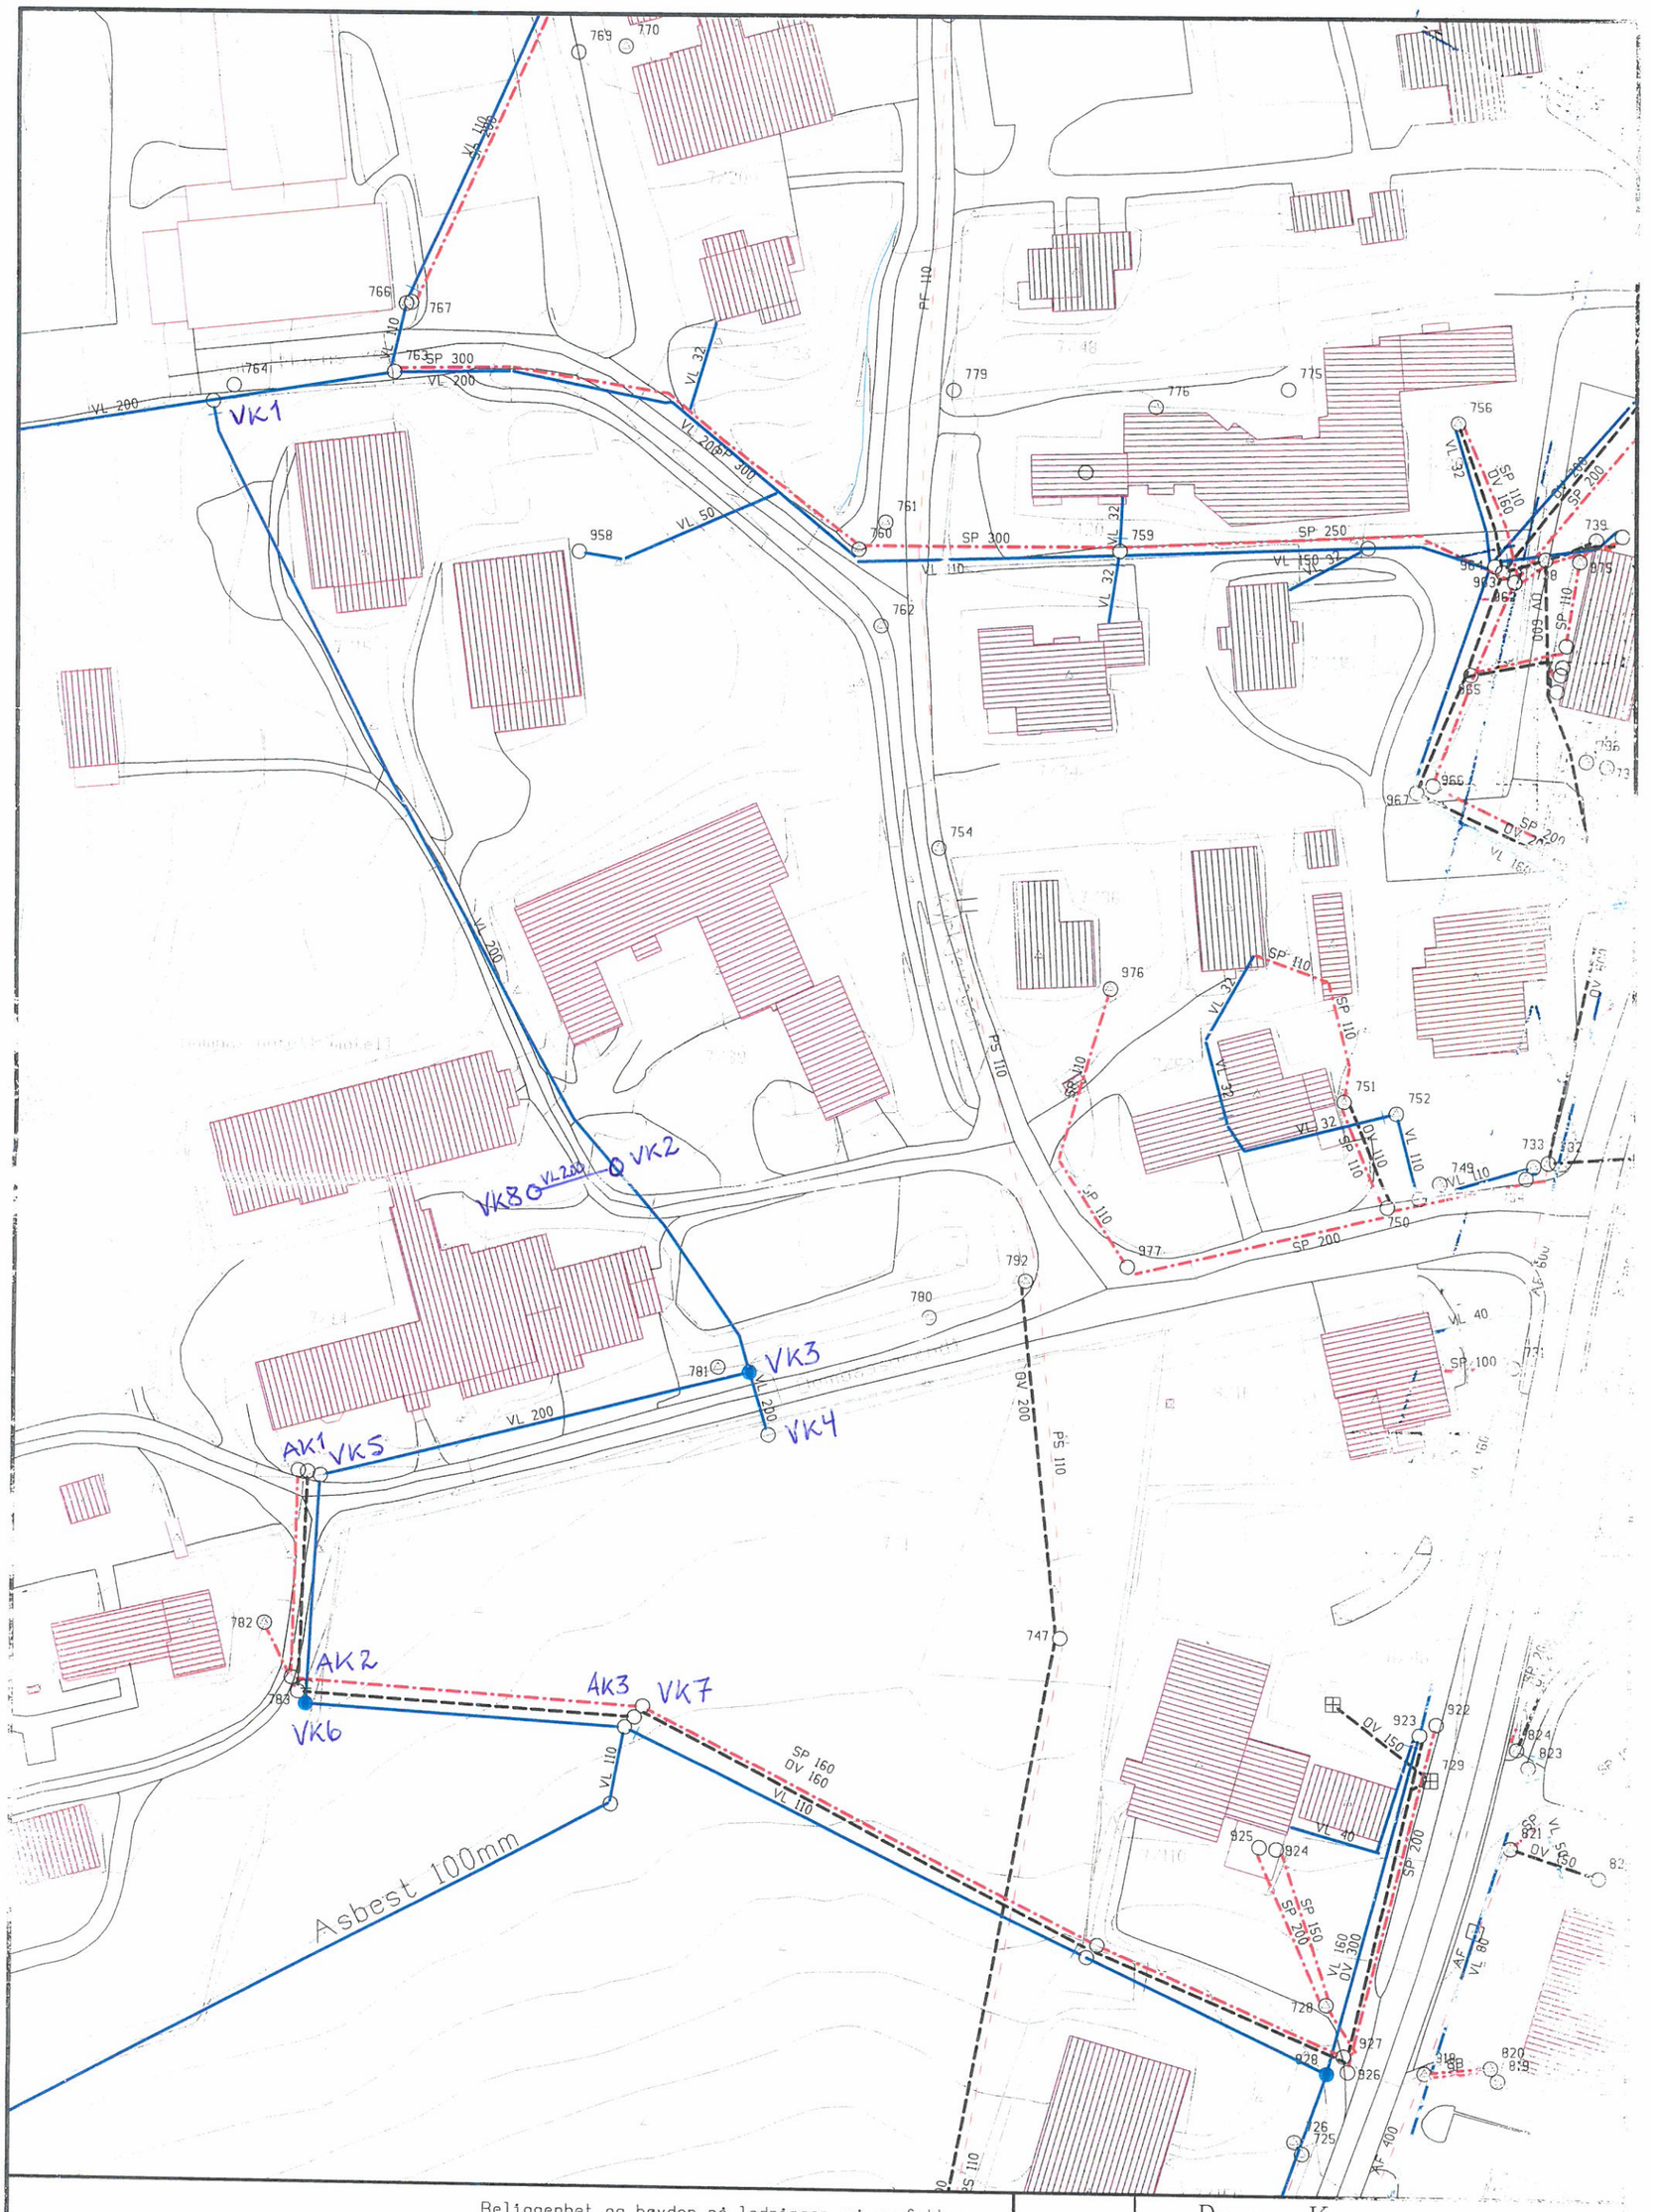

Beliggenhet og høyder på ledninger må oppfattes som orienterende.

VA DOMBÅS HOTELL OG DOMAASJORDET

Gemini VA

Dovre Kommune
Drift og vedlikehold
Svein Ulheim
99290061

Dato: 08.05.2013
Sign:

BU09525

N

1:1000