



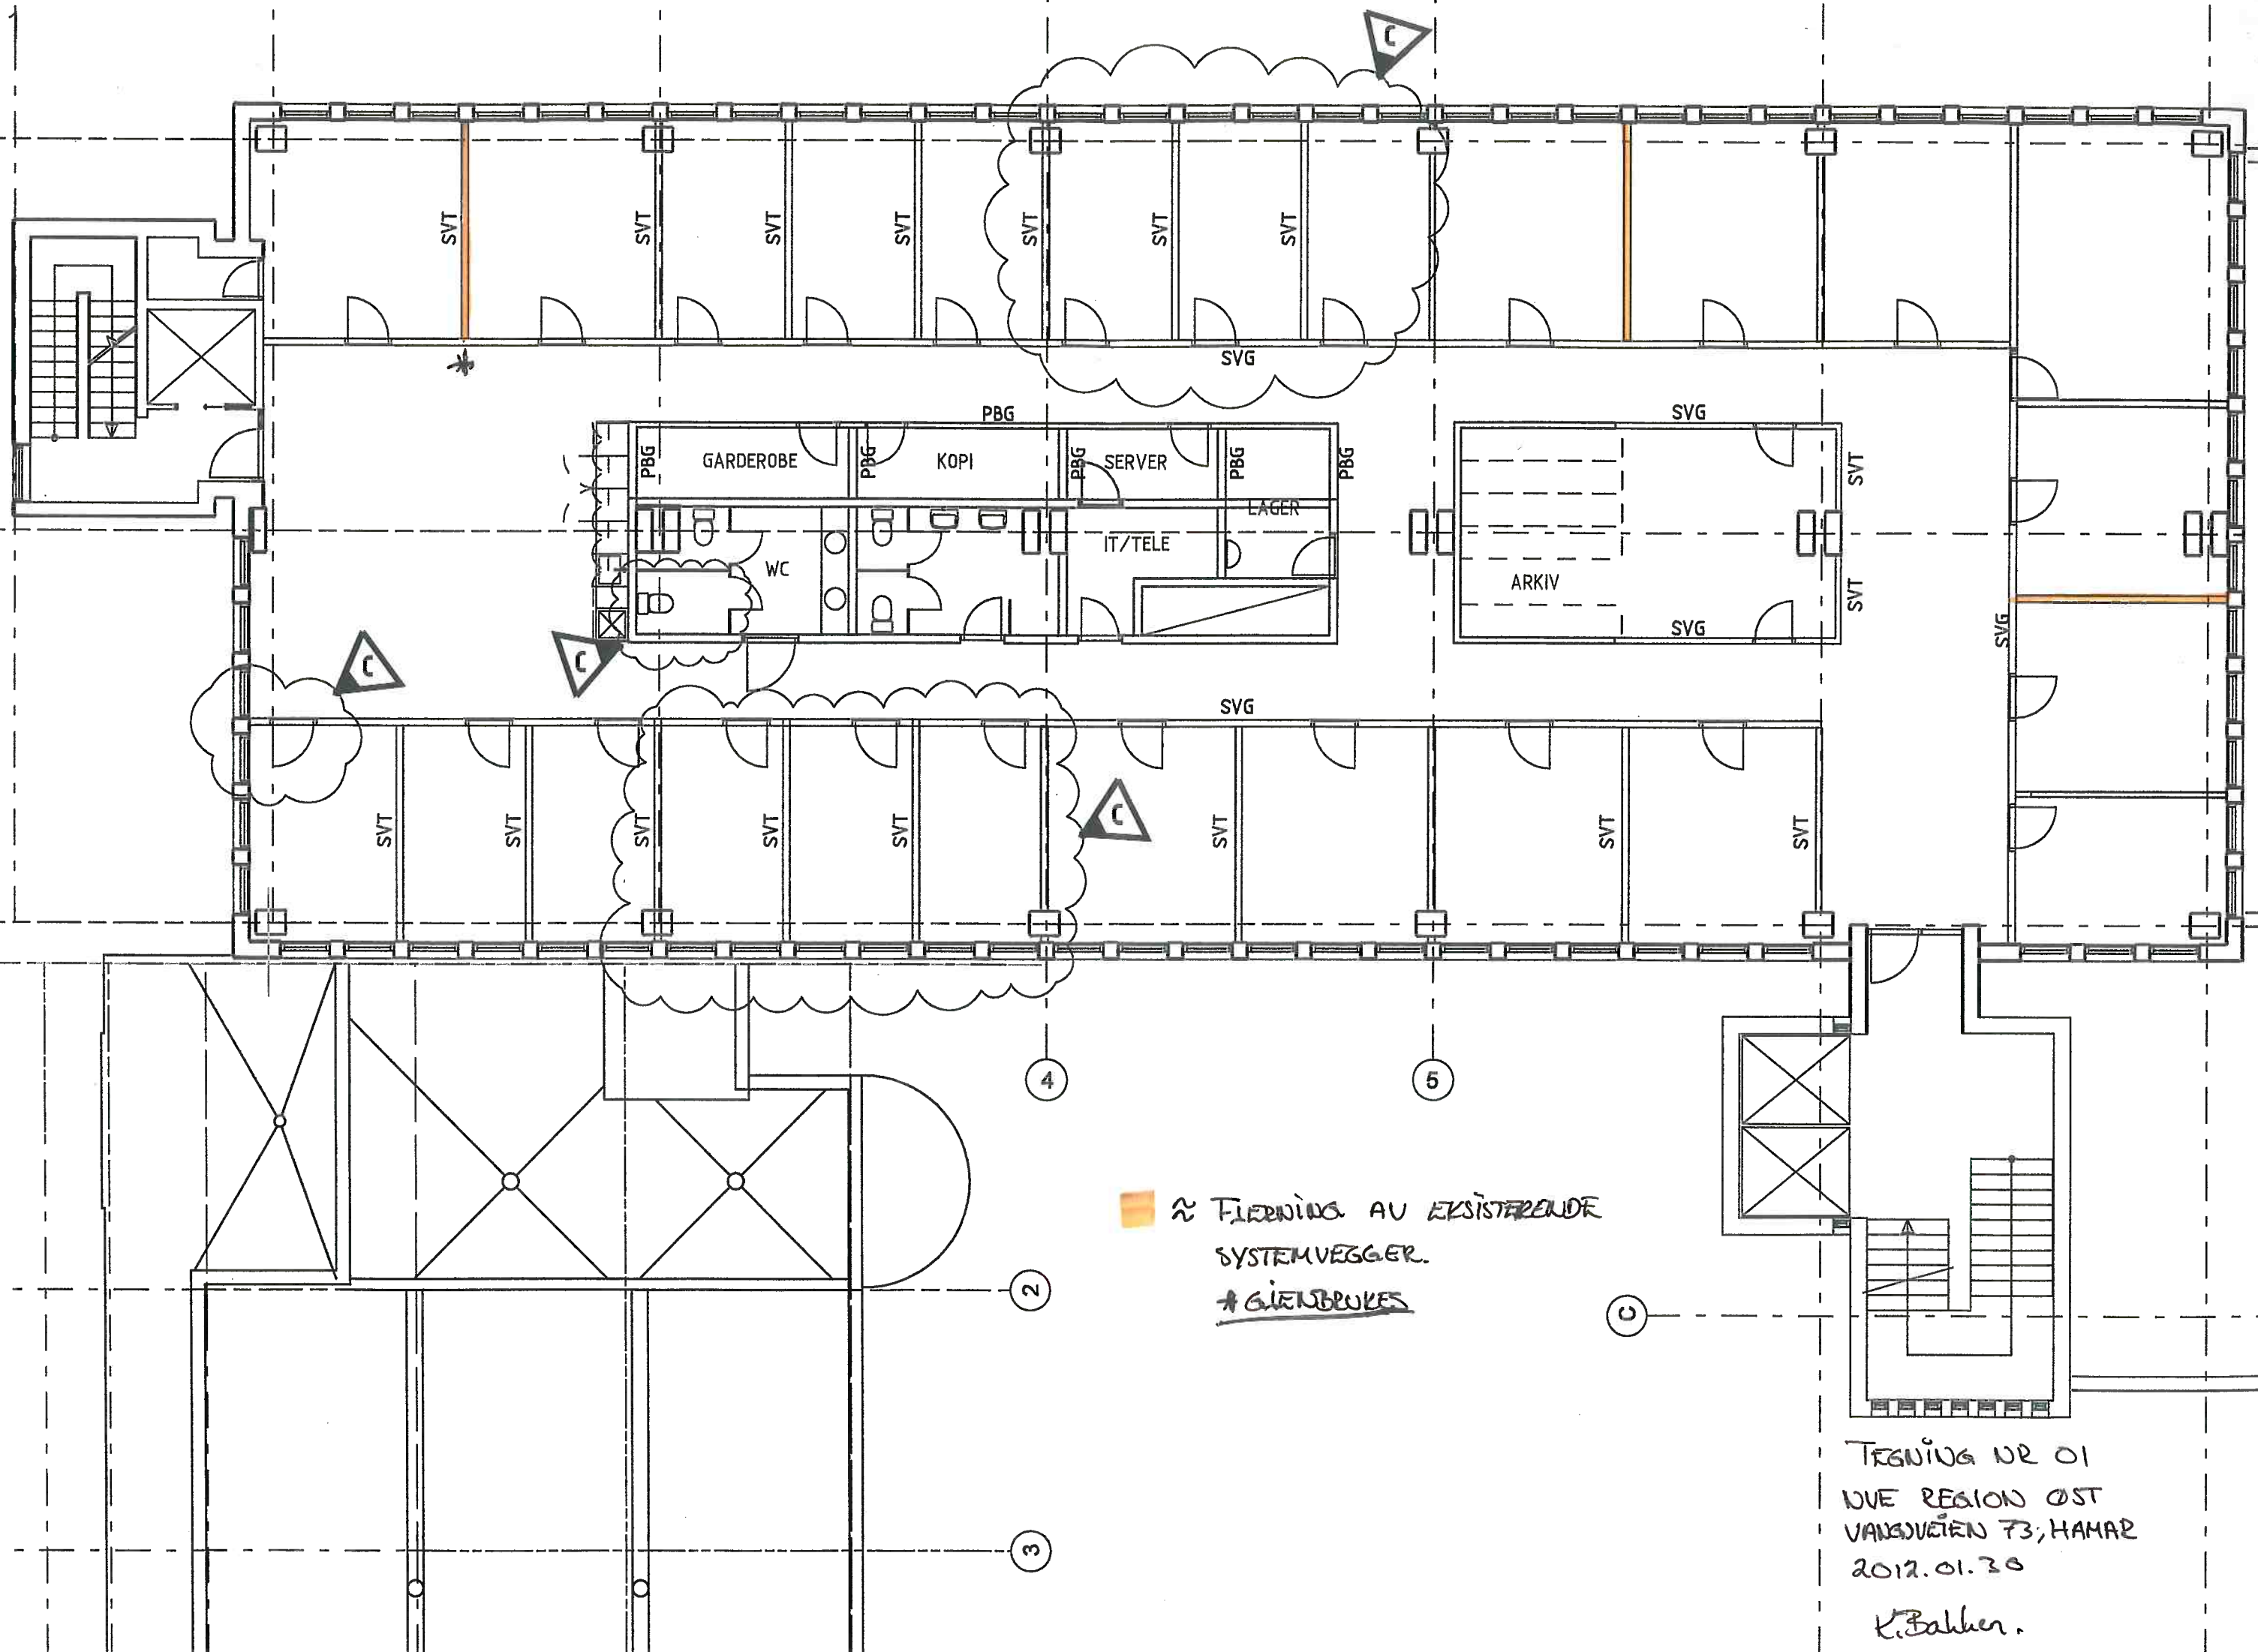

 ≈ FLEDDING AV EKSISTERENDE
 SYSTEMVEGGER.
 # GJENBRUKES

TEGNING NR 01
 NVE REGION ØST
 VANGVEIEN 73, HAMAR
 2012.01.30

K. Bakken.

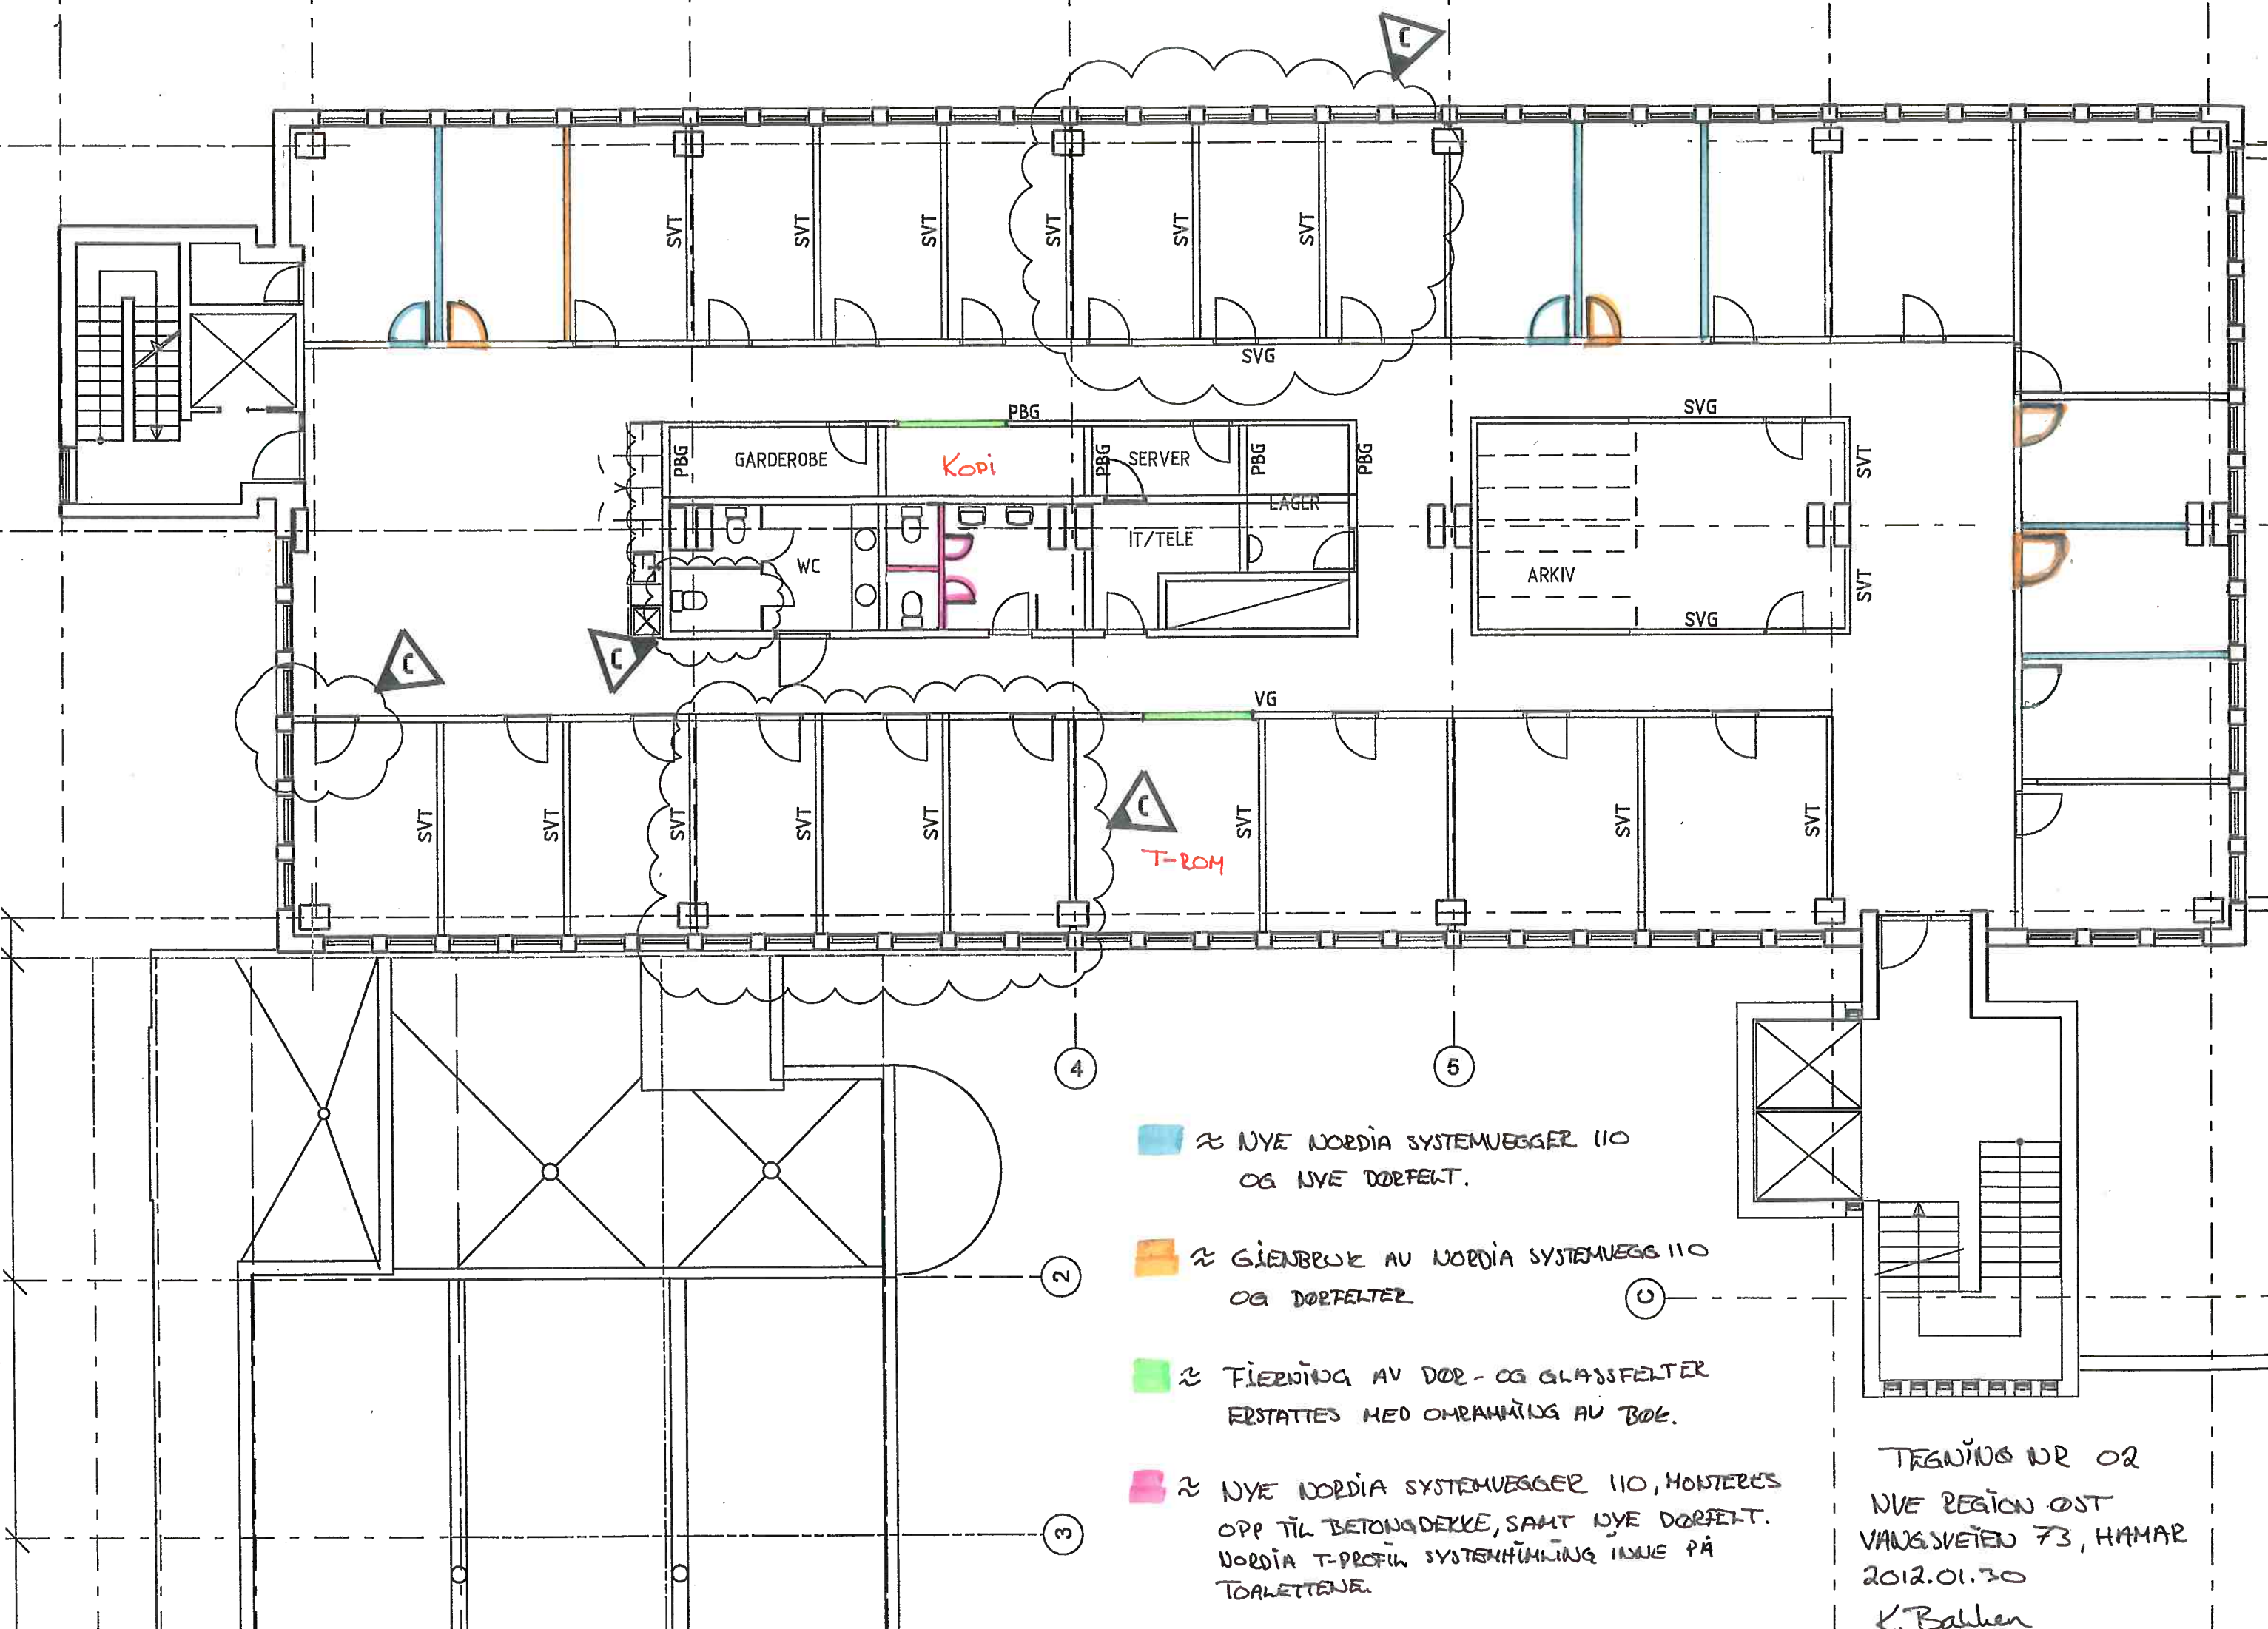

2 NYE NORDIA SYSTEMVEGGER 110
OG NYE DØRFELT.

2 GJENBRUK AV NORDIA SYSTEMVEGG 110
OG DØRFELTER

2 FLERNING AV DØR- OG GLASSFELTER
ERSTATTES MED OMRAMMING AV BØK.

2 NYE NORDIA SYSTEMVEGGER 110, MONTERES
OPP TIL BETONGDEKKE, SAMT NYE DØRFELT.
NORDIA T-PROFIL SYSTEMHULLING INNE PÅ
TOILETTENE.

TEGNING NR 02
NVE REGION ØST
VANGSVEIEN 73, HAMAR
2012.01.30
K. Balchen