

Skap 1

GR.NO

Simens A/S					
Skjema nr.	Kurs nr.	Kursfortegnelse tavle: NO	Rækkekl Nr.	Sikr. Amp.	Tverrsnitt
	N1	Hovedsikring normalstrøm		63	3 x 16
	L1	Lys kulvert	1-1	10	2 x 2 x 1,5
	L2	Reservestrøm	2-2	10	2 x 2 x 1,5
	R1	Styrestrøm kurs L1-L2		6	2 x 1,5
	L3	Stikk i kulvert	3-3	16	2 x 2,5
	V1	Varmer i kulvert	1-1	20	2 x 4
	V2	Varmer i kulvert	2-2	20	2 x 4
	V3	Styrestrøm kurs V1-V2	101-102	6	3 x 1,5
	V4	Chemlex varme 50m HWAT-D(55) V.vannledn i sjakt	4-4	16	2 x 2,5
	V5	Tilførsel UF.43005		25	3x6
	V6	Jordfeilbryter for V2 og V5			



Normalstrøm fra H5



Reservestrøm fra H5

8

7



6

5

4

3

2

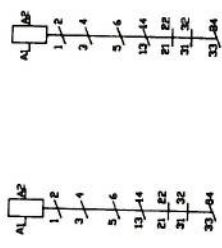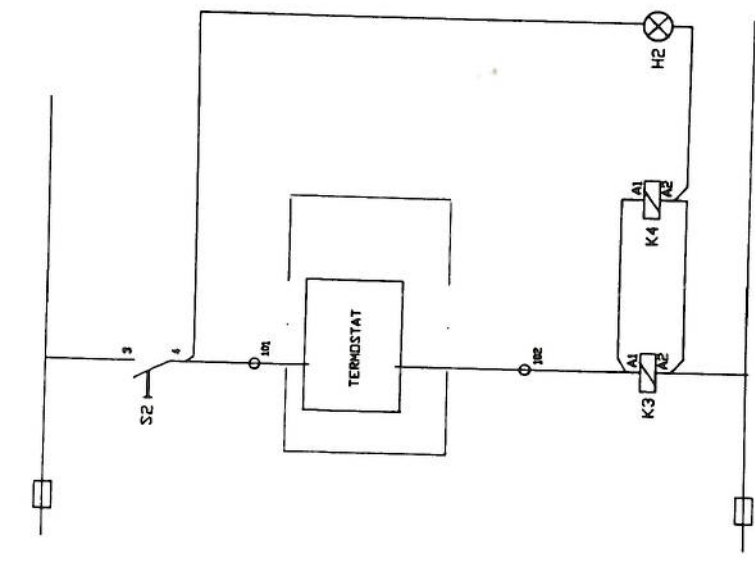

KURS NR
V1
KURS NR
V2


STYRING AV VARME

SIEMENS A/S

OSLO SENTRALSTASJON
UNDERSENTRALER

Dato
Bearb.
Tegh. I.E.T.

Utg. Ending
Dato
Bearb. Krets. Krets.

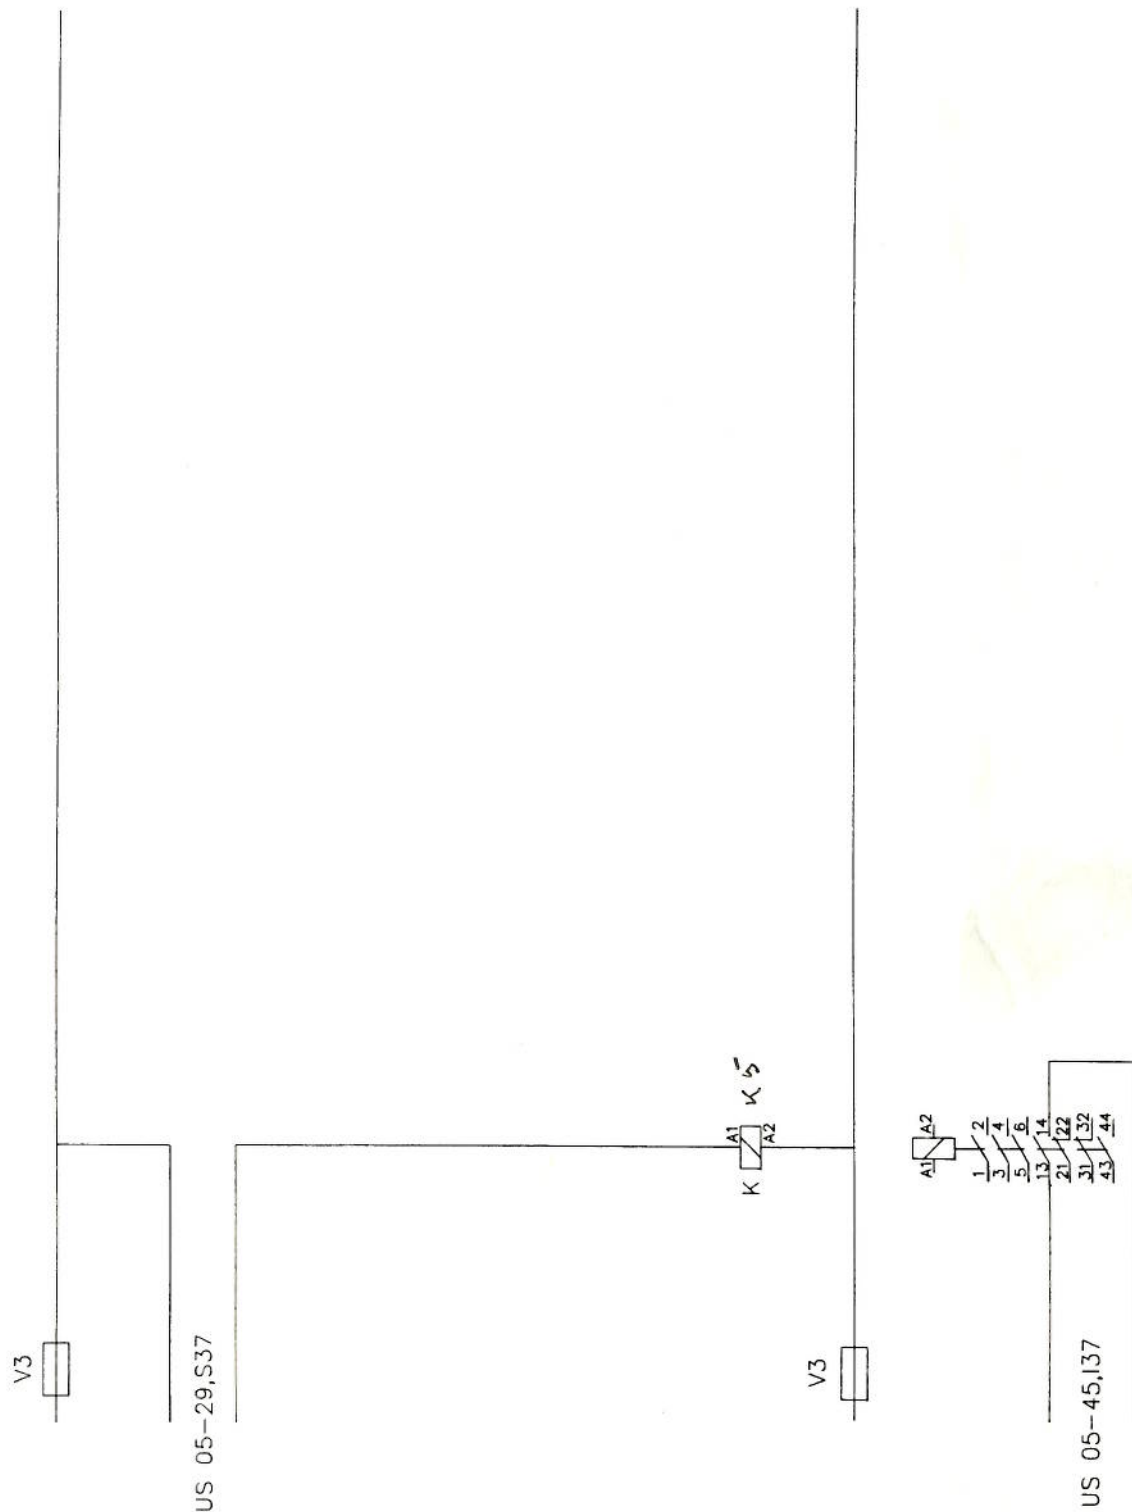KURS NR
V4

CHEMEX V. Kabel PA 124

SIEMENS A/S

KURS NR V4
GR-N0

OSLO SENTRALSTASJON
UNDERSENTRALER

Erstattet av

Erstatning for

Oppr. tegn. nr.

3-5303	B'od	3
	N.bl.	