


# NSB · REGISTRERING AV BYGNINGER

Bak/Had 0703.79

|                        |                                    |                     |                |
|------------------------|------------------------------------|---------------------|----------------|
| NAVN<br>BYGNINGENS ART | EVANGER STASJON<br>Stasjonsbygning | STASJONSNR.<br>2333 | BYGN. NR.<br>1 |
| BANESTREKNING          | 232 Voss -Dale                     | KILOMETER<br>403,66 |                |
| KOMMUNE, MATR. NR.     | Voss                               | GÅRDSNR.            | BRUKSNR.       |
| ADRESSE                |                                    | DISTRIKT<br>Bergen  |                |

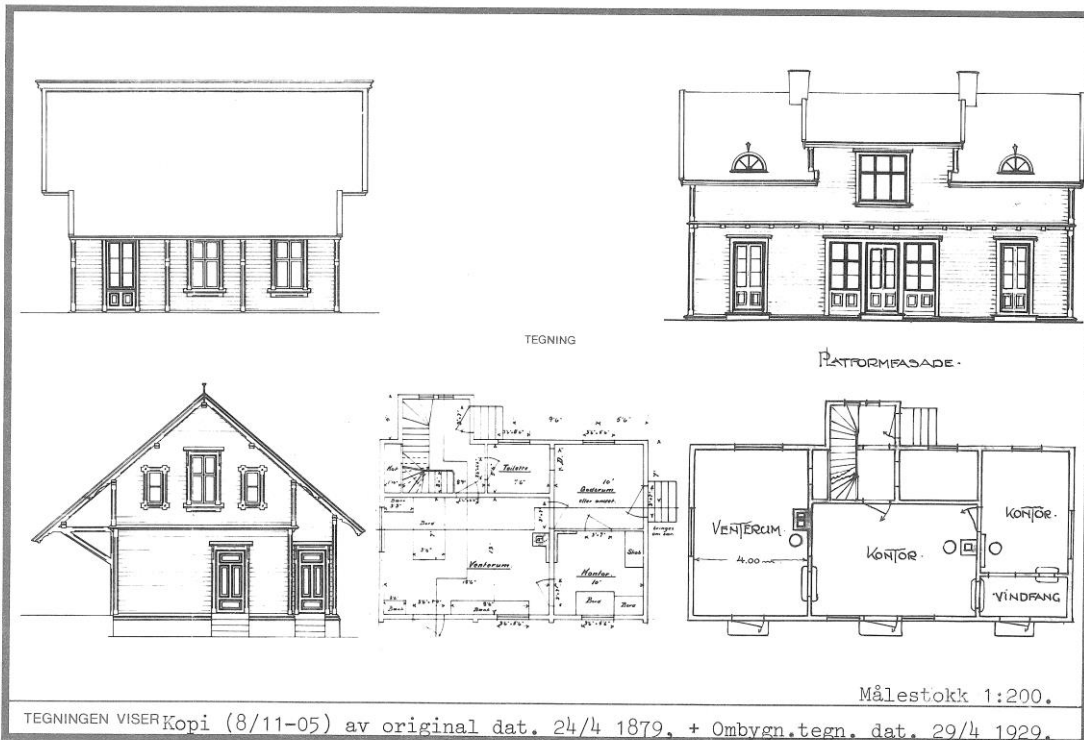

TEGNINGEN VISER Kopi (8/11-05) av original dat. 24/4 1879, + Ombvgn.tegn. dat. 29/4 1929.


|                             |                                                                      |                                                                       |
|-----------------------------|----------------------------------------------------------------------|-----------------------------------------------------------------------|
| OPPRINNELIG<br>BRUKSFORMÅL  | PRIMÆRT<br>Stasjonsbygning:<br>-ekspedisjonslokaler,<br>-stm. bolig. | SEKUNDÆRT<br>-godsrom.                                                |
| NÅVÆRENDE<br>BRUKSFORMÅL    | PRIMÆRT<br>Stasjonsbygning:<br>-ekspedisjonslokaler,<br>-bolig.      | SEKUNDÆRT<br>ANTALL<br>LEILIGHETER: 1<br>ANTALL<br>OVERNATTINGSROM: 1 |
| FORHOLD TIL<br>ANDRE HUS    | Frittstående.                                                        |                                                                       |
| FYSISK MILJØ-<br>SAMMENHENG | Landbruksbebyggelse/lite tettsted.                                   |                                                                       |

|            |                                             |   |                                                                                  |
|------------|---------------------------------------------|---|----------------------------------------------------------------------------------|
| VERNEVERDI | <input type="checkbox"/> PRIO-<br>RITERT    | BYGNINGEN PRIORITERES SPESIELT SOM BEVA-<br>RINGSOBJEKT (EVT. INTERN NSB-FREDNING)                                                                   | <input type="checkbox"/> BYGNINGEN ER FREDET I MEDHOLD AV LOV<br>OM KULTURMINNER |
|            | <input type="checkbox"/> HØY                | ENDRINGER SKAL IKKE FORETAS FOR ARKITEKTKONTORET HAR GODKJENT PLANENE. DETTE GJELDER<br>OGSÅ UTSKIFTING AV DØRER, VINDUER, KLEDNING, TAKTEKKING OSV. |                                                                                  |
|            | <input checked="" type="checkbox"/> MIDDELS |   |                                                                                  |
|            | <input type="checkbox"/> LAV                | ENDRINGER KAN FORETAS UTEN GODKJENNING FRA ARKITEKTKONTORET. DET HENVISES TIL GENE-<br>RELLE RÅD OG RETNINGSLINJER.                                  |                                                                                  |
|            | <input type="checkbox"/> INGEN              |   |                                                                                  |

# NSB · REGISTRERING AV BYGNINGER

Bak/Had 0703/79

|                       |                            |                     |                |
|-----------------------|----------------------------|---------------------|----------------|
| NAV<br>BYGNINGENS ART | EVANGER STASJON<br>Godshus | STASJONSNR.<br>2333 | BYGN. NR.<br>2 |
| BANESTREKNING         | 232 Voss - Dale            | KILOMETER<br>403,70 |                |
| KOMMUNE, MATR. NR.    | Voss                       | GÅRDSNR.            | BRUKSNR.       |
| ADRESSE               |                            | DISTRIKT<br>Bergen  |                |

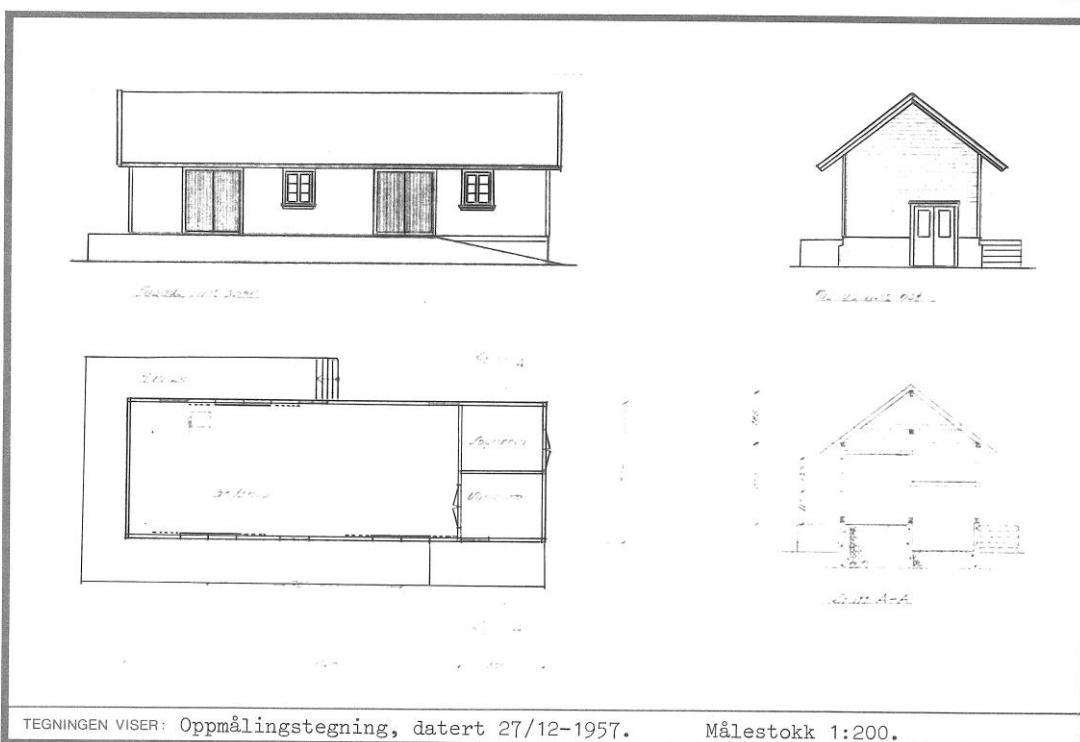

TEGNINGEN VISER: Oppmålingstegning, datert 27/12-1957. Målestokk 1:200.

|                             |                                                         |                      |                                                          |
|-----------------------------|---------------------------------------------------------|----------------------|----------------------------------------------------------|
| OPPRINNELIG<br>BRUKSFORMÅL  | PRIMÆRT<br>Pakkhus (med varmerom).<br>Priveter.         | SEKUNDÆRT            |                                                          |
| NAVERENDE<br>BRUKSFORMÅL    | PRIMÆRT<br>Pakkhus for NSB/Linjegods<br>(med varmerom). | SEKUNDÆRT<br>Oljebu. | ANTALL<br>LEILIGHETER: 0<br>ANTALL<br>OVERNATTINGSROM: 0 |
| FORHOLD TIL<br>ANDRE HUS    | Frittstående.                                           |                      |                                                          |
| FYSISK MILJØ-<br>SAMMENHENG | Landbruksbebyggelse/lite tettsted.                      |                      |                                                          |

|            |                                             |   |                                                                                  |
|------------|---------------------------------------------|---|----------------------------------------------------------------------------------|
| VERNEVERDI | <input type="checkbox"/> PRIO-<br>RITERT    | BYGNINGEN PRIORITERES SPESIELT SOM BEVA-<br>RINGSOBJEKT (EVT. INTERN NSB-FREDNING)                                                                   | <input type="checkbox"/> BYGNINGEN ER FREDET I MEDHOLD AV LOV<br>OM KULTURMINNER |
|            | <input type="checkbox"/> HØY                | ENDRINGER SKAL IKKE FORETAS FOR ARKITEKTKONTORET HAR GODKJENT PLANENE. DETTE GJELDER<br>OGSÅ UTSKIFTING AV DØRER, VINDUER, KLEDNING, TAKTEKKING OSV. |                                                                                  |
|            | <input checked="" type="checkbox"/> MIDDELS |   |                                                                                  |
|            | <input type="checkbox"/> LAV                | ENDRINGER KAN FORETAS UTEN GODKJENNING FRA ARKITEKTKONTORET. DET HENVISES TIL GENE-<br>RELLE RÅD OG RETNINGSLINJER.                                  |                                                                                  |
|            | <input type="checkbox"/> INGEN              |   |                                                                                  |