


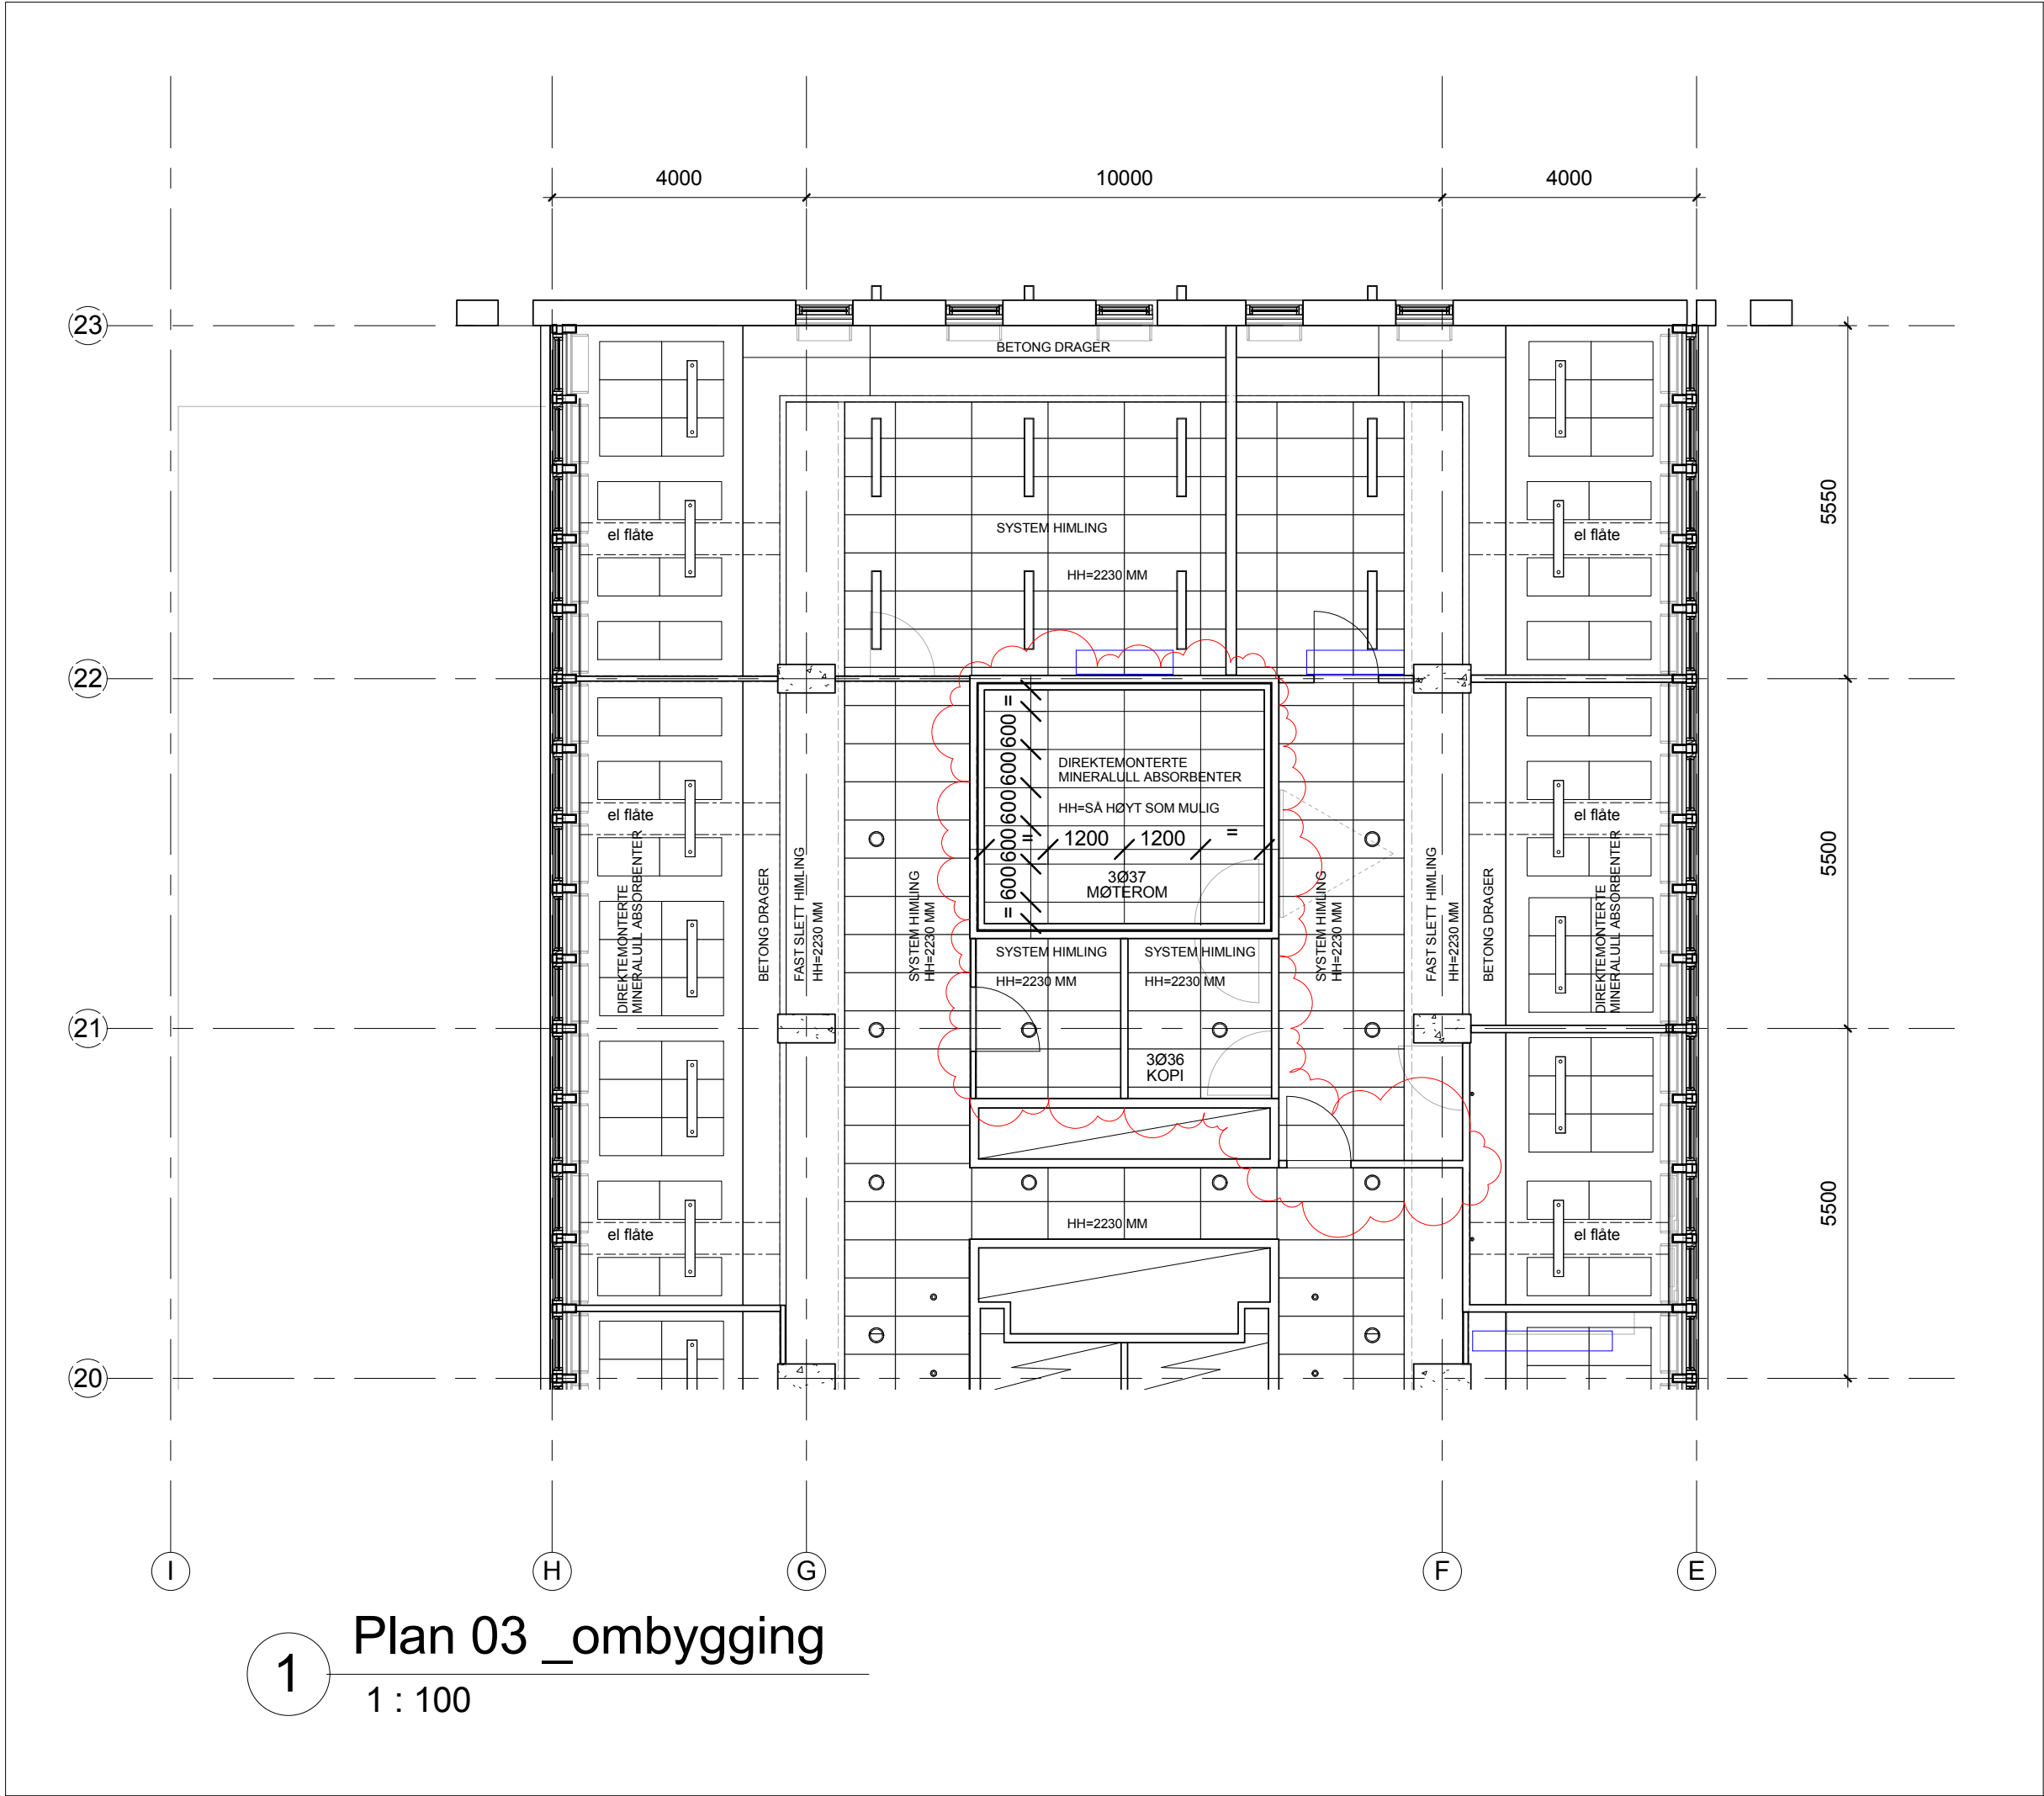

1 Plan 03 _ombygging
1 : 100

Rev	Dato	Tekst	Tegn	Kontr
A	22.01.15	Ombygging 3. et., østfløy	Team	HT

SE TEGN. NR. A.23-4-03 OG A.33-4-03, FOR PLAN OG HIMLINGSPLAN

Skala	Tegnings nr.	Index
1:100	A.71-0-03	A

Innhold
Himlingsplan 03 , Utsnitt østfløy

Tiltakshaver
ENTRA EIENDOM AS
BISKOP GUNNERUSGTATE 14 - POSTBOKS 3
0051 OSLO TLF 21 60 51 00

Totalentreprenør
Skanska Norge as
Drammensveien 60, pb 1175 Sentrum, 0107 Oslo

Prosjekt	Prosjekt nr.
Middelthunsgate 29	10-02-1392

ARK : Dark Arkitekter AS, Drammensveien 130, 0277 Oslo
RIB : Siv ing Haug og Blom-Bakke A/S, Chr. Krohgs gt. 34, 0186 Oslo
RLE : ECT AS, Rosenkrantzgt. 75, 3018 Drammen
RIV : Erichsen & Horgen A/S, Nydalsveien 36, 0403 Oslo
RØR : Aug. Larsen AS, Postboks 228, 0510 Oslo
EL : Mølvén Elektro AS, Ensjøvn. 3, 0655 Oslo
VENT : Komplet Bygg AS, P.b. 163, 1410 Kolbotn

Dark Arkitekter AS
DRAMMENSVEIEN 130 0277 OSLO
TLF: 23 13 12 00 FAX: 23 13 12 01 WWW.DARK.NO

Innhold
Himlingsplan 03
Utsnitt østfløy

Tegn. Status	Oppdrag nr.	Vedlegg nr.
Ombygging		

Skala	Tegnings nr	Index
1:100	A.71-0-03	A