


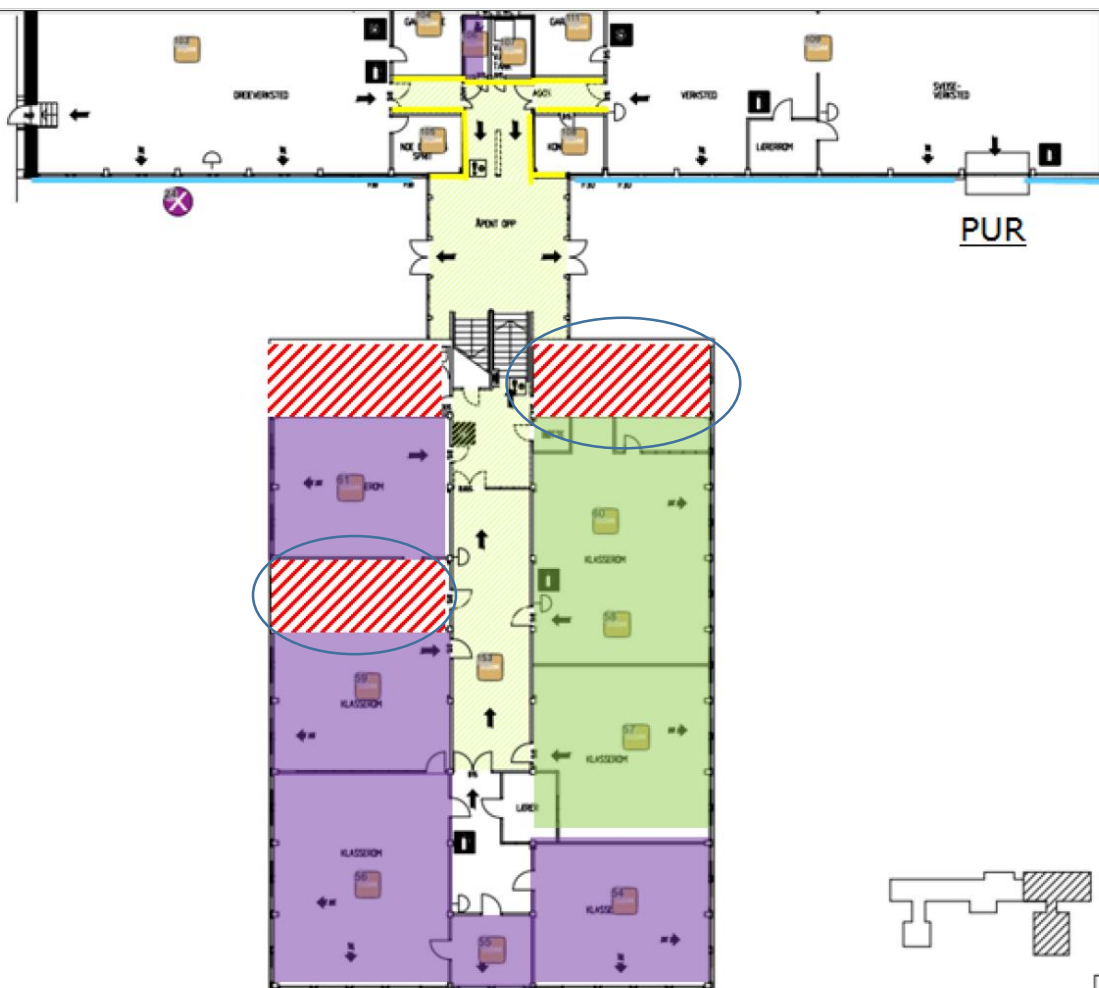

**ASBEST**  
Klikk Signer for å legge til tekst og plassere signatur i en PDF-fil.

**FTALATER**

**Tungmetaller**

**Olie**

**Klorparafiner**

**PAH**

**- Ikke befart/utl...**

\*Dersom samme mate  
stoffer med samme klas  
ett av stoffene  
representasjon. Eks.  
Tungmetaller i maling  
med enten turkis eller gu

**RAMBOLL**

Rambøll – Region Midt &  
Mellomila 79 – 7493 Tron  
Tel: 73 84 10 00

**Prosjekt:  
Romsdal VGS**

Oppdragsnr: 1350005891

Dokumentansvarlig: JFATRH

Utarbeidet av: JFATRH

Tegningsgrunnlag fra Møre

fylkeskommune

Målestokk: NA