



Dato	23.02.04	Konstr./Tegnet	TK	Utdelt	
Fornavn		Godkjent			
Lom kommune Loar Barneskule, Klasshus 1 1.etg.				Eretning for:	Erettet av:
				Tegnekonsulentene	
				<small> Strømsveien 4 6413 Moelv Tlf: +47 22 09 13 13 + 21 21 21 34 Mail: info@tegnkonsulentene.no Web: www.tegnkonsulentene.no </small>	
Henvisning:		Indat:	Beregning:		



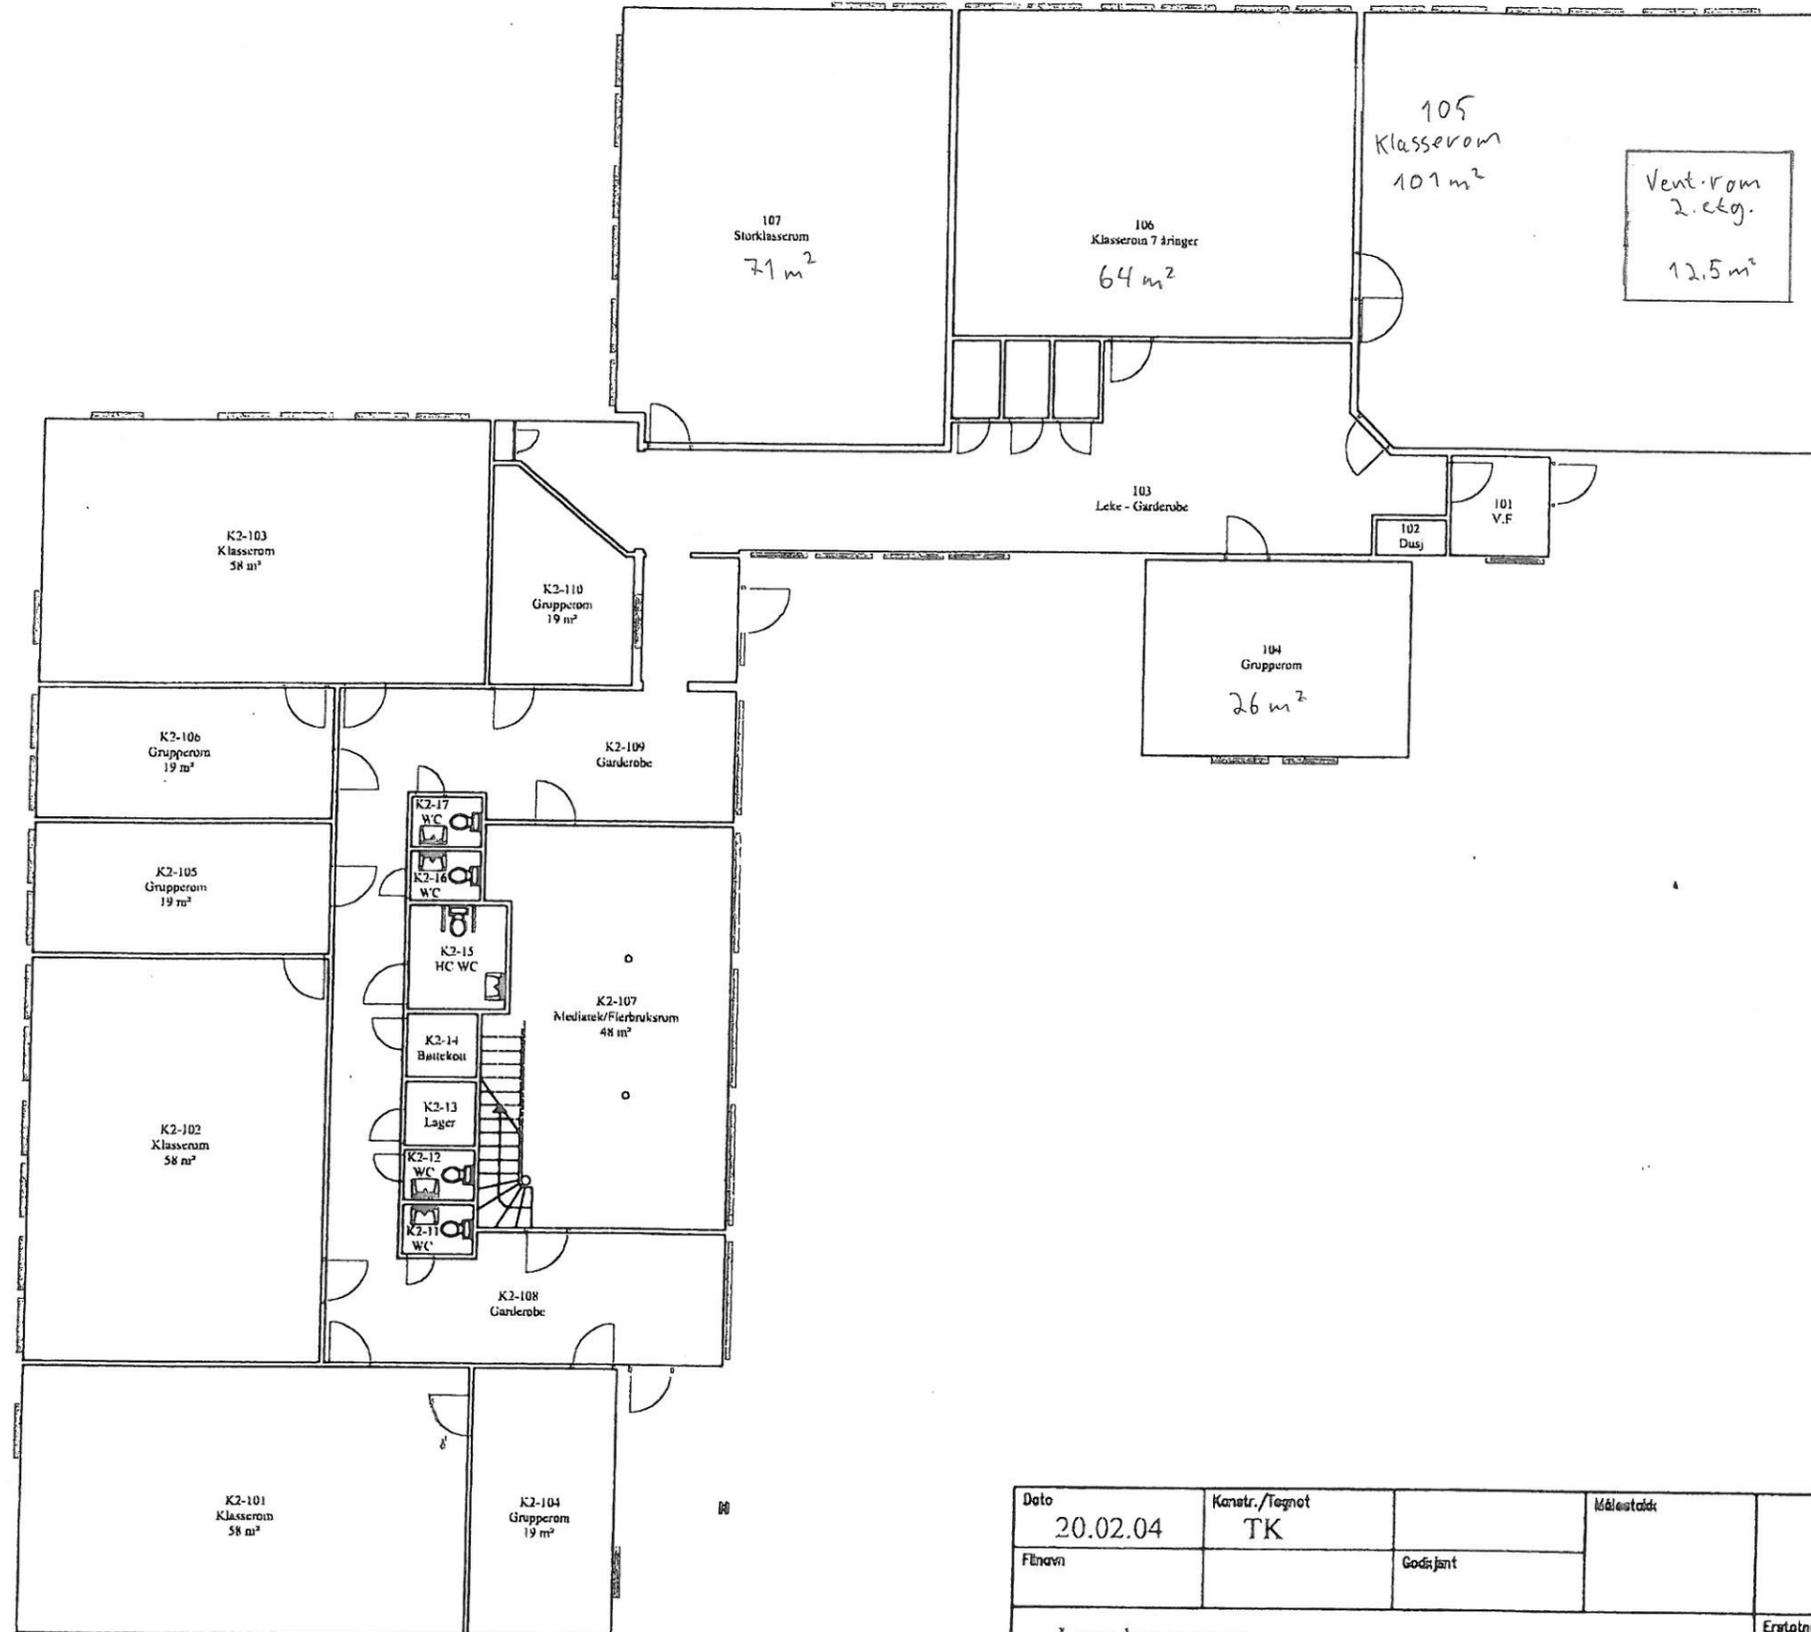


Dato	20.02.04	Konstr./Tegnet	TK	Målestokk	
Etternavn		Godkjent			
Lom kommune Loar Barneskule, Klasshus 2 & 3 1.etg.				Erstatning for:	Erstattet av:
				Tegnekonsulentene	
				<small>Mistrakken 4, 0415 Moelv Tlf: 0211 0014 1119 51 Mail: post@tegnkonsulentene.no Web: www.tegnkonsulentene.no</small>	
Henvisning:		Inndar	Beregning:		



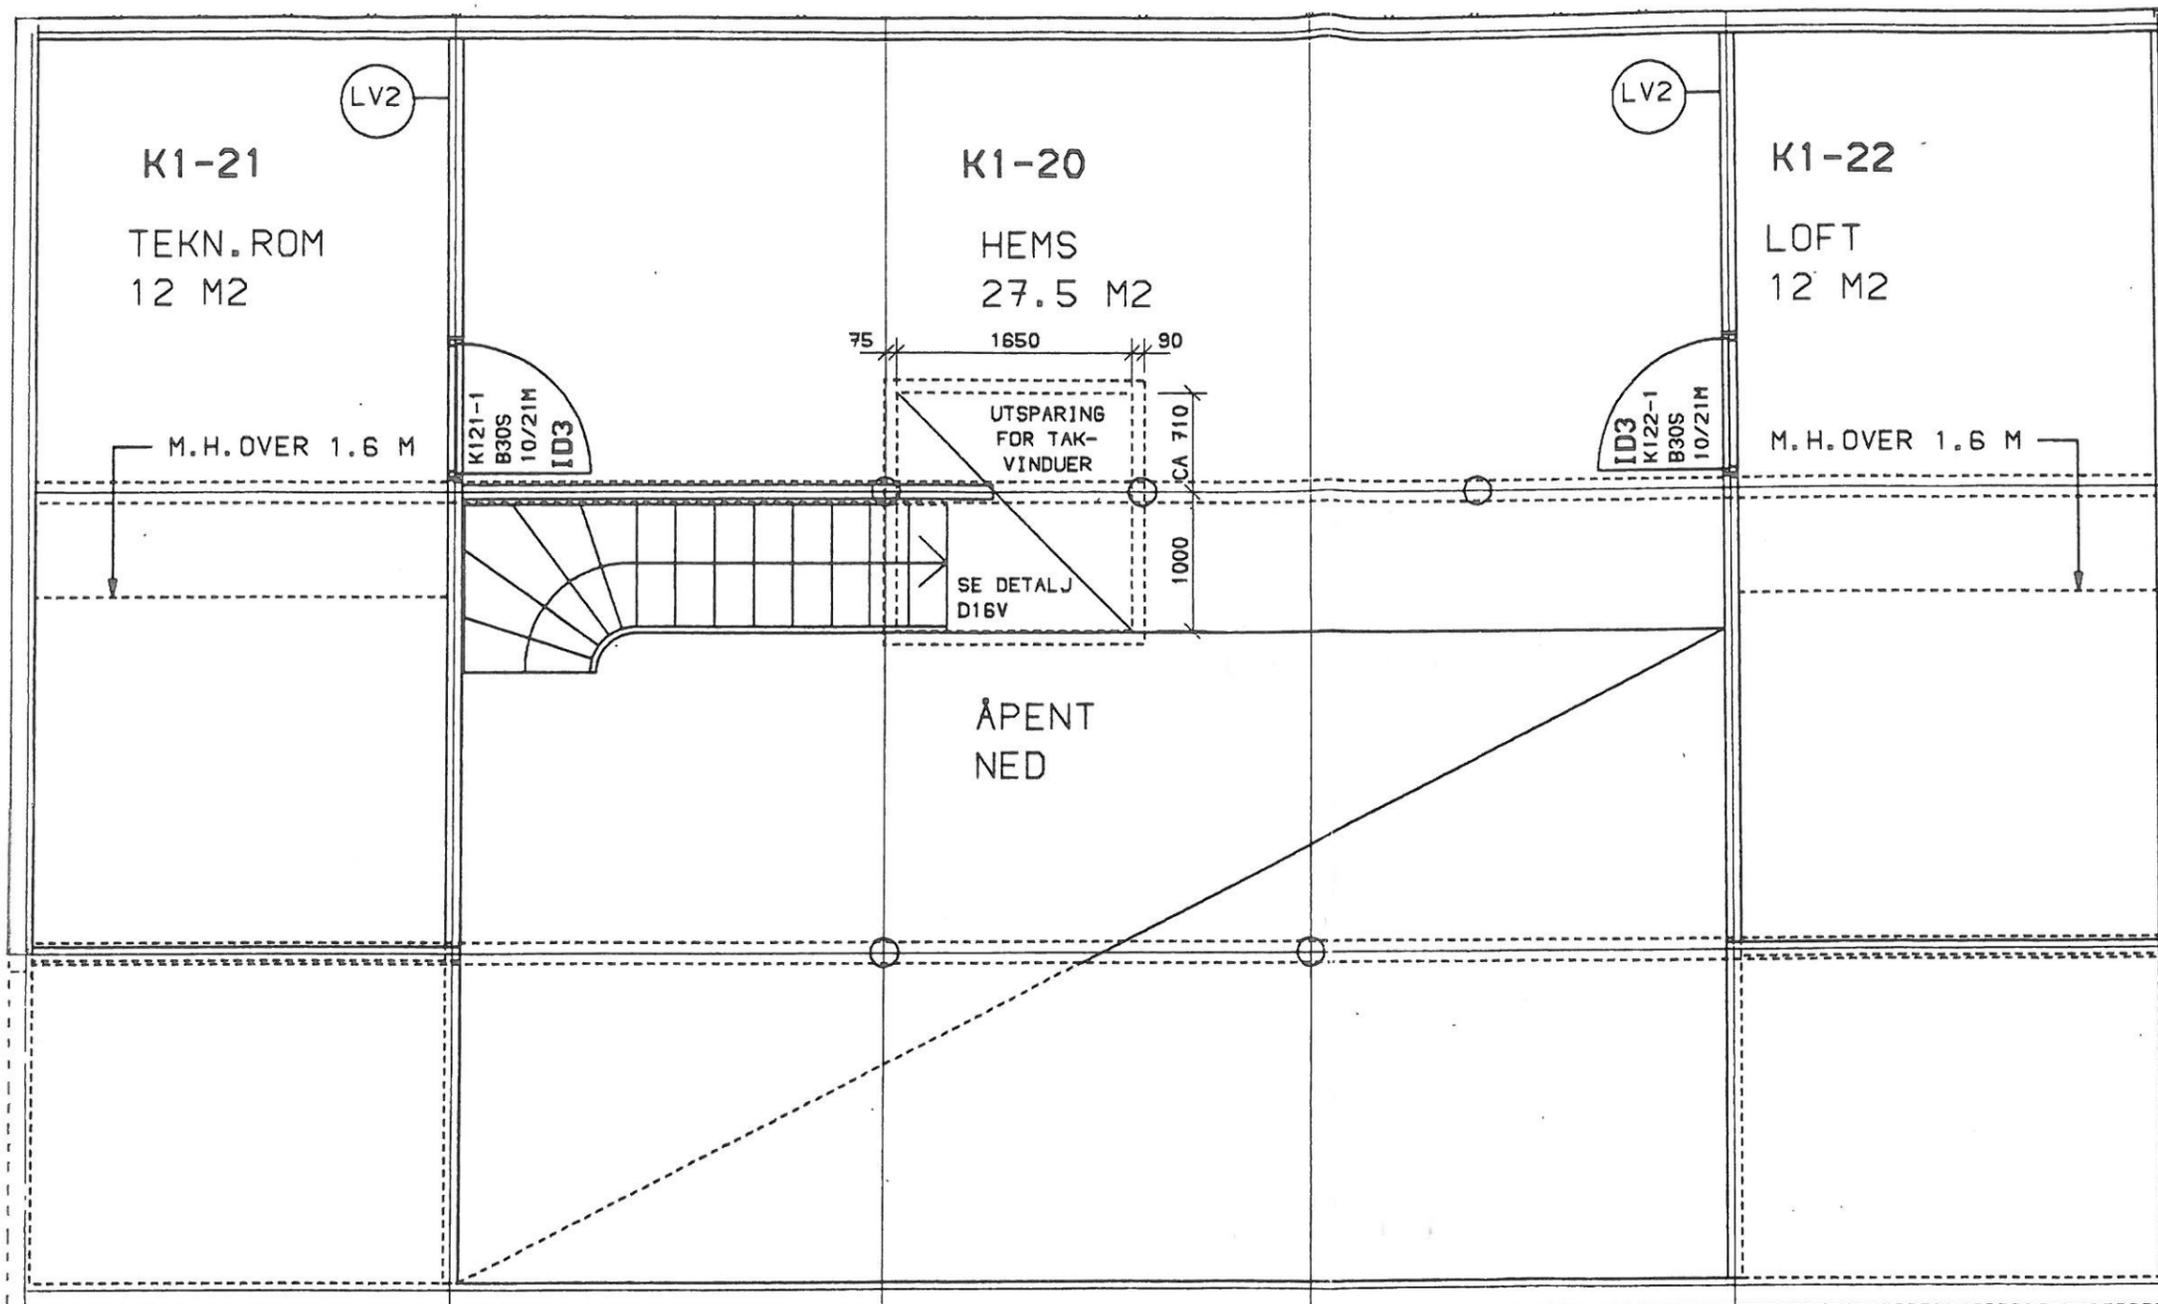


Hems/Loft på Klassehus 1 og 2

B	21.09.93	TRG	TAKVINDU ANGITT
REF.	DATO	SIGN.	REVISJONER ETTER ANBUD
B	03.07.92	TRG	ANBUDSTEGNING
A	22.06.92	TRG	DØRER
REF.	DATO	SIGN.	REVISJON
PROSJEKT	LOAR SKULE		REG. NR. 90.237
TEGNING	KLASSEHUS, PLAN LOFT		TEGNING NR.
<i>plan & prosjekt</i> <small>ARKITEKTER FINAL NPA</small> <small>POSTB. 10-2601 LILLEHAMMER · TEL. 062/58000</small>	MÅL	1:50	
	DATO	20.05.92	
	SIGN.	TRG	
			K503

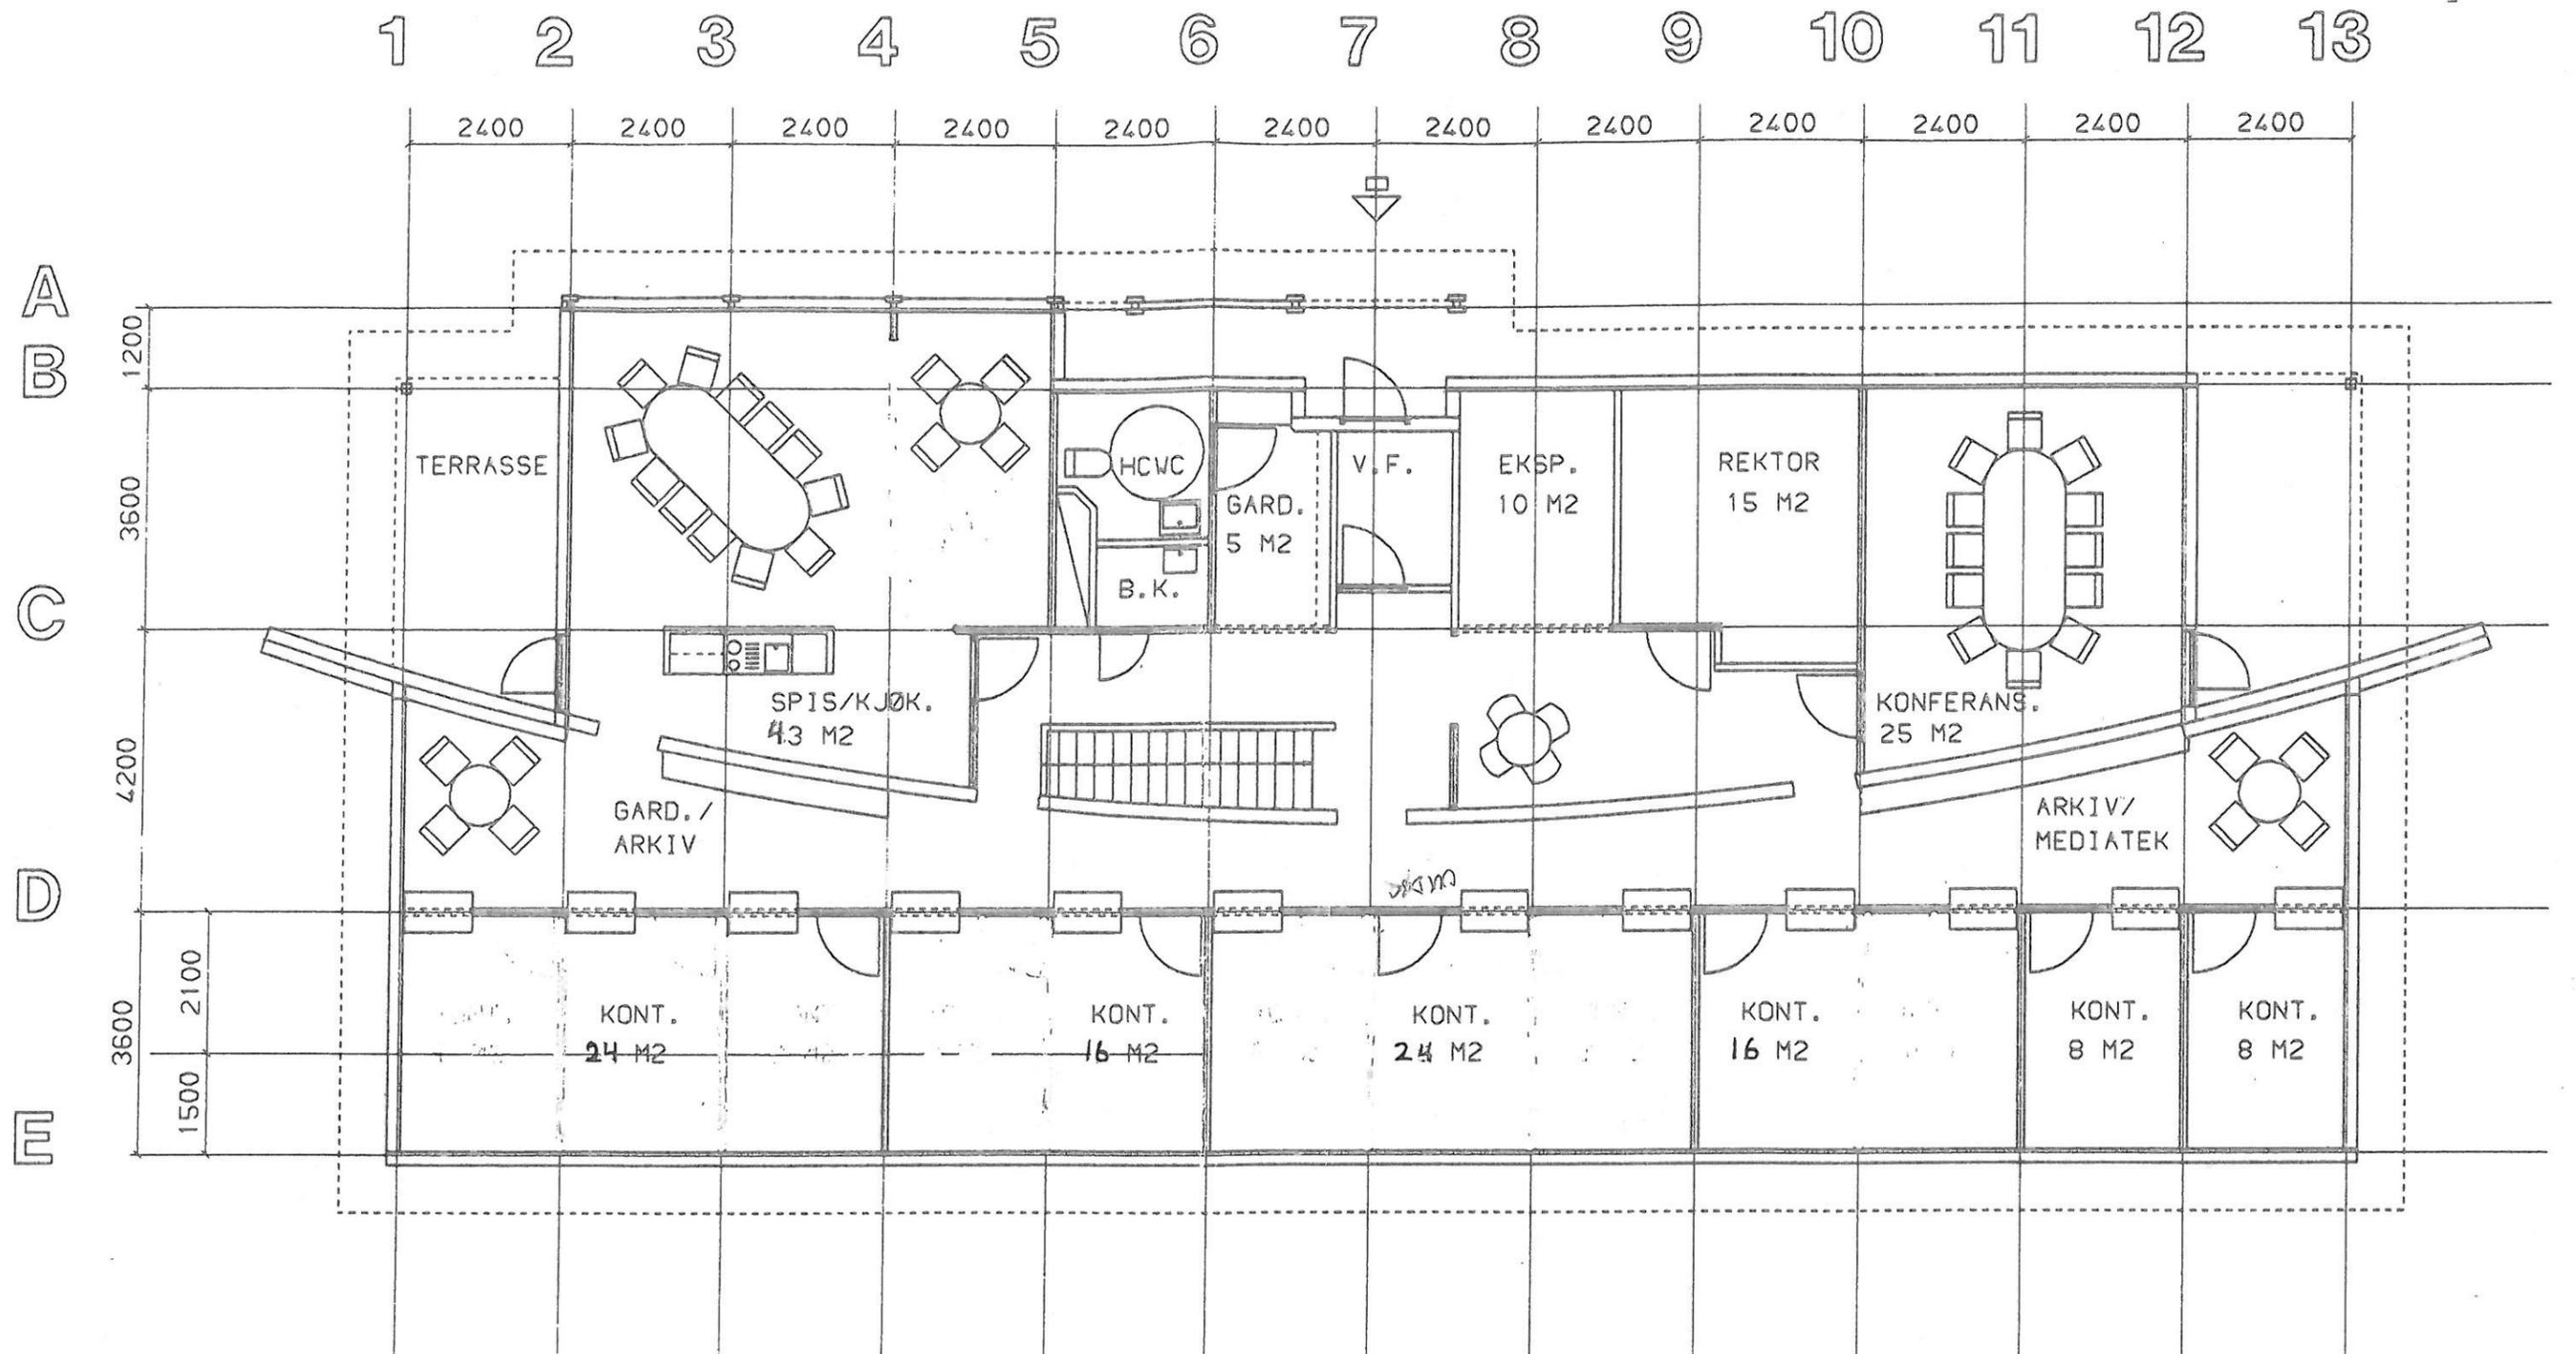

PROSJEKT	LOAR SKULE	REG. NR.	90.237
TEGNING	PLAN LÆRERHUS, 1. ETG	TEGNING NR.	
<i>plan & prosjekt</i> <small>ARKITEKTER MÅL NPA</small> <small>POSTB. 10-2601 LILLEHAMMER · TEL. 062/69000</small>	MÅL	1. : 100	
	DATO	15.05.91	
	SIGN.	TRG	
			L101

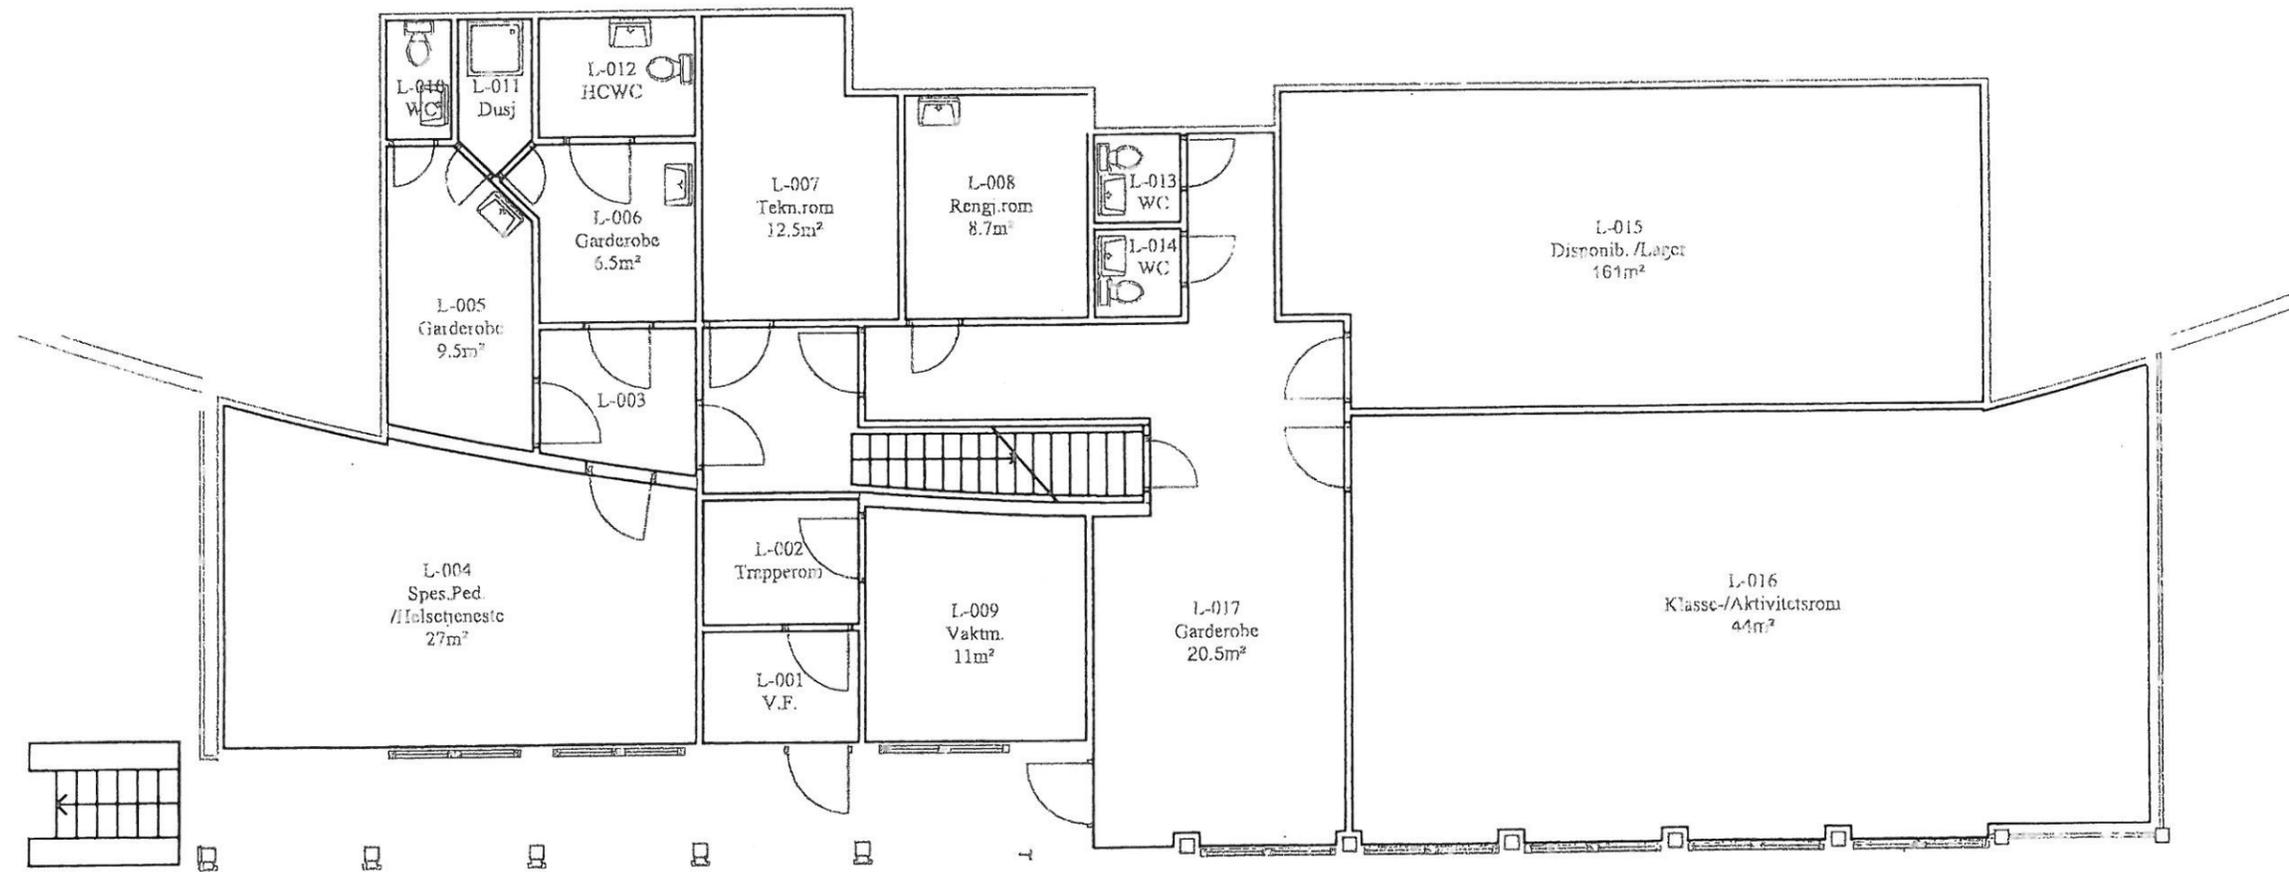

Dato	23.02.04	Konstr./Tegnet	TK	Målestokk	
Filnavn		Geddynt			
Lom kommune Loar Barneskule. Lærerhus 1 Kjelleretg.				Eroløsting for:	Erstatet av:
				Tegnarkonsulentene	
				<small>Merebakkens 4, 6417 Måvik Tlf: 71 21 20 00 Fax: 71 21 19 11 Mail: tegnarkonsulentene@konsulentene.no Web: www.tegnarkonsulentene.no</small>	
Handtegn:		Indre:		Beregning:	