Parkett type:

EUROPEAN OAK COTTON WHITE
21 x 180 mm

PARKETT (2-Staus)

Alle øvrige gulv-flater er teppe.

Teppe type:
ECOTREFARRE 681056

KIKKERT
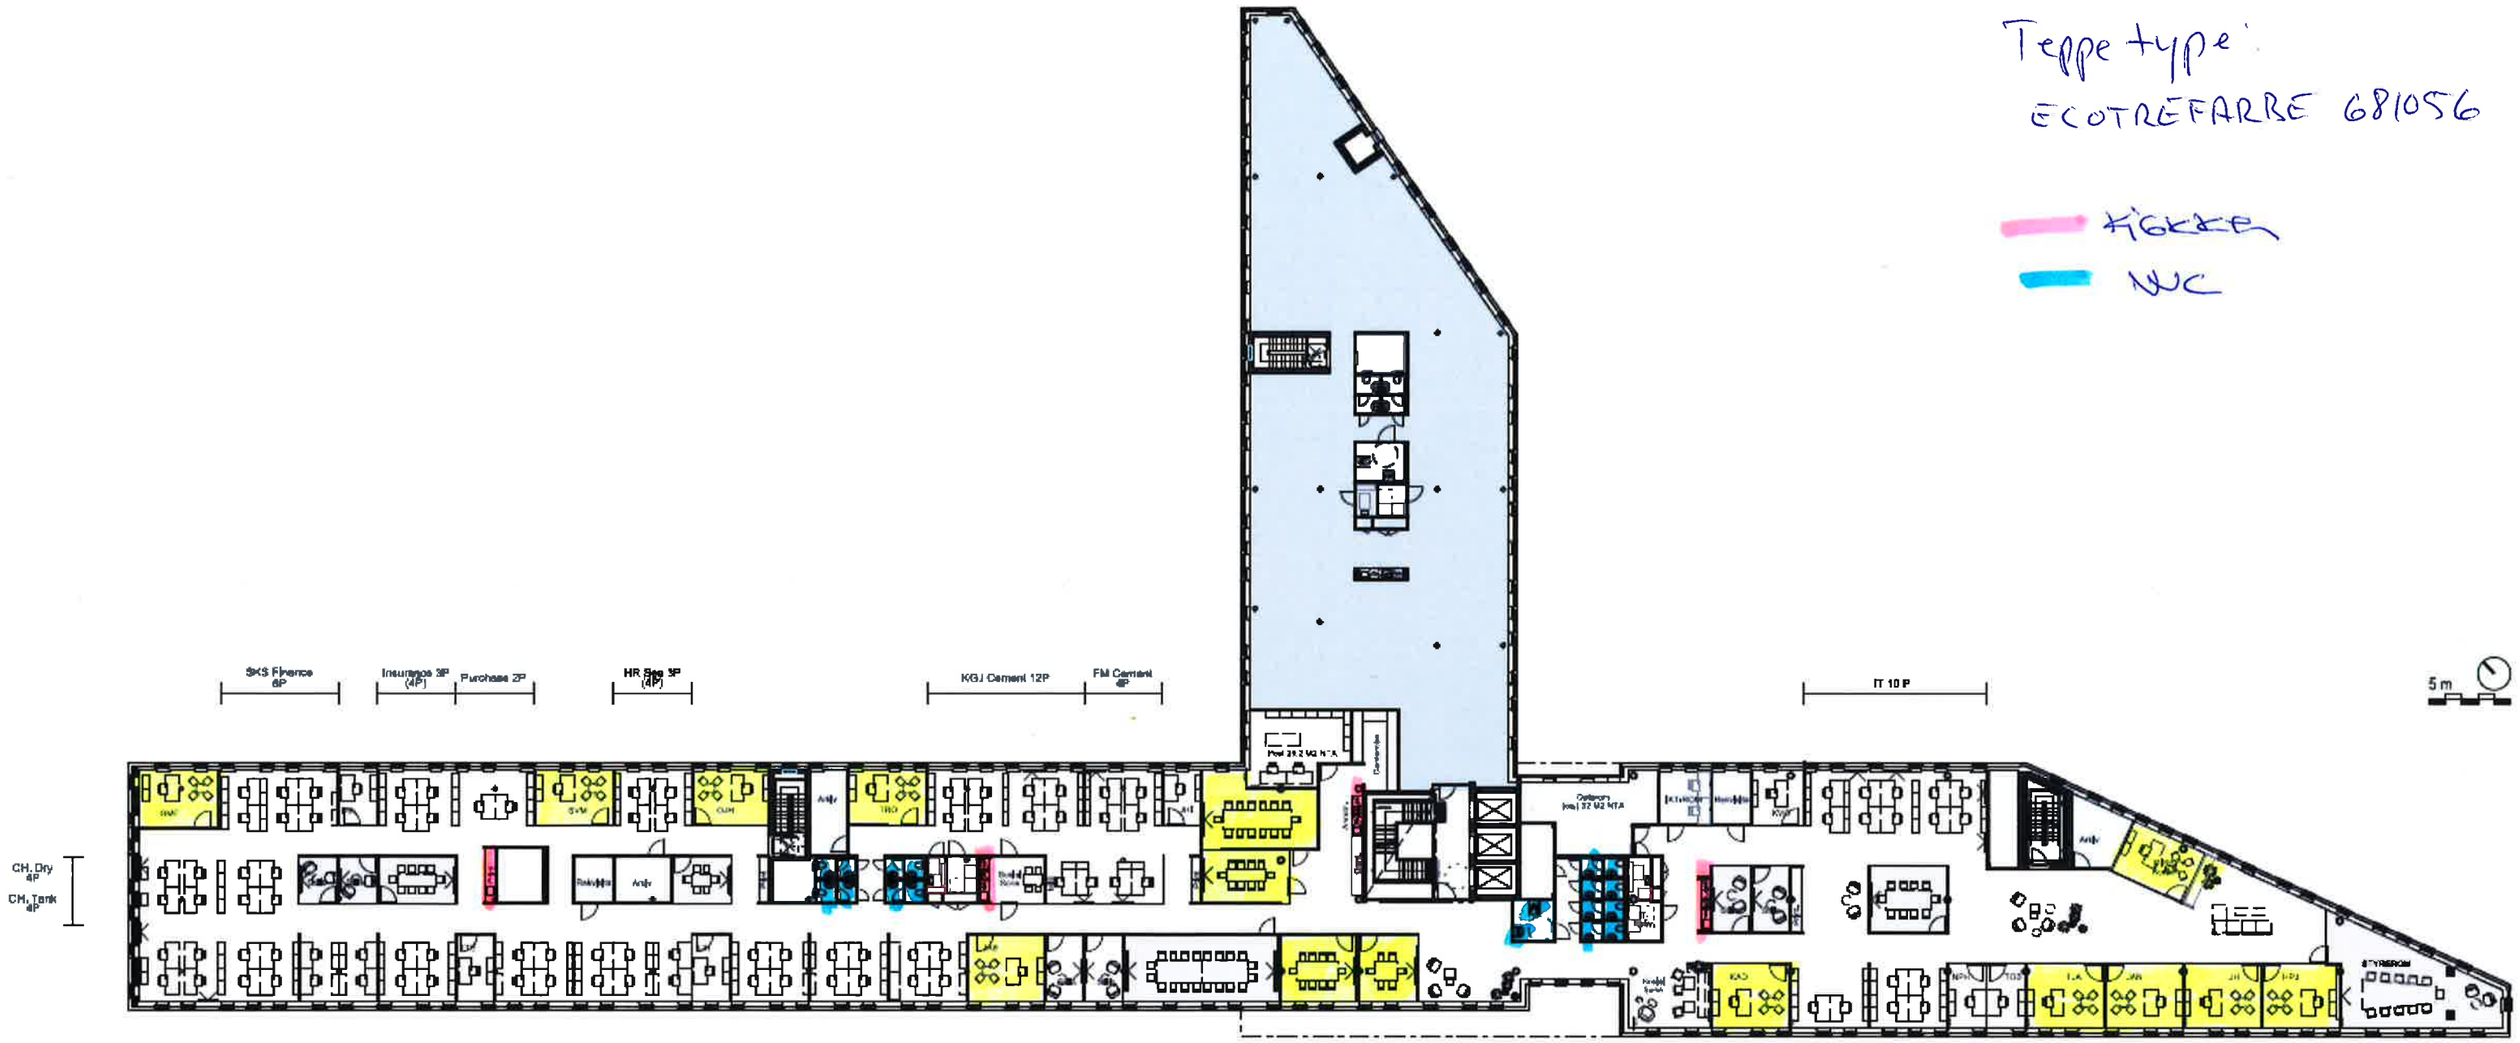
WC