


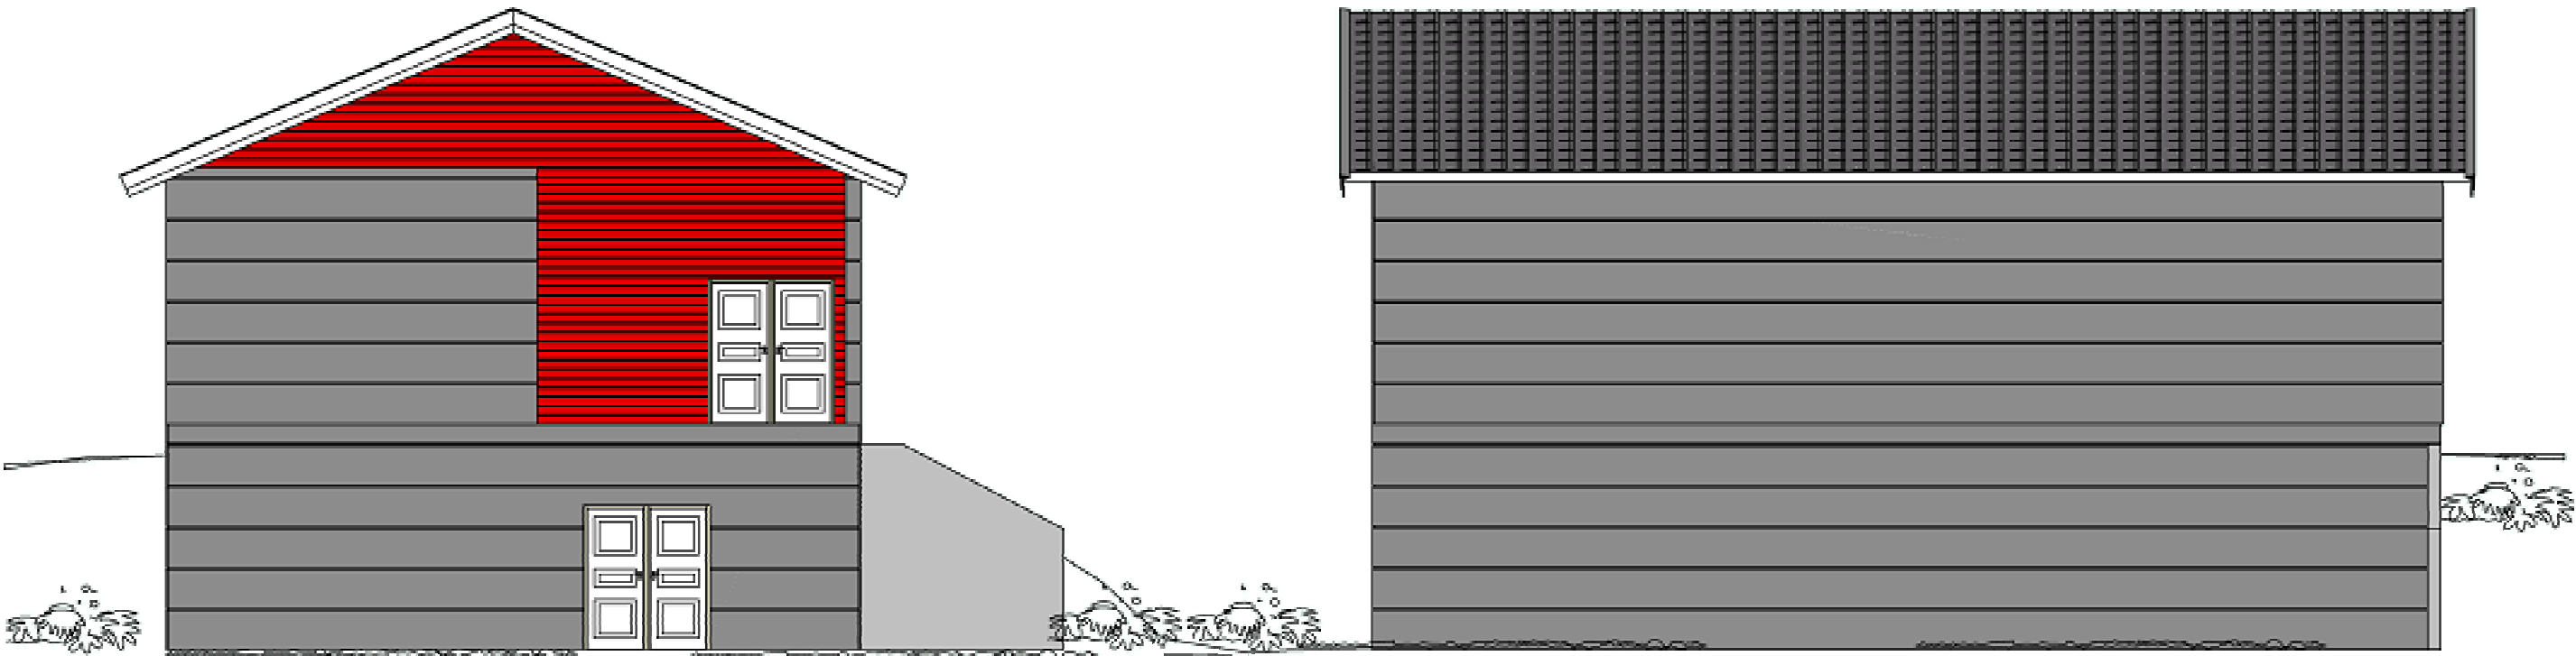

Denne tegningen må ikke kopieres eller benyttes ved foretagender som rettighetshaver ikke medvirker i.

REV. :	DATO :	REVISJON :	SIGN. :

TILTAKSHAVER :	Helgeland Kraft as	
BYGGEPLASS :	Mobekken	Produsert av :
KOMMUNE :	MO I RANA	Helgeland Kraft as Postboks 702 8654 MOSJØEN

TEGNING, INNHOLD			MÅL
Fasader			1:100
PROSJEKT			PROSJ. NR.
DATO	KONSTR./TEGN.	KONTROLLERT	TEGN.NR.
05.01.16	RØT		