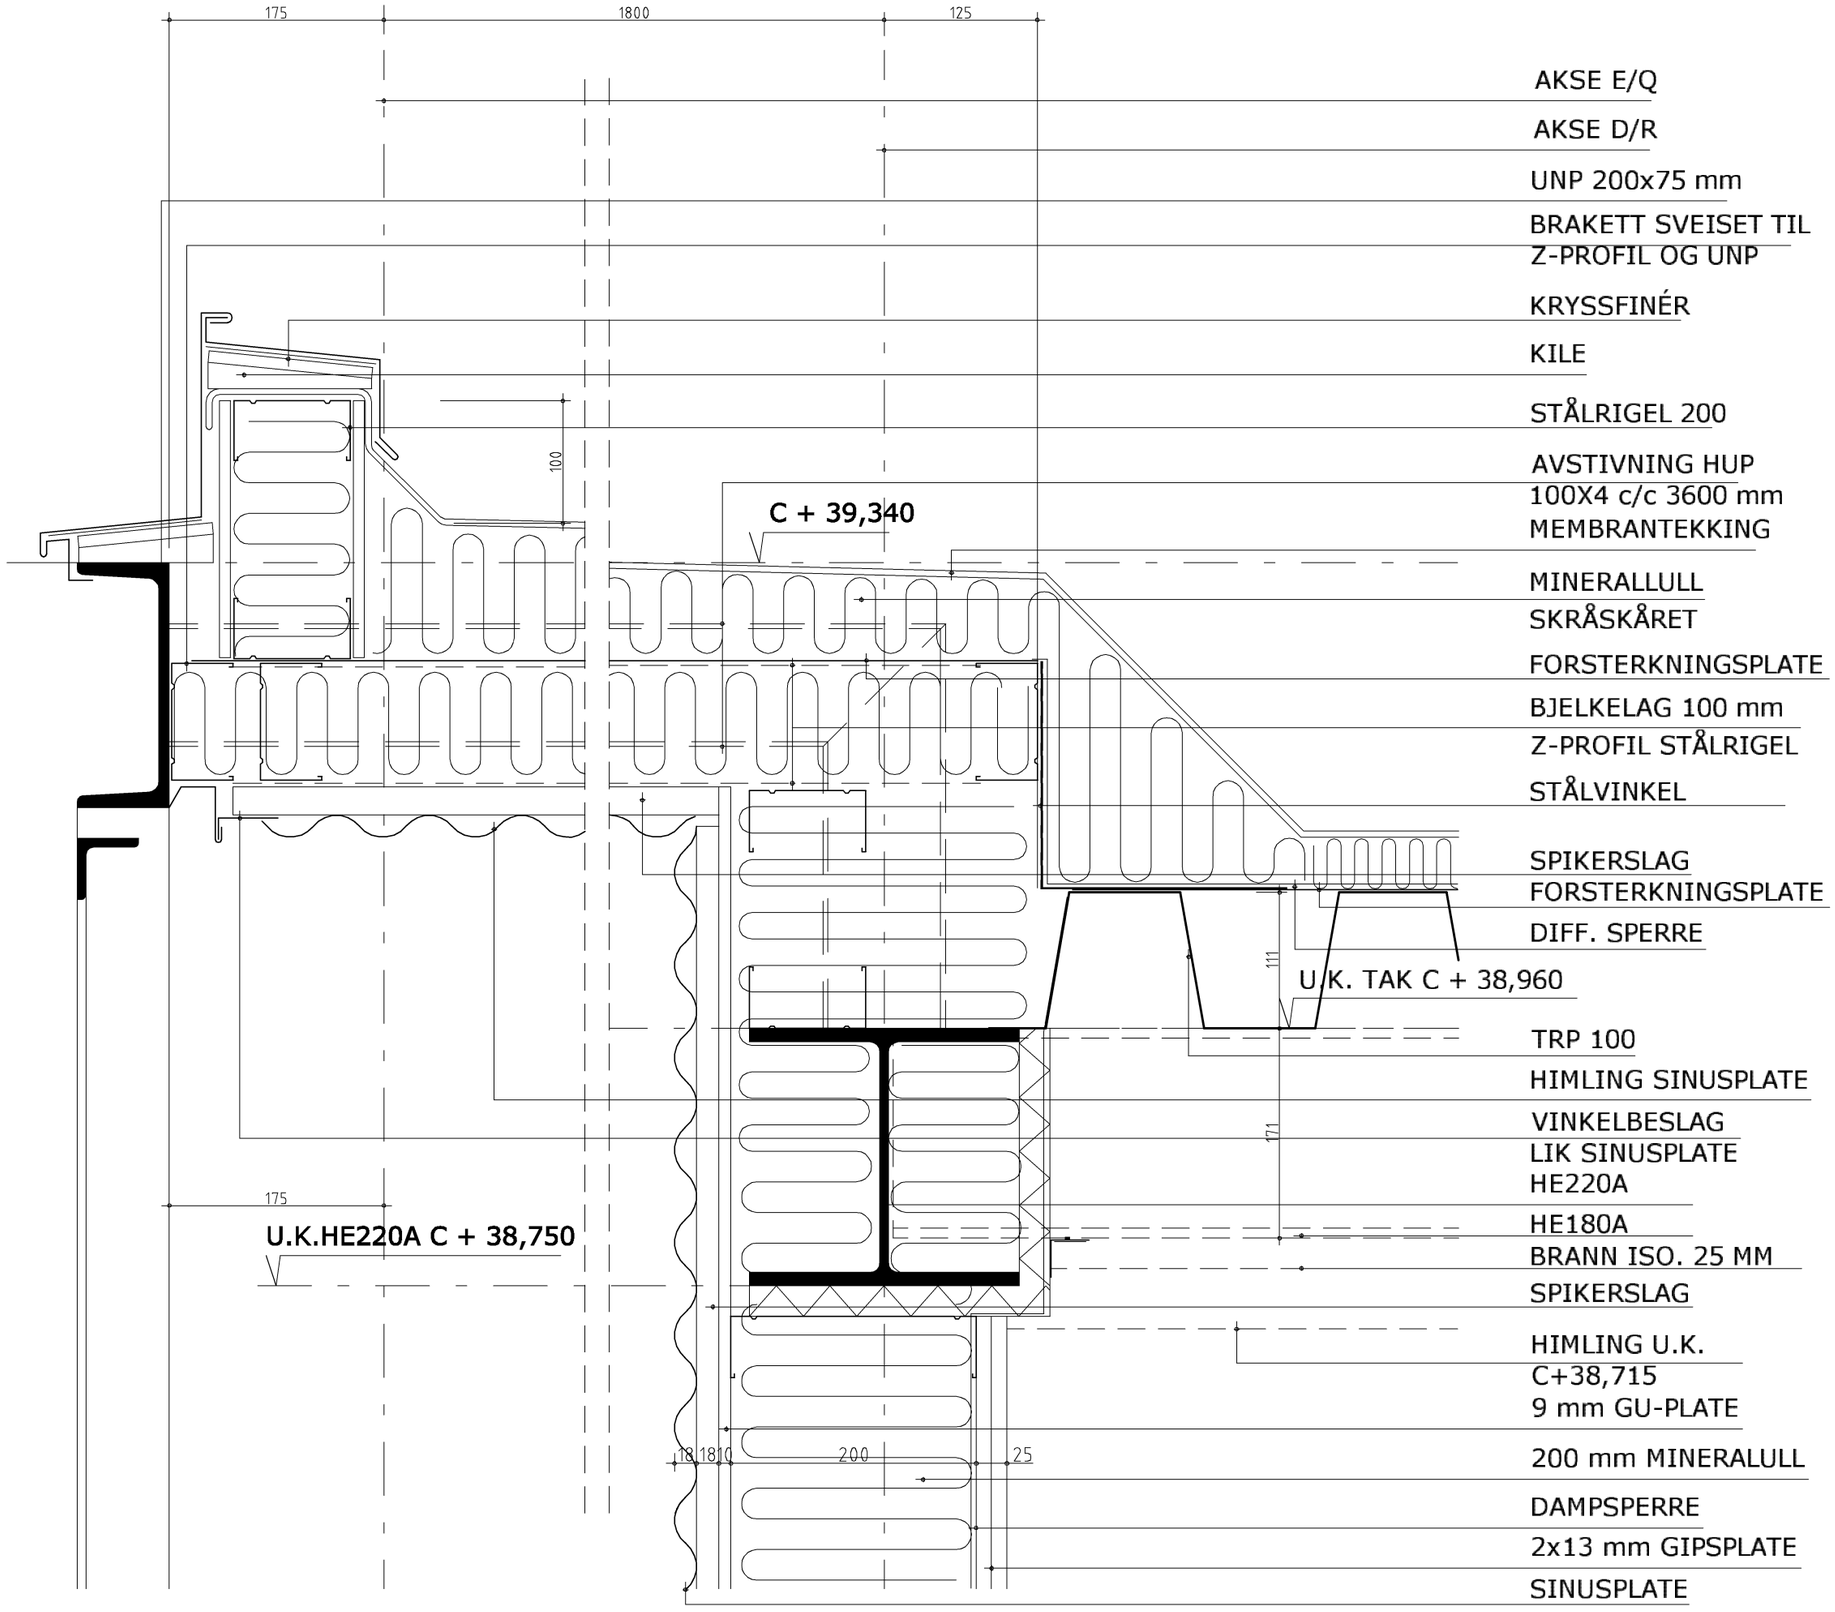

MERKNADER

HENVISNINGER

REV.	DATO	KONT.	GODKJ. RIT 2000	RETTELSEN GJELDER
AA–D	18.11.05	RM		SOM BYGGET
10 – B	28.01.04	RM		REVIDERT ARBEIDSTEGNING 230-2002, E-LISTE ARK 53
09 – B	17.11.03	RM		REVIDERT ARBEIDSTEGNING 230-2002, E-LISTE ARK 38
08 –	07.07.03	RM		REVIDERT ARBEIDSTEGNING, E-LISTE ARK 9
07 – B	09.05.03	RM		ARBEIDSTEGNING ENTREPRISE 230-2002, E-LISTE ARK 6

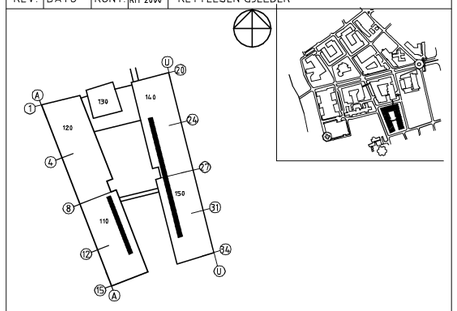

PROSJEKT FOR NYTT UNIVERSITETSSYKEHUS I TRONDHEIM
PROSJEKTADMINISTRASJON: Helsebygg Midt-Norge
HELSEFORETAK: HELSE MIDT-NORGE

BESØKSADRESSE: SCHWACHSGT. 1
HELSEBYGG MIDT-NORGE 7488 TRONDHEIM
TEL: 73.86.20.00 FAX : 73.86.20.01

KONTRAKTØR: Medplan AS Arkitekter
Madsø & Sveen siv. ark. AS
TEL:+47 2260 7818 FAX:+47 2260 7906 www.medplan.no

UNDERKONSULENT:

PROSJEKT: LABORATORIESENTERET 230
TAK UTVENDIG KORRIDOR

BYGNINGSAVSNITT:

FASE:	MÅLESTOKK :	TEGNING NR.: PROSJEKT ETG DISIPLIN BYGN. TYPE NR.	REV.
DETALJ-PROSJEKT	1:5	230 00 A 230 H 029	AAD

DATO:	TEGN:	KONTR.	PROSJ. NR:
12.09.01	NJO	RM	230