


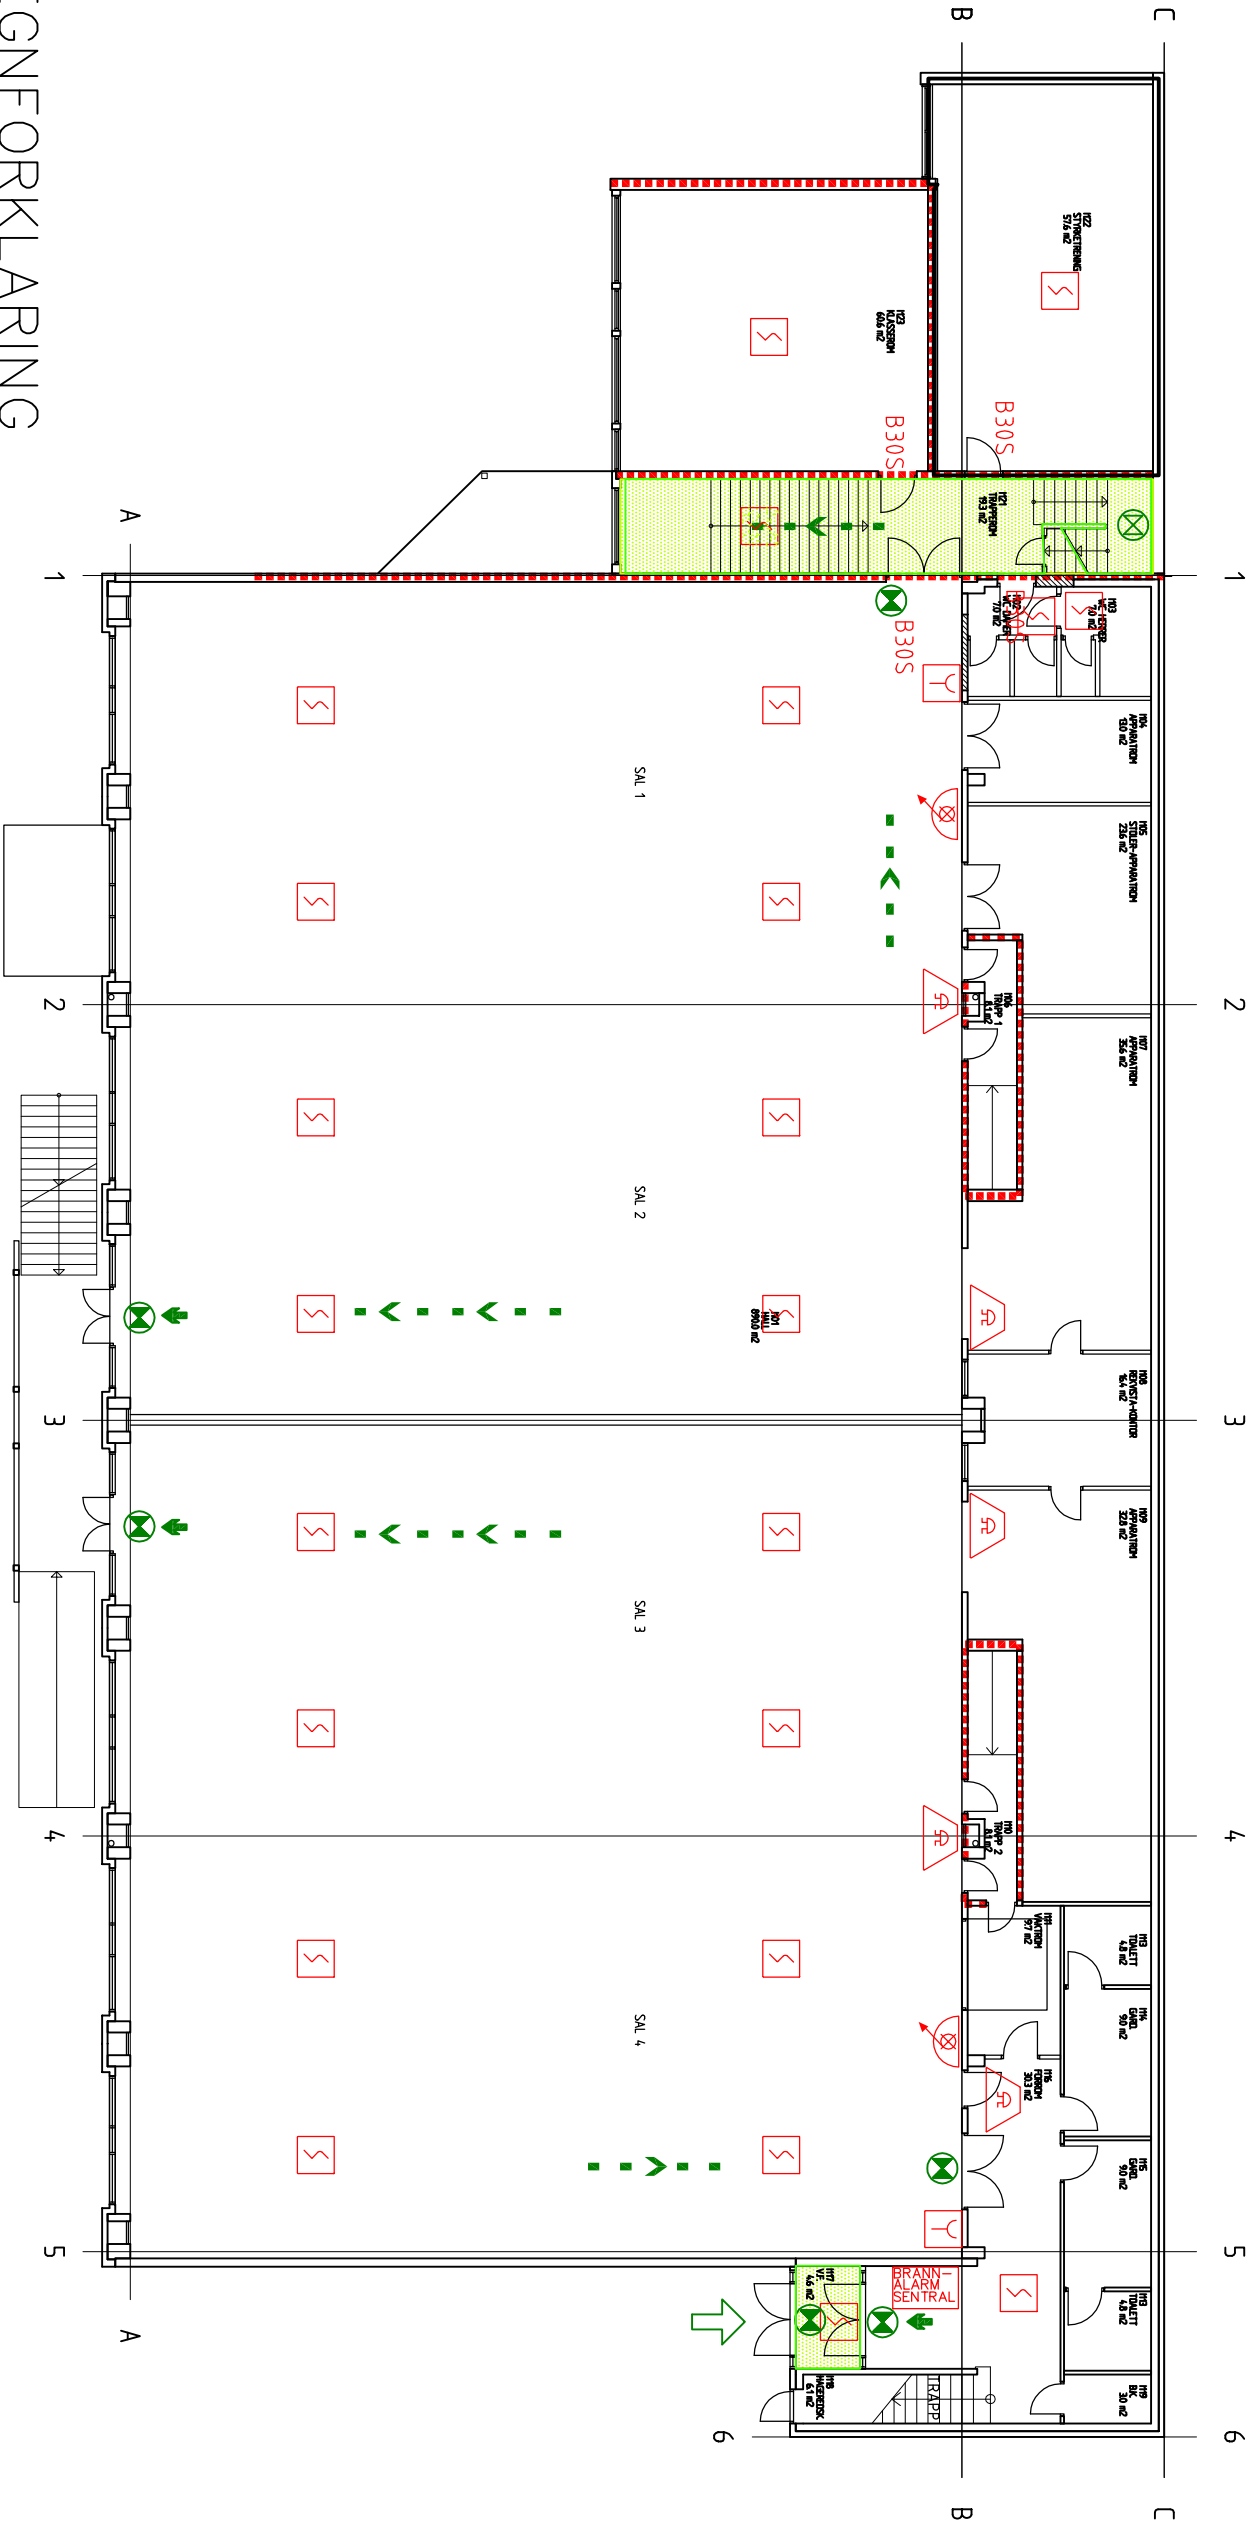

TEGNFORKLARING

- 

Markeringslys, rømningsutgang.
- 

Ledelys
- 

Rømningsvei, rømningsretning.
- 

Atkomst.
- 

Rømningsutgang
- 

Brannsentral
- 

Brannvarslingsklokke.
- 

Slangestasjon, tilkoplet stigeledning med vann.
- 

Manuell utløsning av alarm.
- 

Røykdetektor.
- 

Branncellebegrensende vegg EI 60

2		Ajourført etter til- og ombygging	MOL	05.09.2014
1		Ajourført etter til- og ombygging	AGL	010606
REV.	ANT	REVISJONEN GJELDER	SIGN	DATO
TRYSL V. G. S.				
IDRETTSHALL PLAN HALLNIVÅ, 1. ETASJE			Dato	03.08.04
			Tegnet av	ARKITEKTBUA
HEDMARK FYLKESKOMMUNE Etendom og innkjøp			Målestokk	1:200
			Oppdrag	
 Fylkeshuset – 2325 HAMAR – Sentraltbord 62 54 40 00 – Fax 62 54 46 60			Tegning nr.	B201-101 ISO