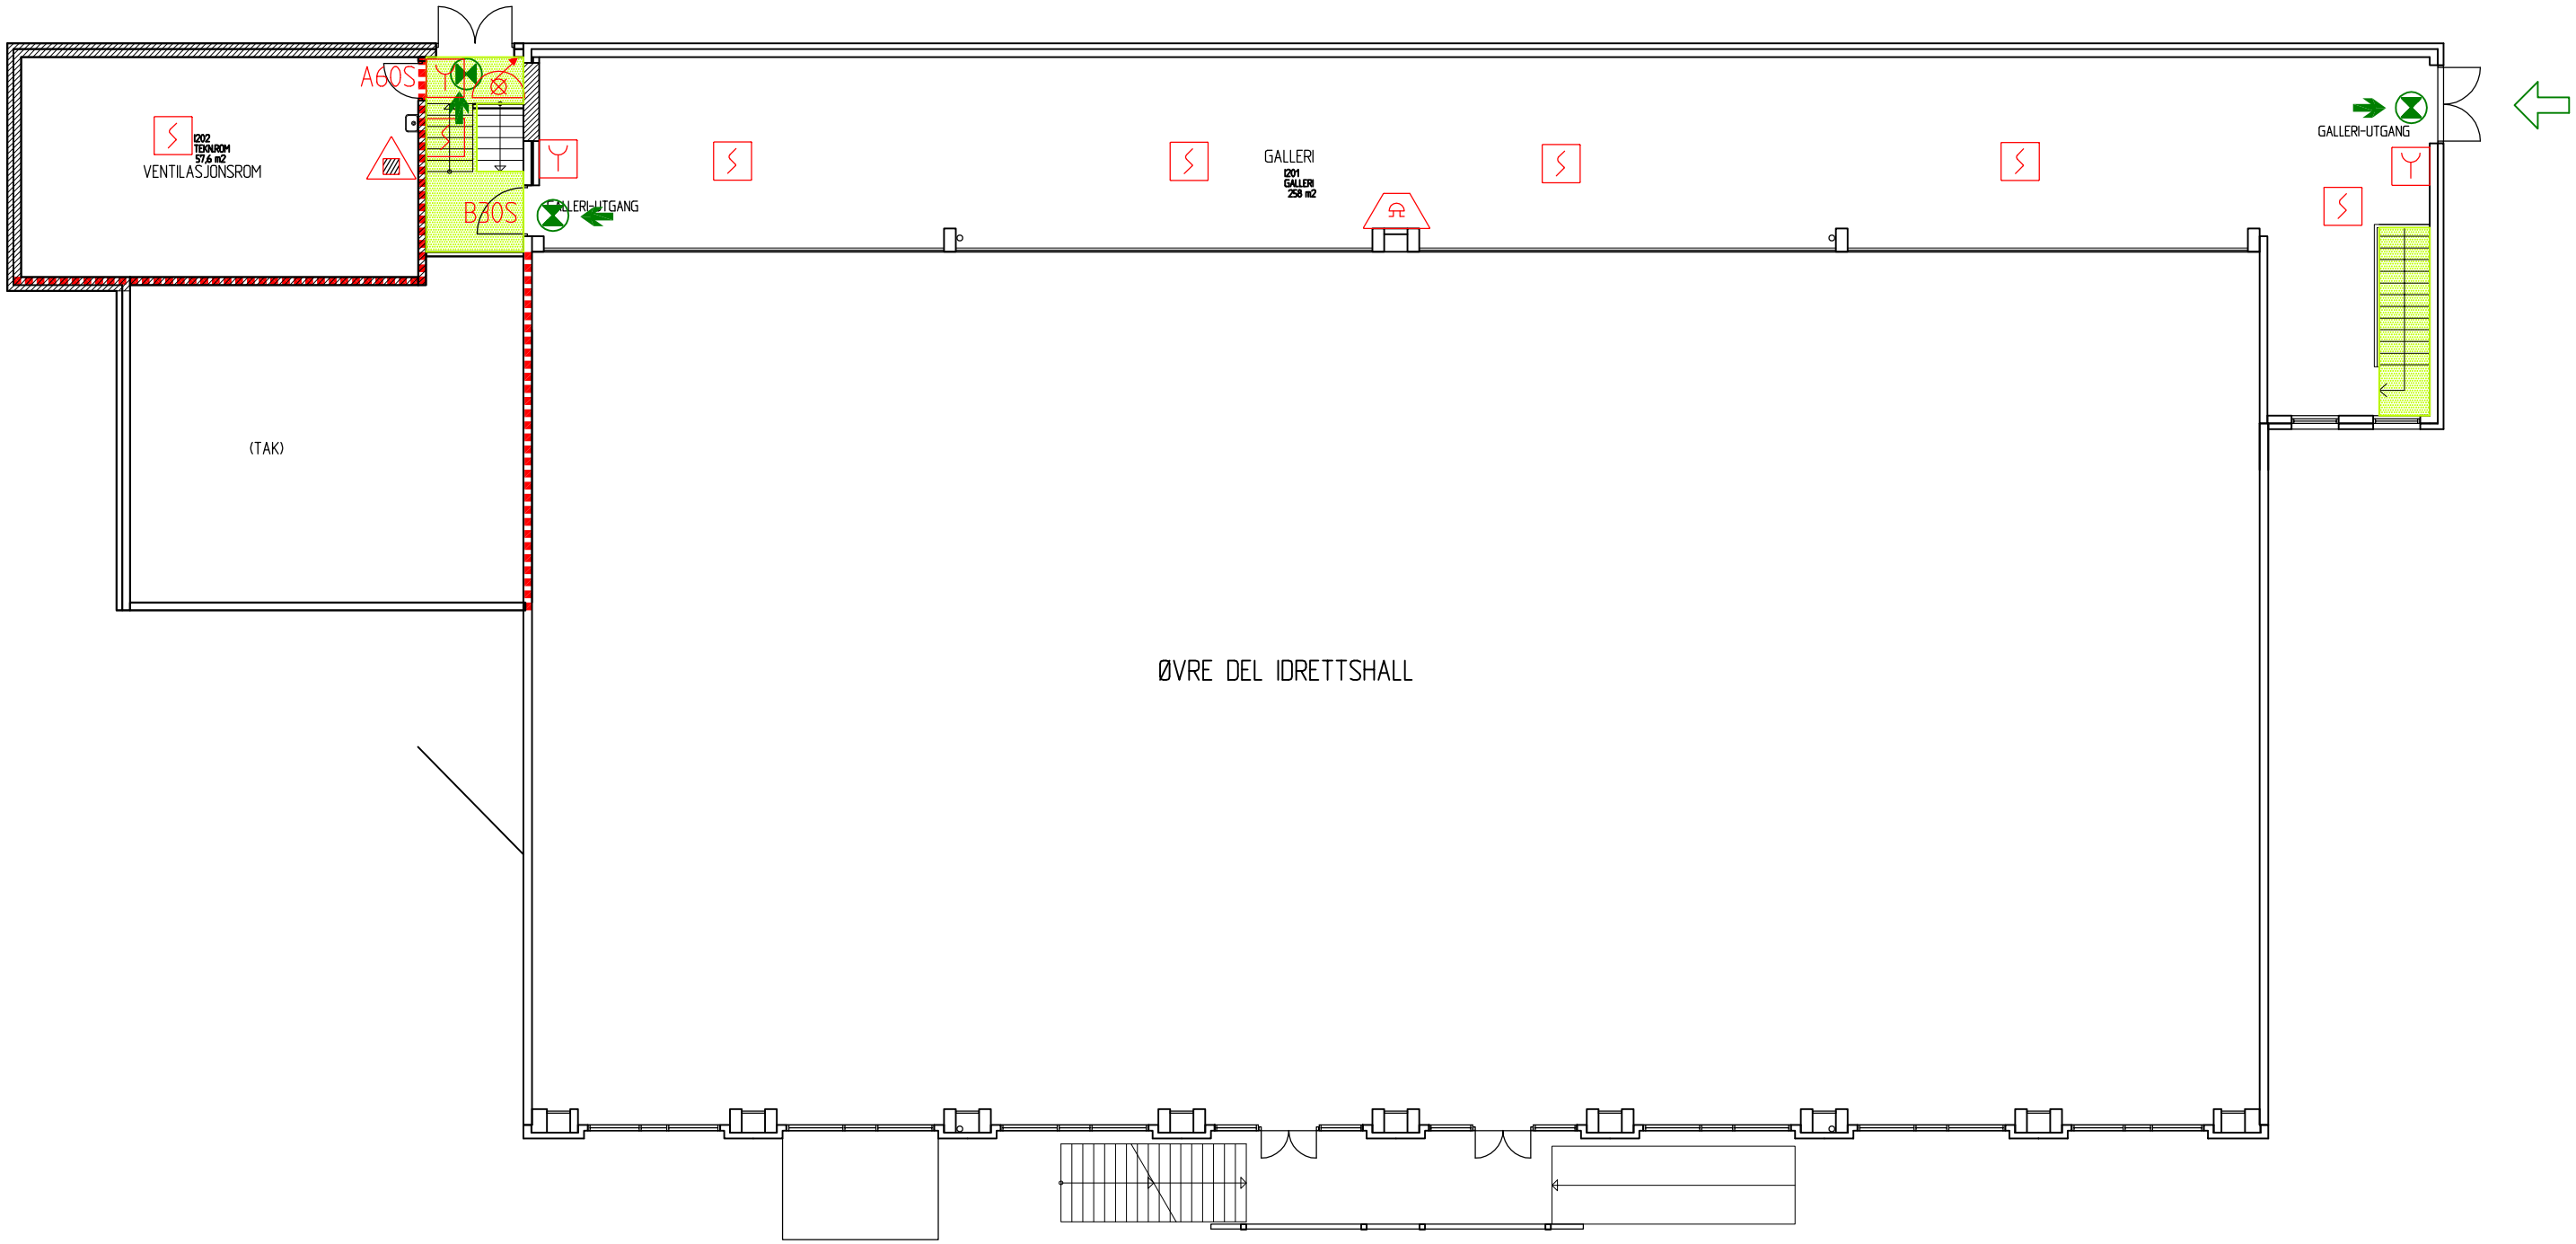

TEGNFORKLARING

- Markeringslys
- Ledelys
- Rømningsvei, rømningsretning.
- Atkomst.
- Håndslokker med ABC–pulver
- Slangestasjon, tilkoplet stigeledning med vann.
- Branncellebegrensende vegg EI 60
- Brannvarslingsklokke.
- Manuell utløsning av alarm.
- Røykdetektor.

REV.	ANT	REVISJONEN GJELDER	SIGN	DATO
1		AJOURFØRT	MOL	05.09.2014

TRYSIL V. G. S.

Dato 03.08.04

Tegnet av ARKITEKTBUA

IDRETTSHALL
PLAN GALLERI, 2. ETASJE

Målestokk 1:200

HEDMARK FYLKESKOMMUNE
Eiendom og Innkjøp
Fylkeshuset – 2325 HAMAR – Sentralbord 62 54 40 00 – Fax. 62 54 46 60

Oppdrag

Tegning nr. B20I-201 ISO