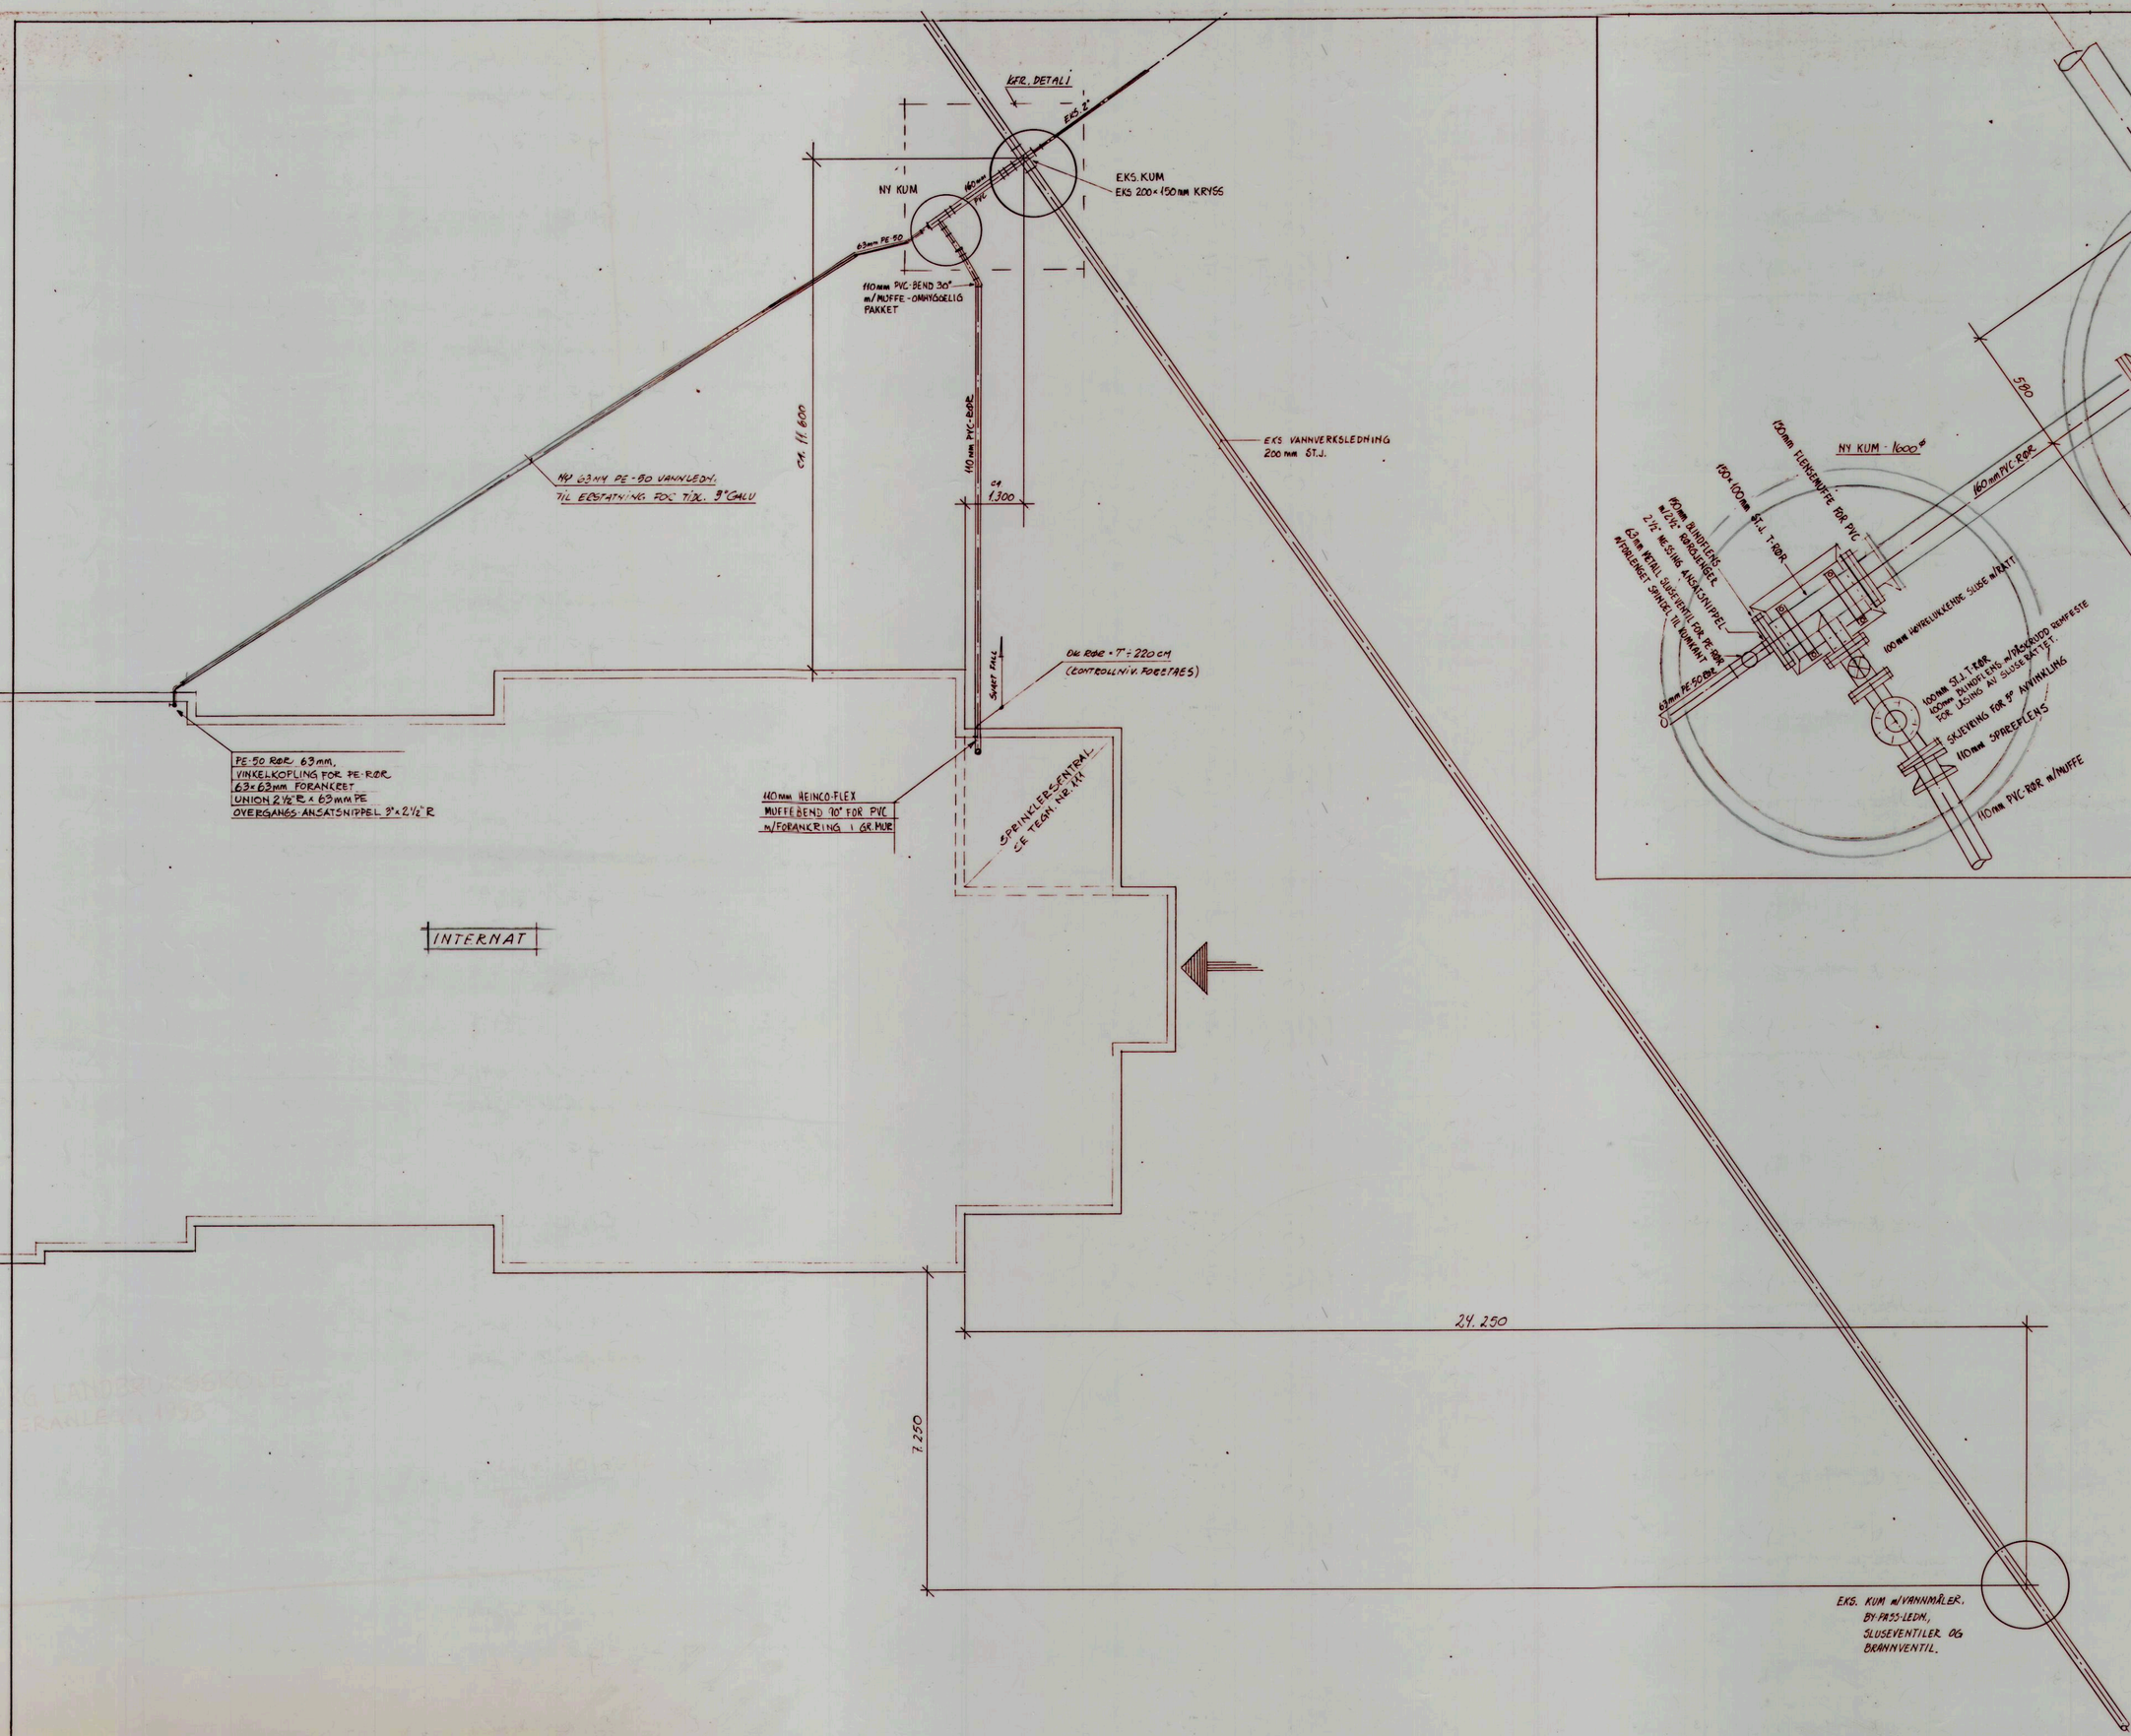

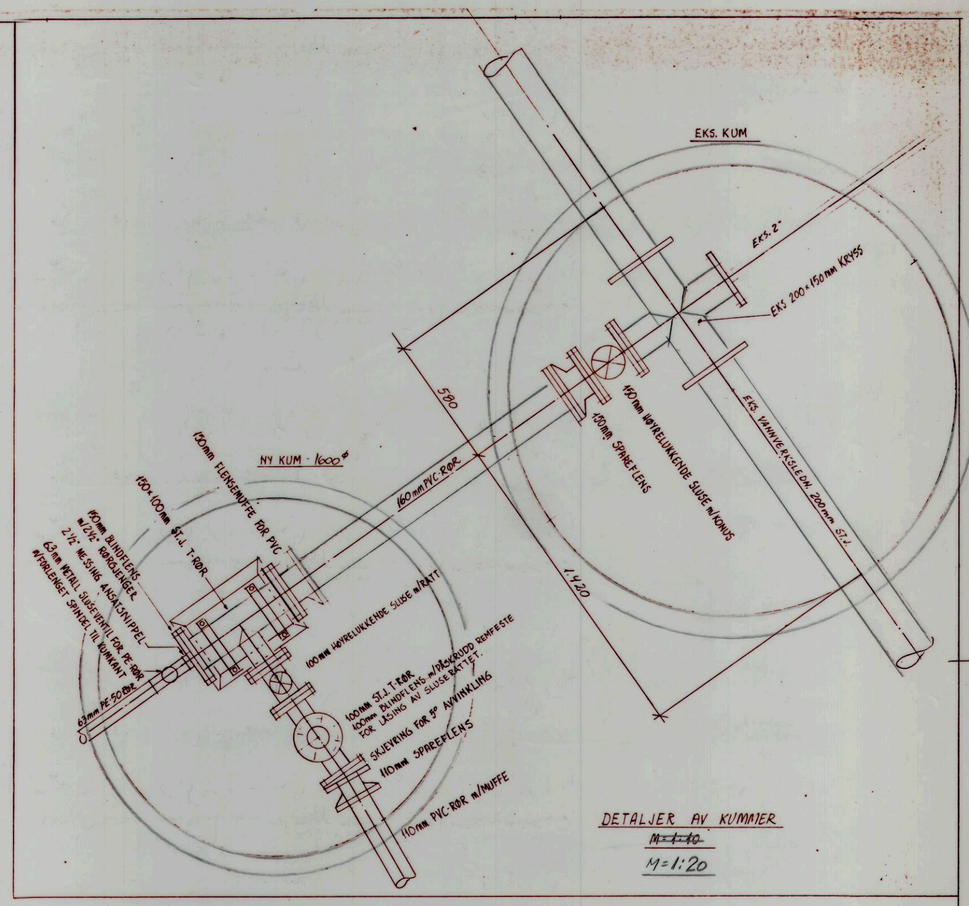

B	MEDFOTOGRAFERT TIL MÅL 1:100/1:20	10.08.94	Aalerud
A	SOM UTFØRT	04.01.94	Aalerud
Index	Revisjonen gelder:	Dato:	Sign.:
	ANBUDSTEGNING VVS:	10.08.93	Aalerud
	ANBUDSTEGNING BYGG/GRØNNARB.	10.08.93	Aalerud

ALLE MÅL KONTROLLERES PÅ STEDET!

JØNSBERG LANDBRUKSSKOLE
SPRINKLERANLEGG 1993
NYTT VANNINNTAK FOR SPRINKLERANLEGG N.V.

Målestokk: 1:50 / 1:10
Tegn.: 10.08.93 L.E
Kontr.: Aalerud Mrk.: TYRG
Anl. nr.: 1013042
Tegn. nr.: 002

AALERUD A/S
RÅDGIVENDE INGENIØRER
Hovedkontor 62 52 50 05 | Gjøvik 61 17 81 10 | Lillehammer 61 26 22 66 | Brumunddal 62 41 22 00