


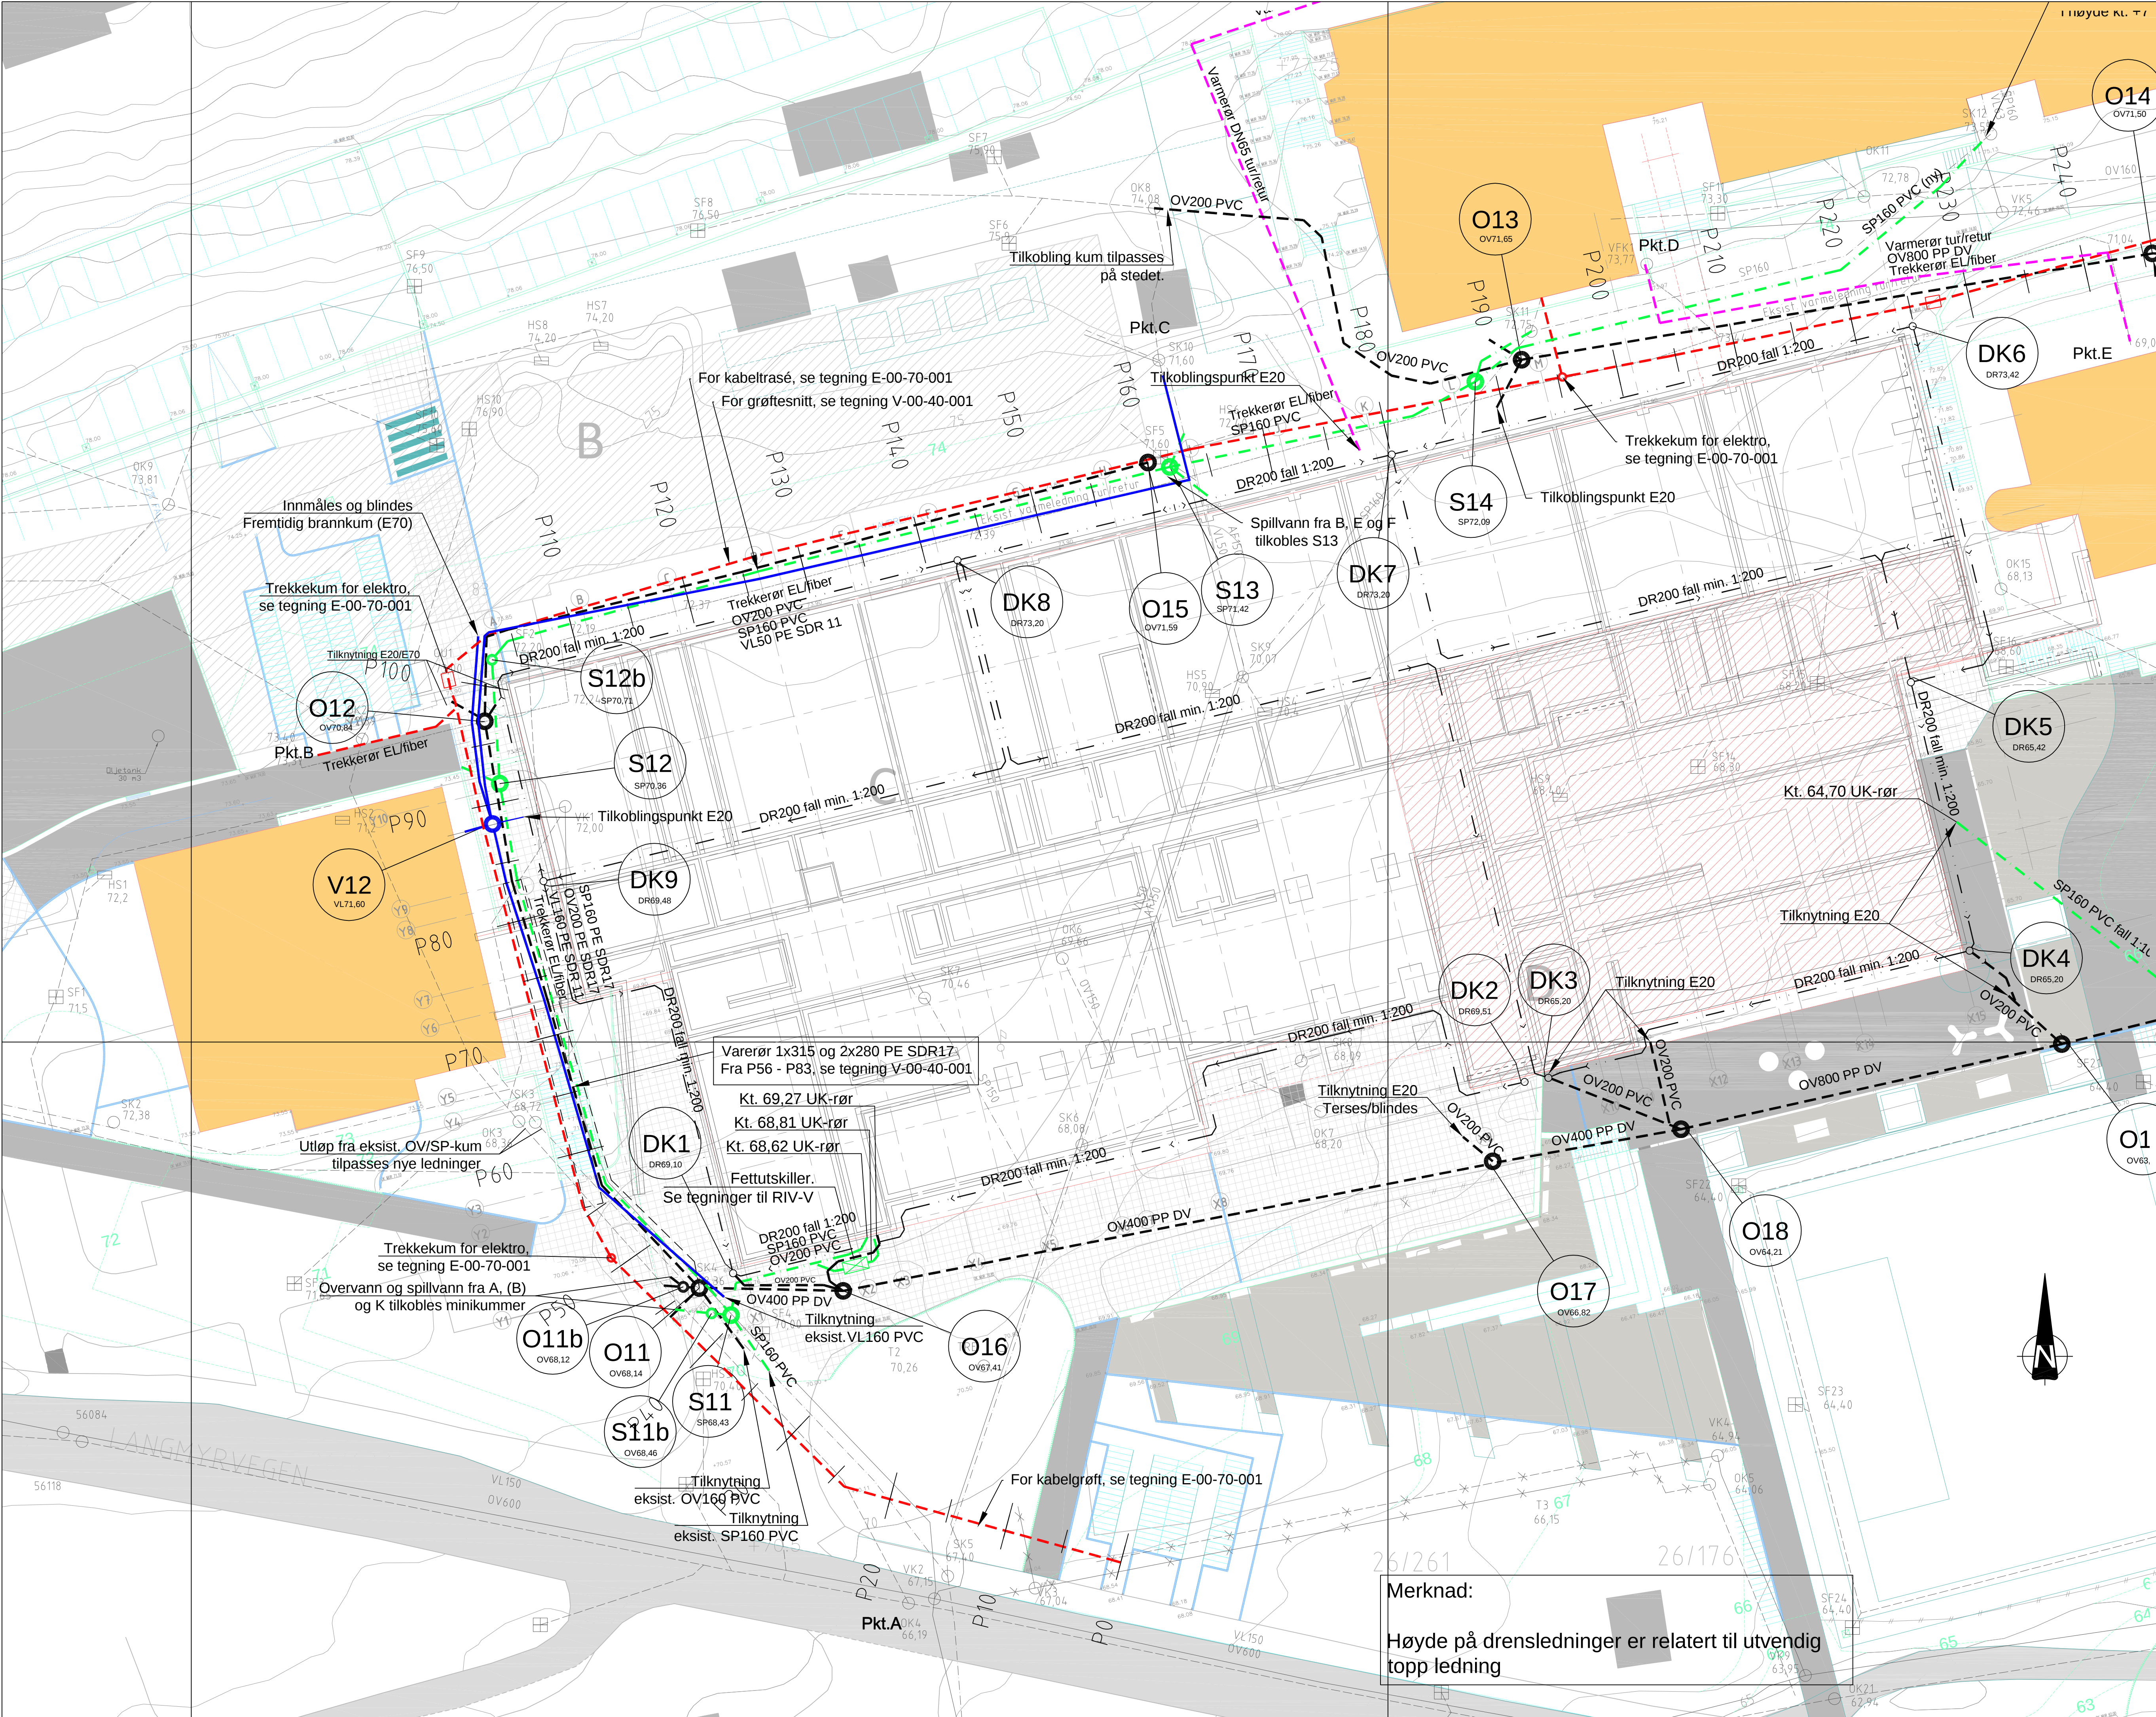

TEGN NR: V-00-10-002OPPRAG NR: 13044INDEX: H

TYPE TEGNING: Plan, VA- og kabelanleggMÅL: 1:250 / A1

Merknader:

Grøftenes oppbygning skal være i samsvar med VA-norm for Molde kommune, VA-miljøblad nr. 5 og REN-blad 9003.

Avvinkling av spillvannsrør mellom kummer skal kun skje med langbend. Alle avløpskummer skal ha plastrenne.

Høyder:  
SP-, OV-ledninger og SP-/OV-kummer er relatert til innvendig bunn ledning/renne i kum.  
DR-, VL- og FV-ledninger er relatert til utvendig topp ledning.

For beskrivelse av trekkerør og kummer for EL-/fiberkabler, se tegning E-00-70-001.

|     |          |   |        |          |
|-----|----------|---|--------|----------|
| H   | 13.06.16 | Justert høyder etter innmåling av kummer                                                                        | TSL    | OL       |
| G   | 27.04.16 | Justert avløp dra DK1 og flyttet DK5                                                                            | TSL    | OL       |
| F   | 18.04.16 | Lagt inn drensledninger og drenskummer                                                                          | TSL    | OL       |
| E   | 22.02.18 | Justert kummer etter innmåling. Tegnert inn SP-ledninger mellom kum og utstikk bunnledning. Se innmålingsnotat. | TSL    | OL       |
| D   | 27.11.15 | OV-ledninger sendte av bygging. Se innmålingsnotat.                                                             | TSL    | OL       |
| C   | 17.11.15 | Tett ut innmåling. Notat for P176, OV200 fra DK3-DK13.                                                          | TSL    | OL       |
| B   | 05.11.15 | Rev. SP/OV-ledninger nord for bygging                                                                           | TSL    | OL       |
| A   | 15.09.15 | Arbeidstegning                                                                                                  | TSL    | OL       |
| Rev | Dato     | Tekst   | Utført | Kontroll |

TEGN NR: V-00-10-002OPPRAG NR: 13044INDEX: H

TYPE TEGNING: Plan, VA- og kabelanleggMÅL: 1:250 / A1

TEGNFORKLARING

VL prosjektert (vann)

SP prosjektert (spillvann)

OV prosjektert (overvann)

DR prosjektert (drenering)

FV prosjektert (fjernvarme)

Kabeltrase prosjektert

VA-kum, prosjektert

VL eksisterende

SP eksisterende

OV eksisterende

Sanert VA-ledning, ute av drift

VA-kum, eksisterende

LOKALISERINGSFIGUR:

BYGGHERRE:

Møre og Romsdal fylkeskommune

PROSJEKT:

Romsdal videregående skole

asplan viak

KONSULENTER:

ARK: HUS arkitekter AS  
RIK: Ratio arkitekter AS  
RIB: Sæberg Arkitekter AS  
RIB: Høyen Finseth AS  
RIK: Norconsult AS


|                                        |                   |
|----------------------------------------|-------------------|
| FASE: Detaljprosjekt                   | TEGN: TSL         |
| TYPE TEGNING: Plan, VA- og kabelanlegg | KONTR: OL         |
| TEGN NR: V-00-10-002                   | GODKJ: 15.09.2015 |
| OPPRAG NR: 13044                       | MÅL: 1:250 / A1   |
| INDEX: H                               | INDEX: H          |