
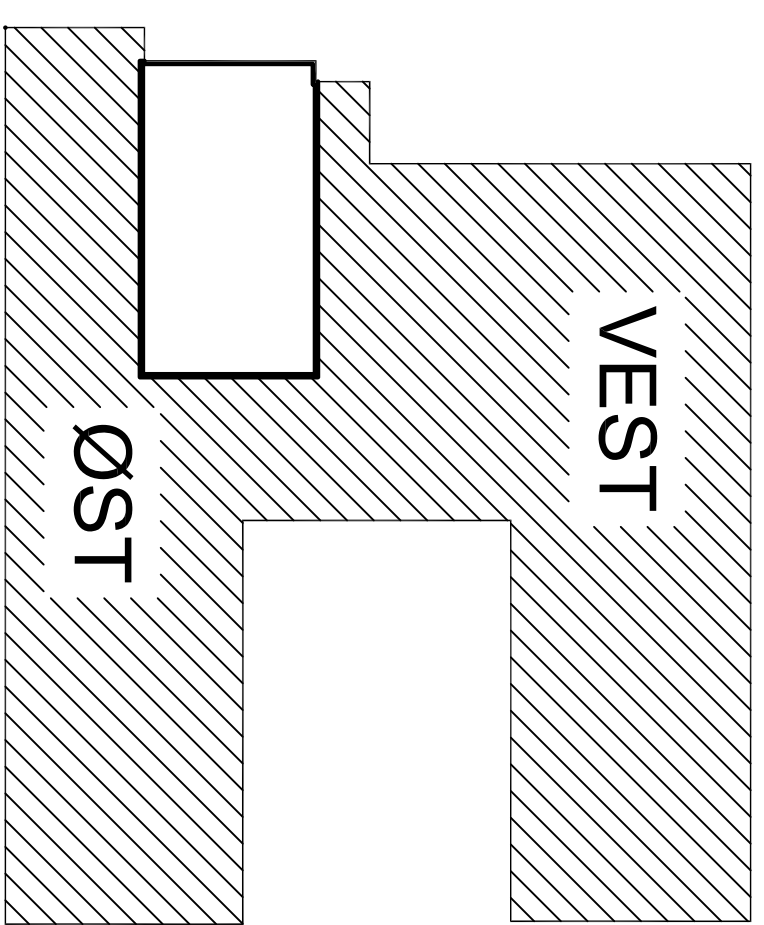


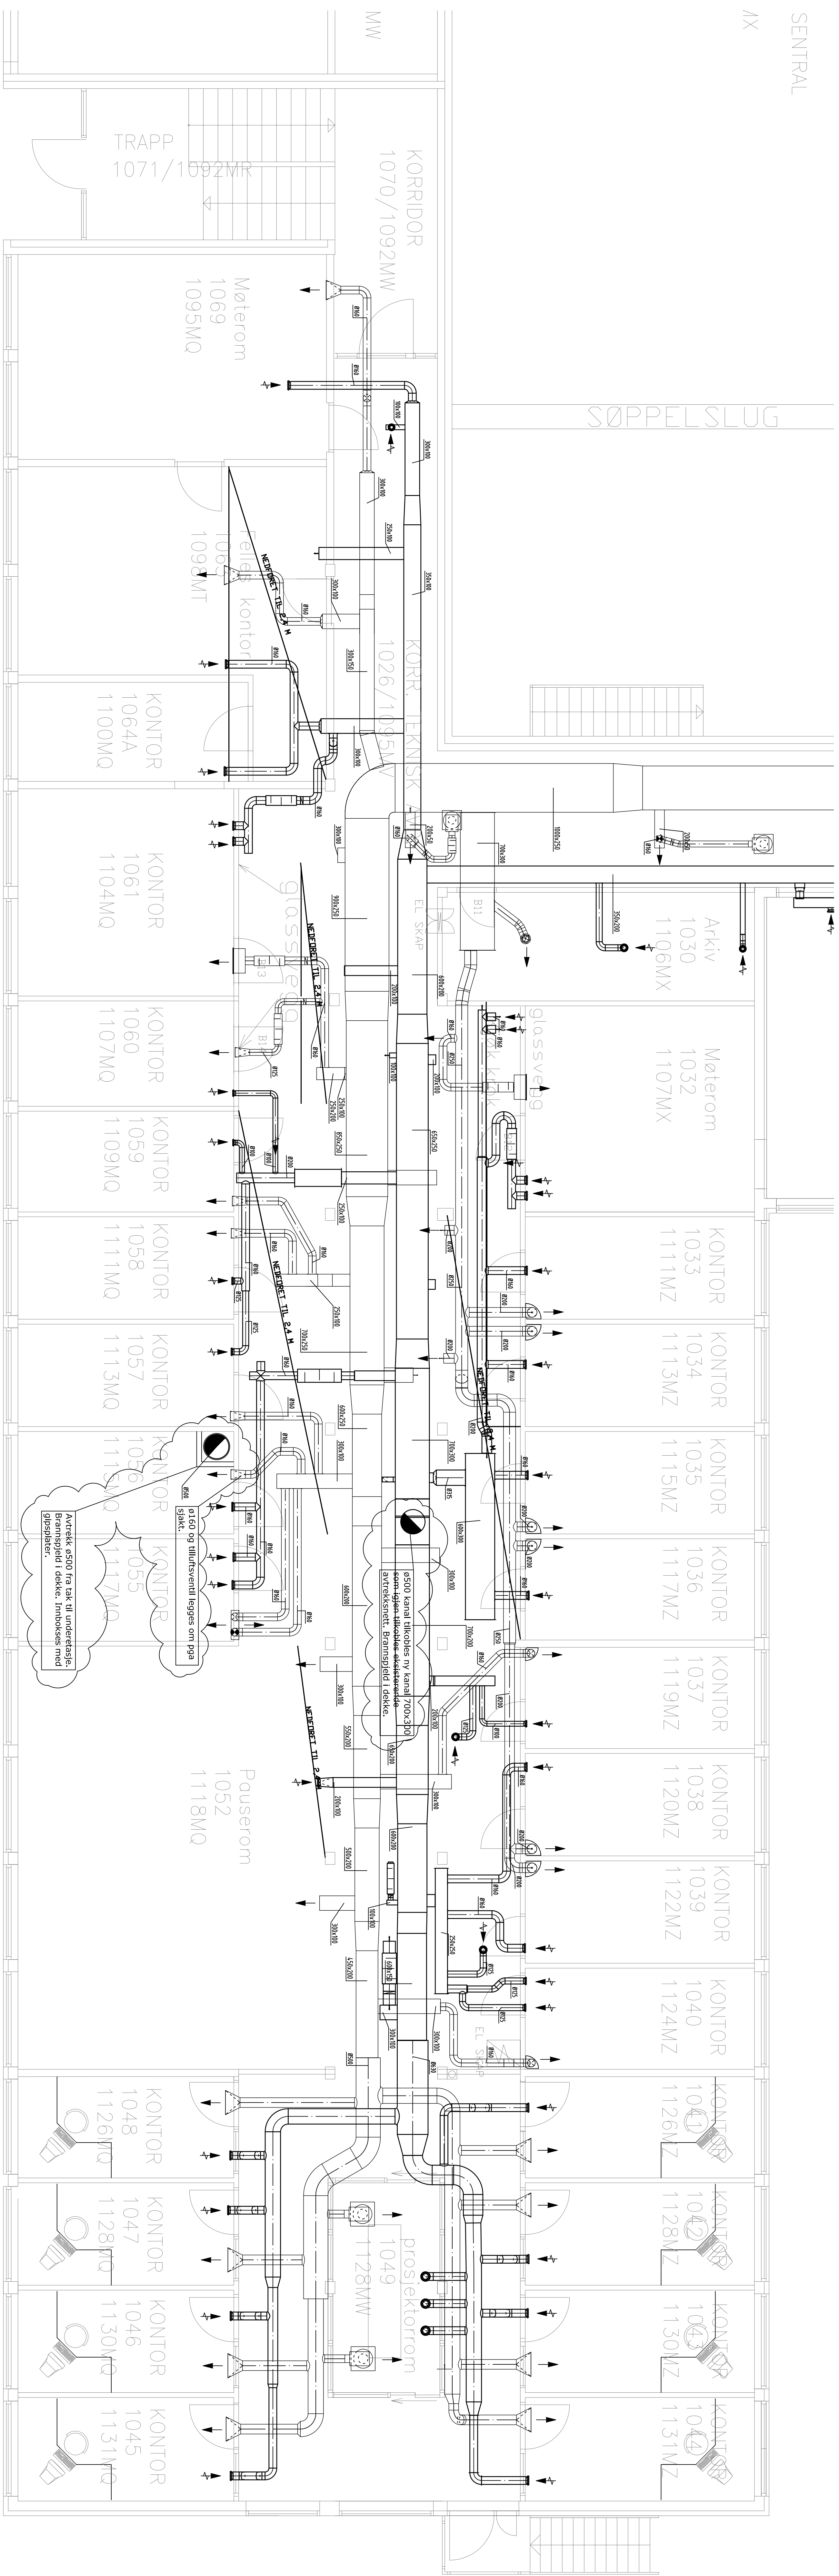

Innskyet område skal inkluderes i tilbudet

Tilbudstegning

[illegible]