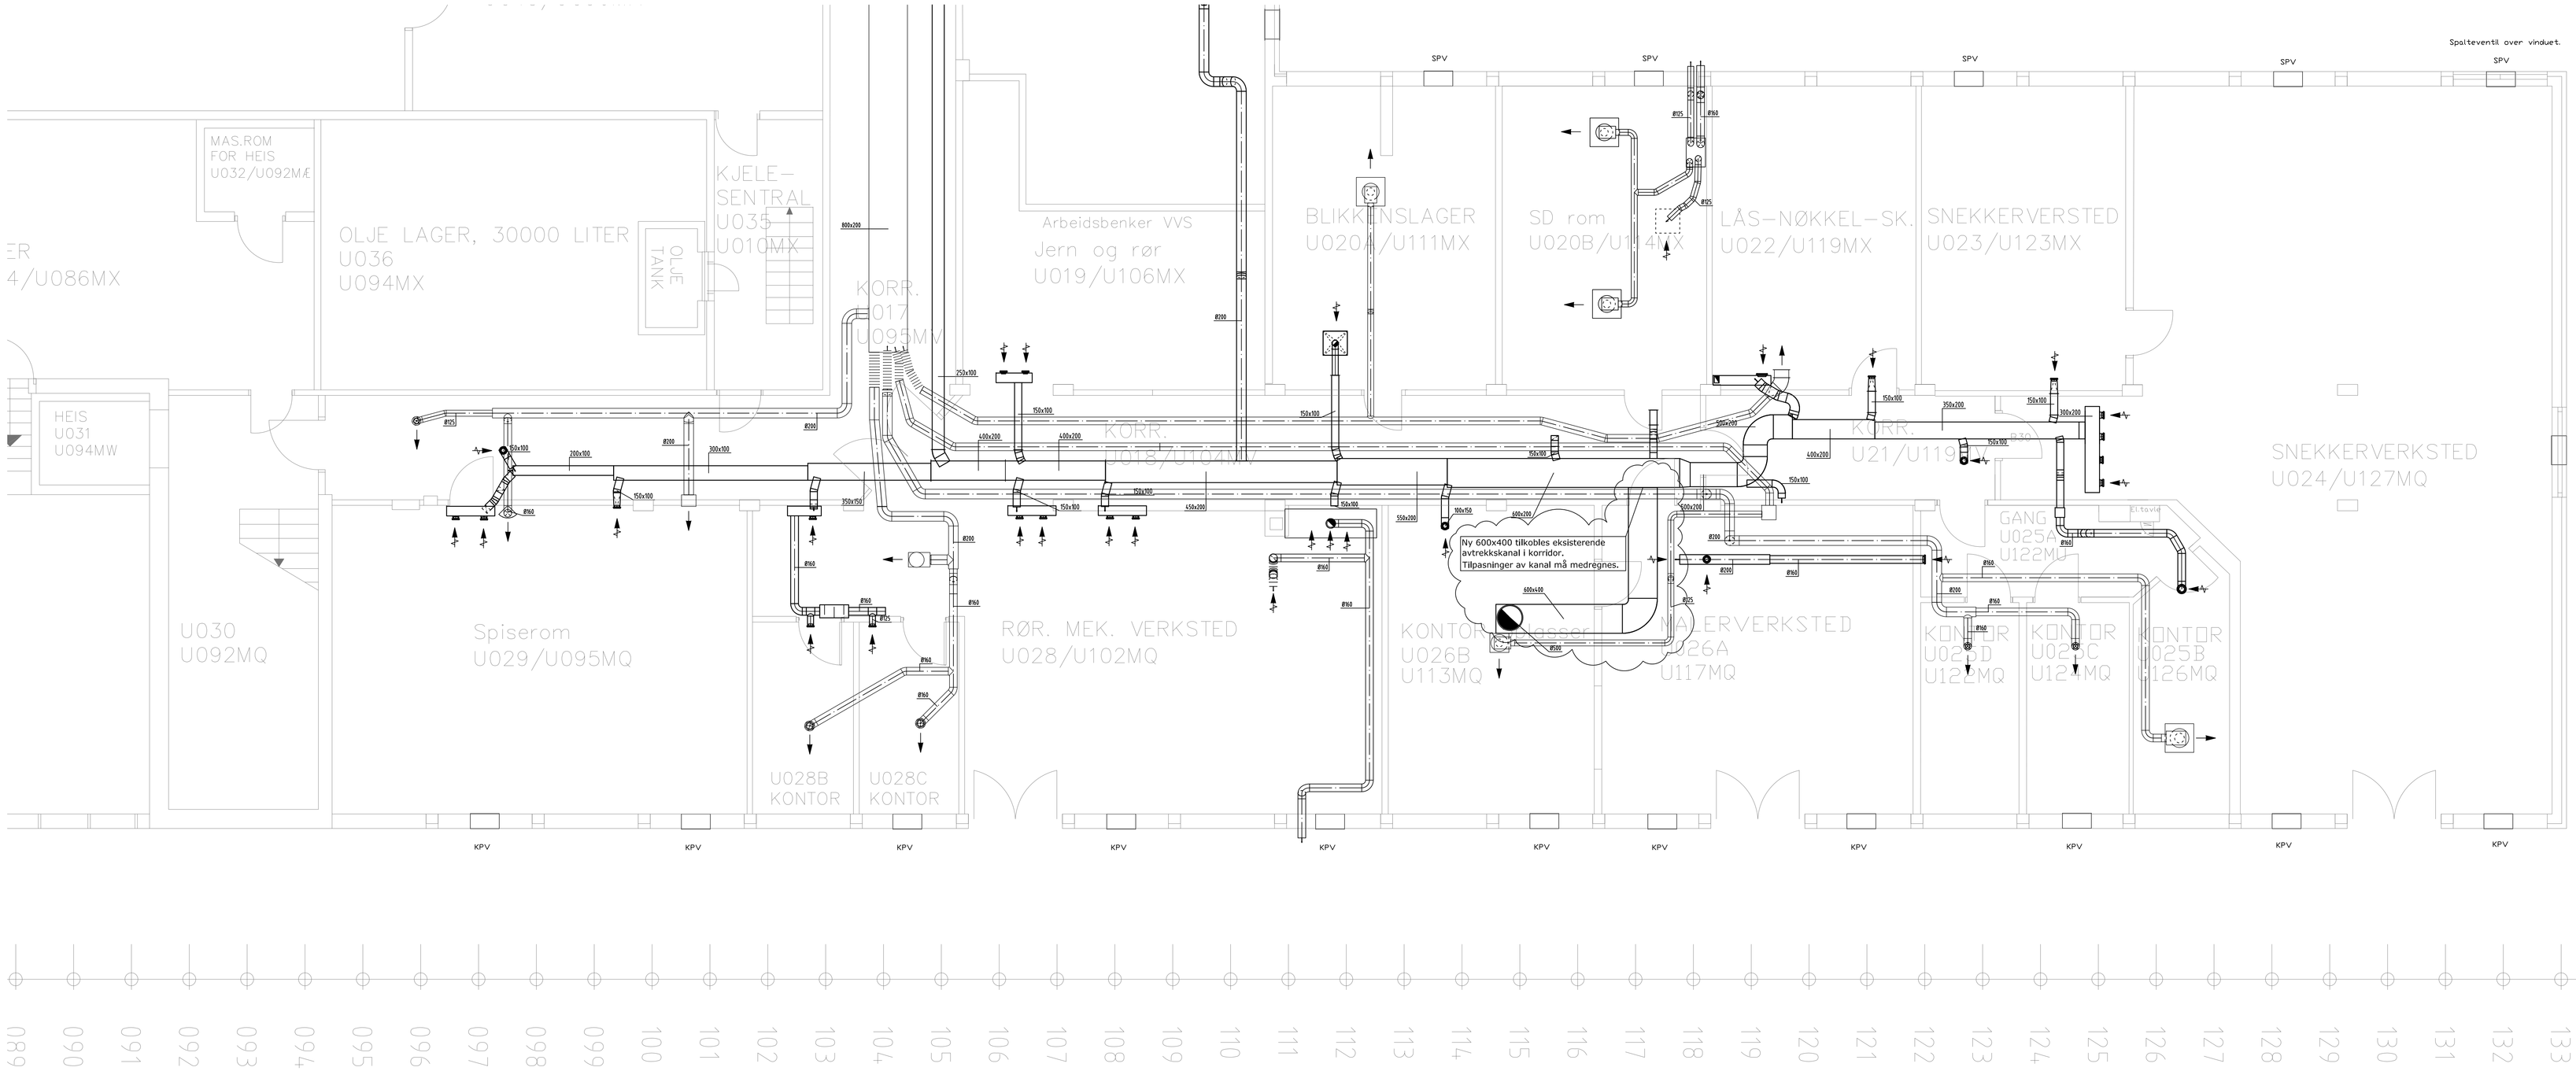

TEGN.NR./FILNAVN

Ventilasjon underetasje øst

SAK NR.	TEGN.NR./FILNAVN	REV.
R739	V20:B:101	

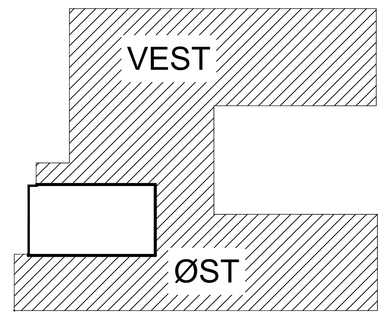

Innskyet område skal inkluderes i tilbudet

Tilbudstegning

REV	ANSV.	DAK	DATO	REVISJONEN GJELDER
-				

Sørlandets sykehus HF
Bygg 9 Kristiansand
Østfløy

DATO 15.11.16

ANSV. EL | DAK. EL | KONTROLL

MÅLESTOKK 1:50

MODELLFIL R739 Sørlandet sykehus bygg 9 underetasje.rvt

Ventilasjon underetasje øst

SAK NR.	TEGN.NR./FILNAVN	REV.
R739	V20:B:101	

rivco as
RÅDGIVENDE INGENIØRER VVS
Henrik Wergelandsgate 19
4612 Kristiansand
tlf. 38 12 29 80