




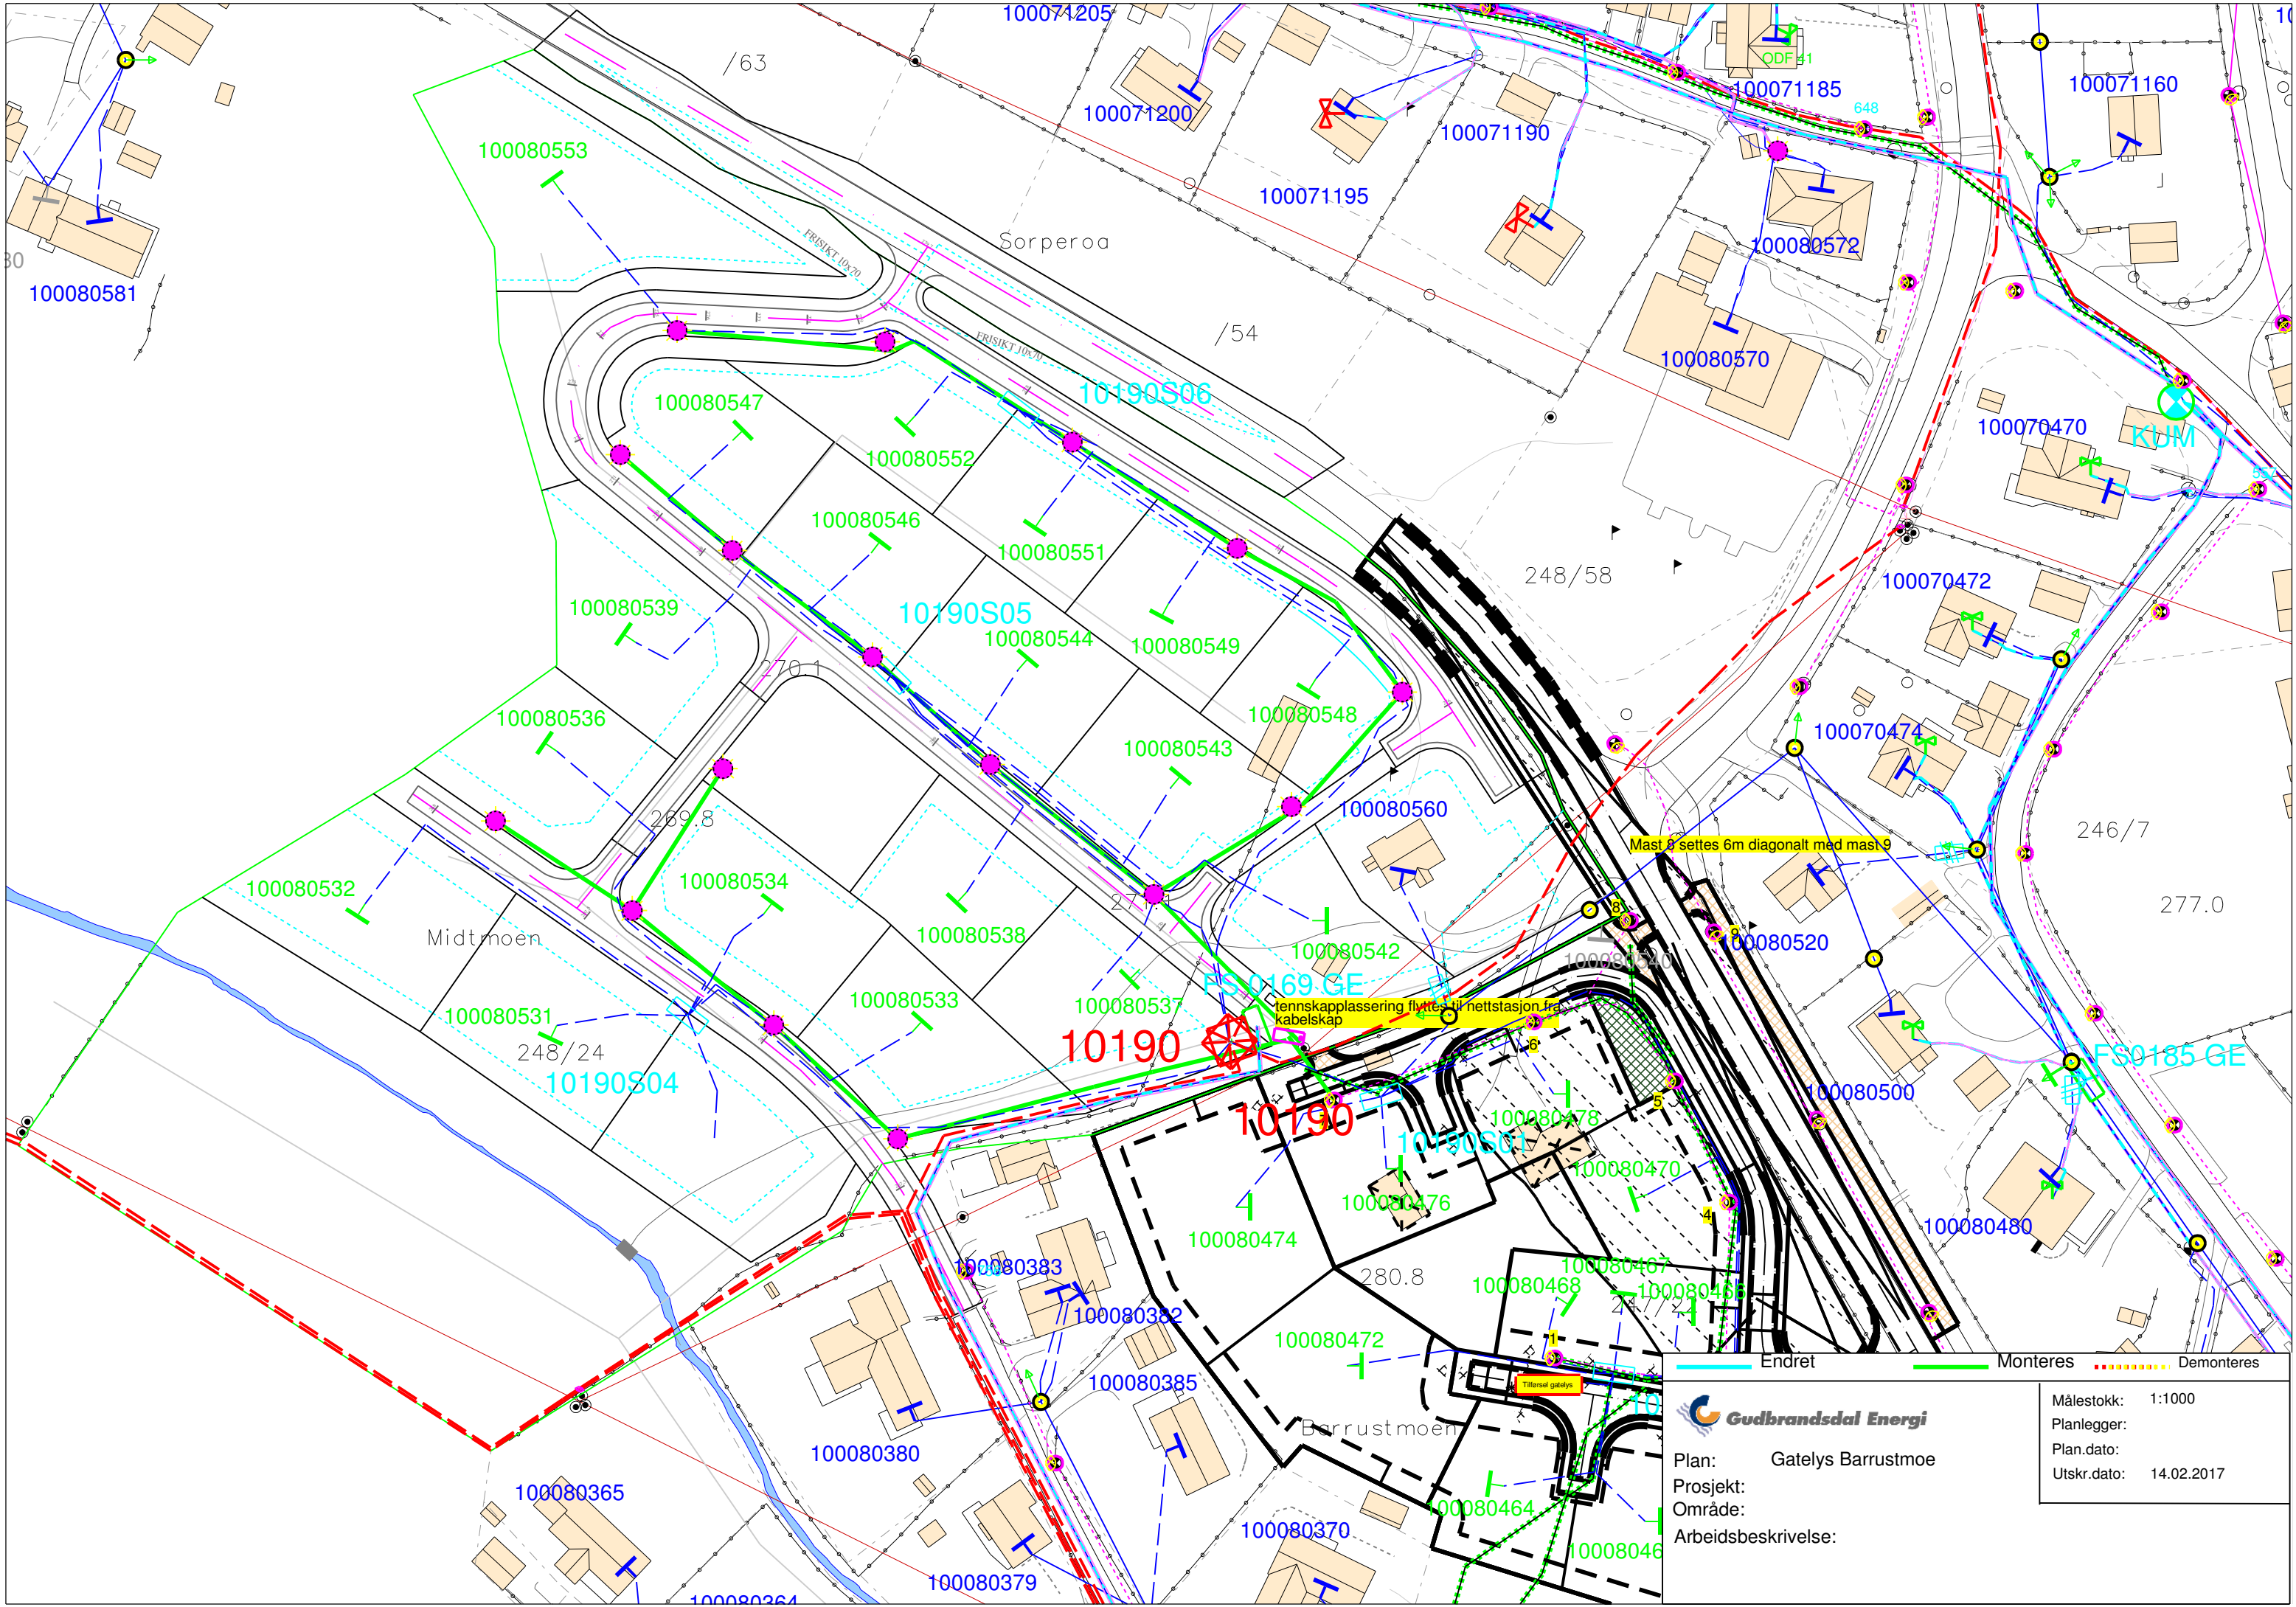

Plan: Gatelys Barrustmoen
Prosjekt:
Område:
Arbeidsbeskrivelse:

Målestokk: 1:1000
Planlegger:
Plan.dato:
Utskr.dato: 14.02.2017

Endret

Monteres

Demonteres

Tilførsel gatelys