


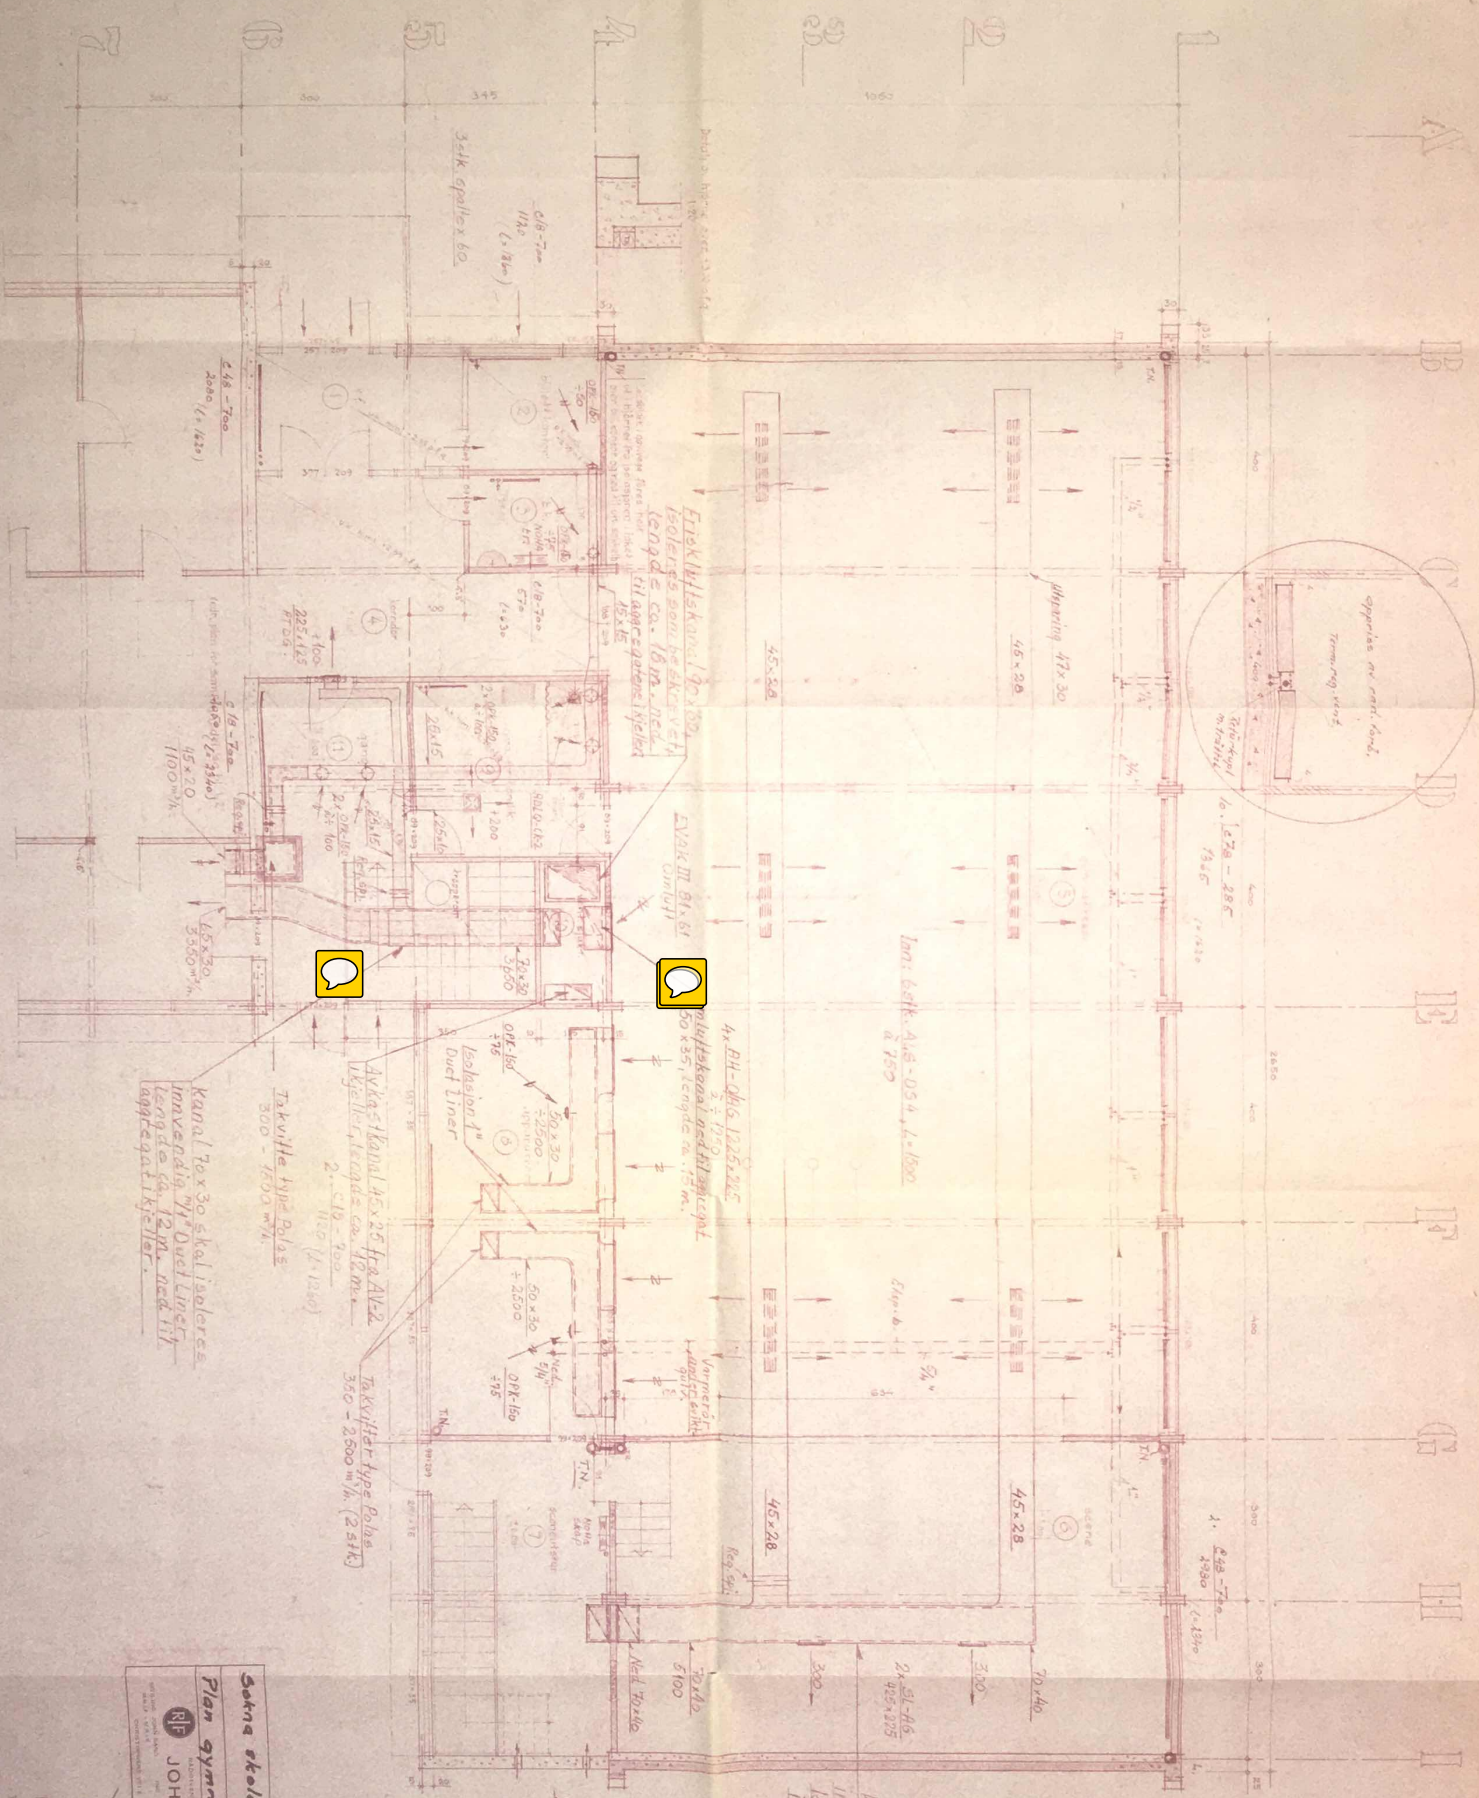

Sokna skole og samfunnshus

Plan	gymnaslittet	1/50
ARKT	JOHN SAND	VVS-TEKNIKK
36	-	6

**SOKNA SKOLE - OG
SAMFUNNSHUS**
PLAN GYMNASLITTET 1/50
JOHN SAND
VVS-TEKNIKK
36 - 6

kjeller.

2stk klaff. 6"x6"

