


Bekkatombakken


Vedlegg 2

Grønt felt viser eksisterende minirensesanlegg

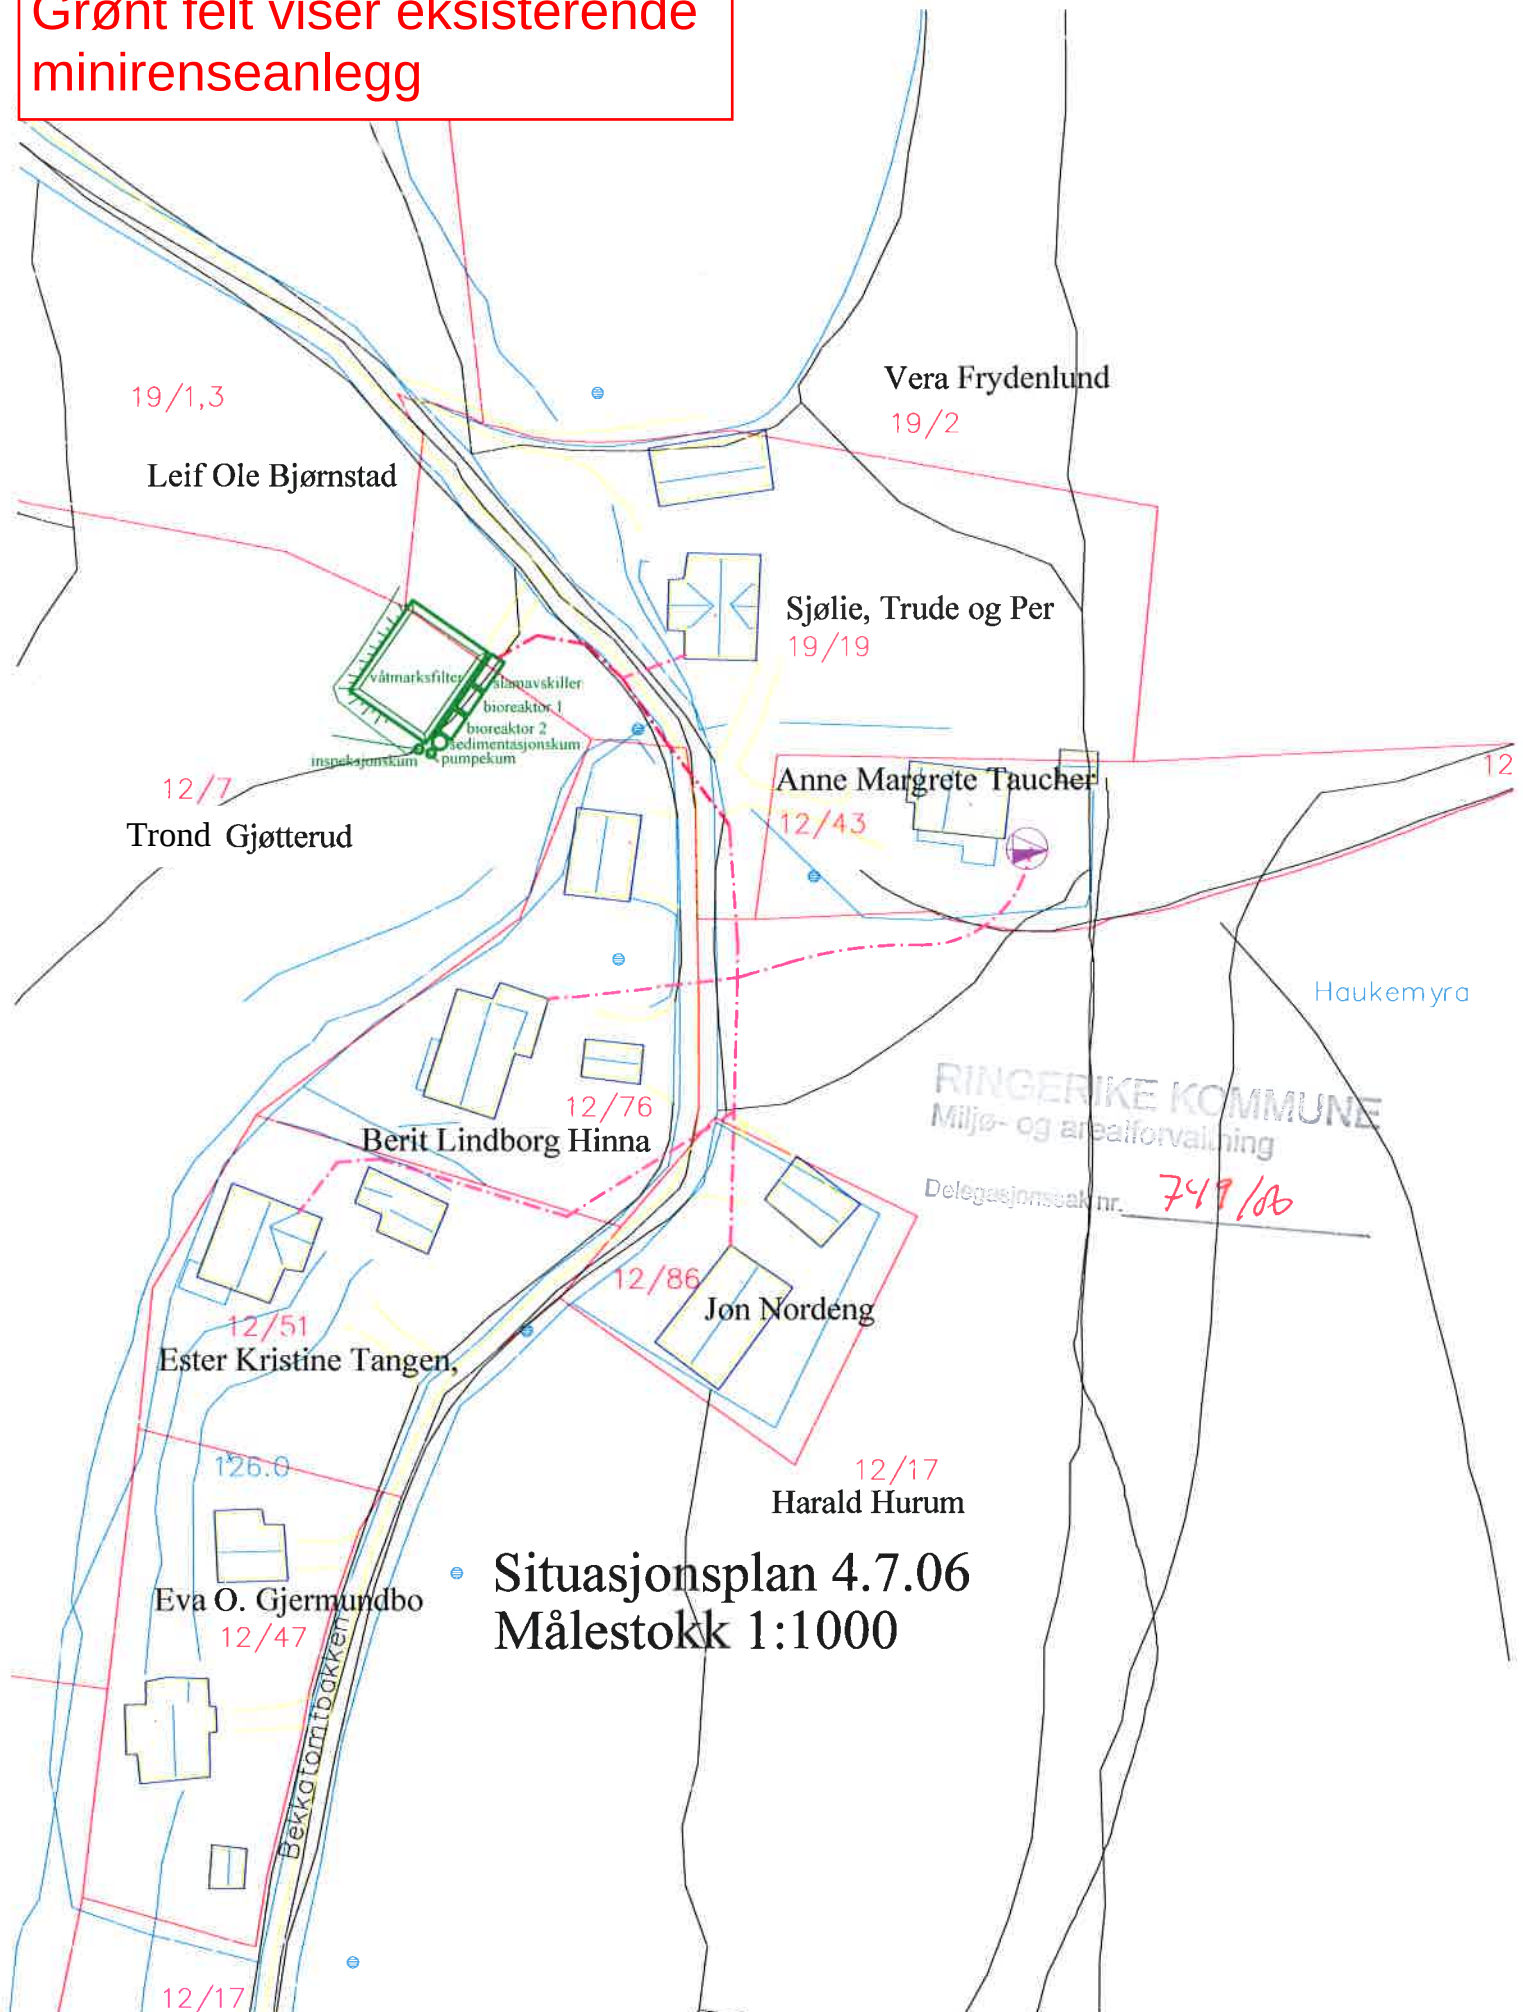

Bekkatombakken

Tegning av eksisterende KUR-anlegg

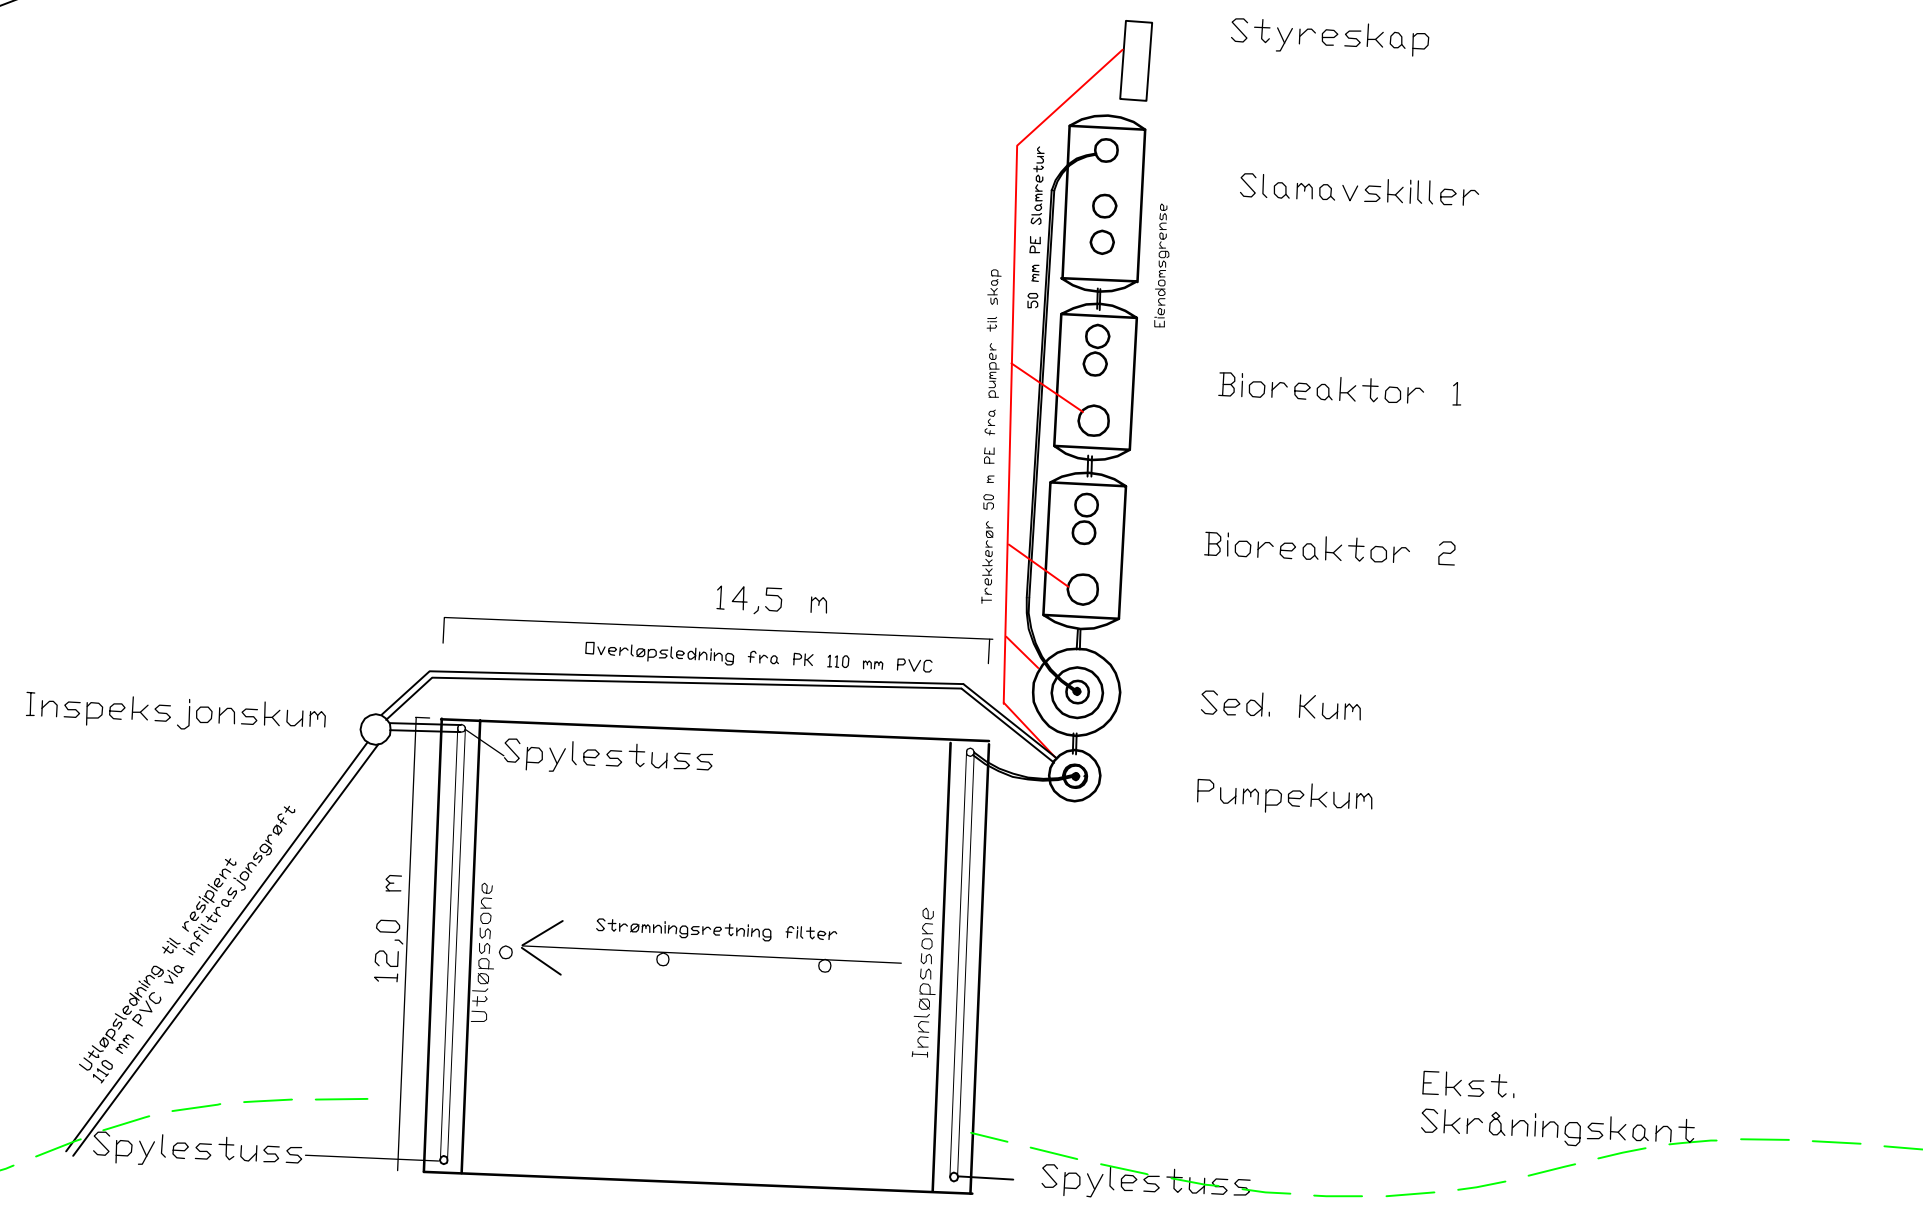

Dato	rev/nr	revisjonen gjelder			revidert av	dato godkjedt/sign
Denne tegningen og konstruksjon er VA TEK AS sin eiendom. Uten vår skriftlige tillatelse kan den ikke kopieres eller anvendes av andre. Overtredelser vil kunne medføre straff og/eller erstatningsansvar ihenhold til gjeldende lov.						
Dato		Format	Målestokk			
14.02.06		A3	1:200			
Konstr./Tegn.		Kunde				
J. Tjåland		KUR-Bekkatombakken				
Produkt					Tegn. nr.	Rev. nr.
Situasjonsplan - anlegg					1	Arb. teikn


Bekkatombakken, flyfoto

Innrammet område
markerer topp av
eksisterende
slamavskiller, bioreaktorer
og sedimenteringskum.



Rakkestad

Røde sirkler og rektangel
viser eksisterende
KUR-anlegg

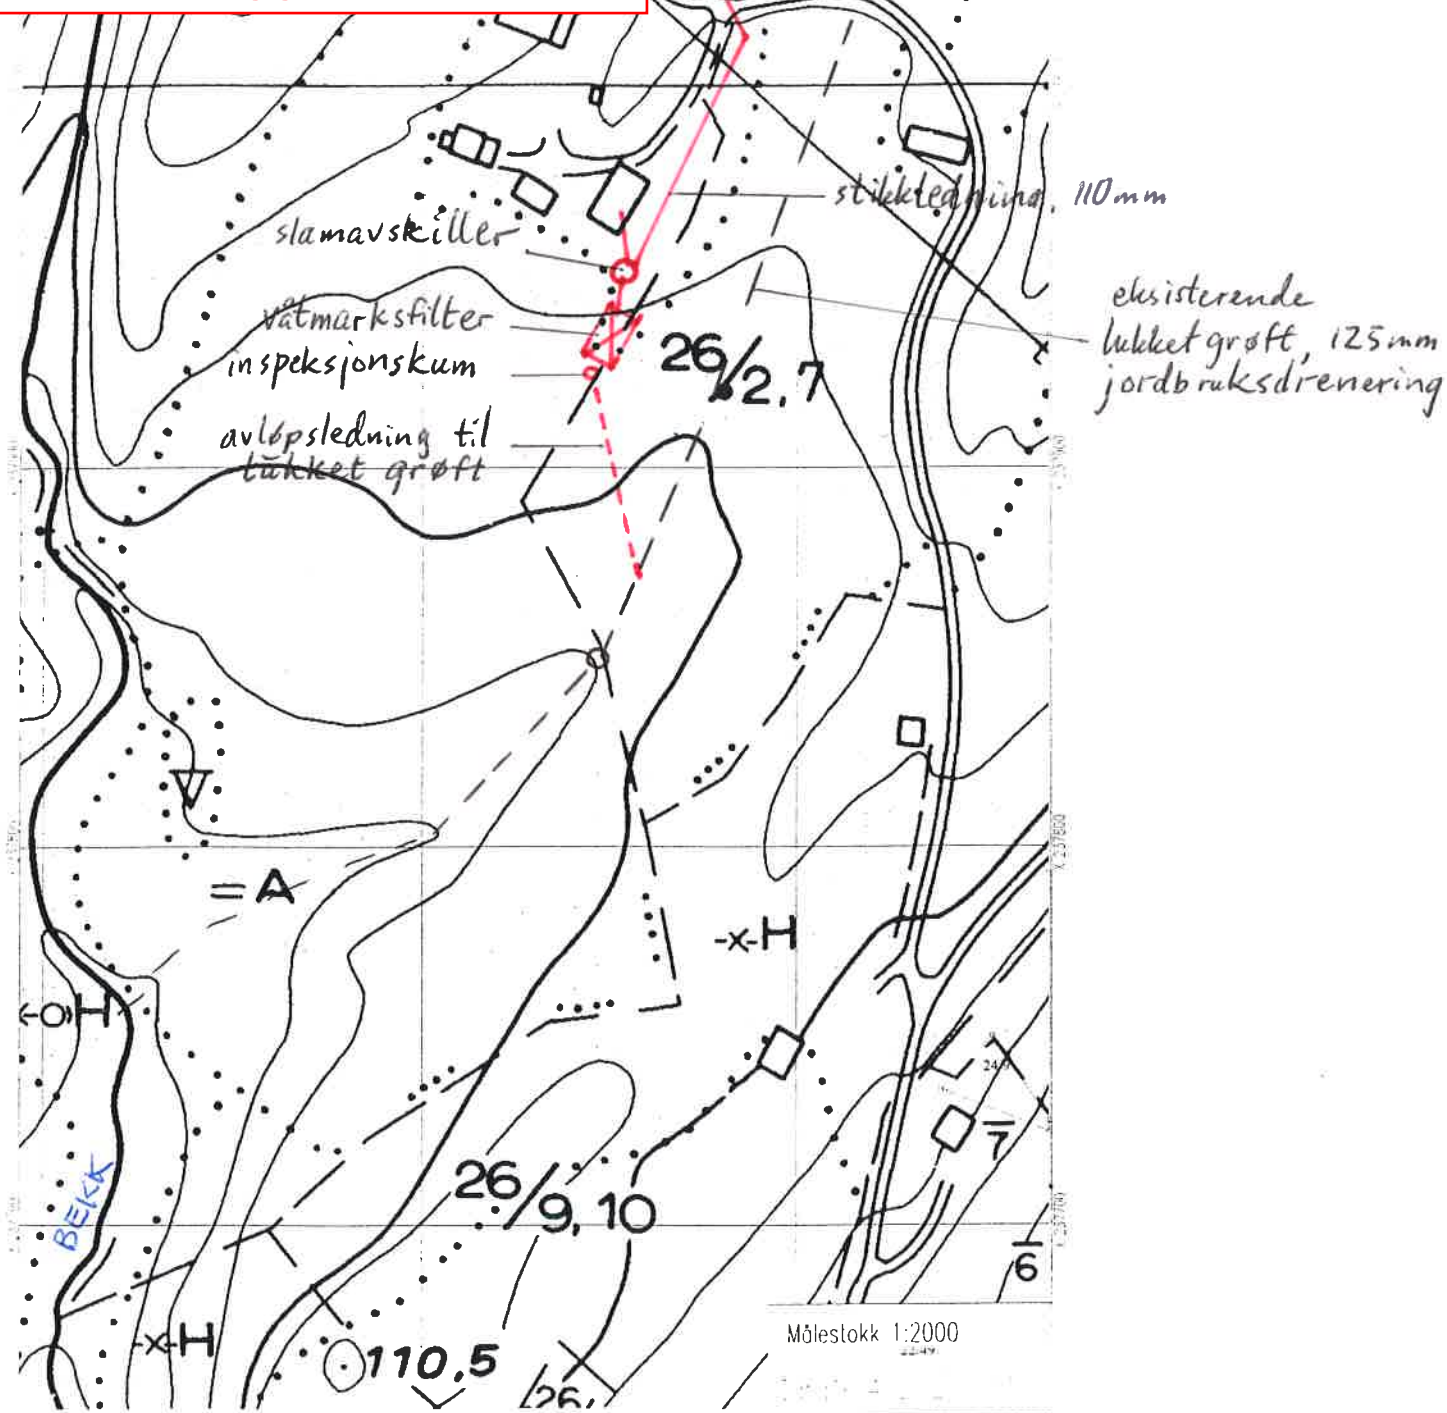


RINGERIKE KOMMUNE
Miljø- og arealforvaltning

Delegasjonssak nr. 0268/02

Nullpunkt,
lokal referanse;
Bunn av hjørnekasse på syd-
østre hjørne av bolighus

Verdier fra felles oppmåling 11.03.02

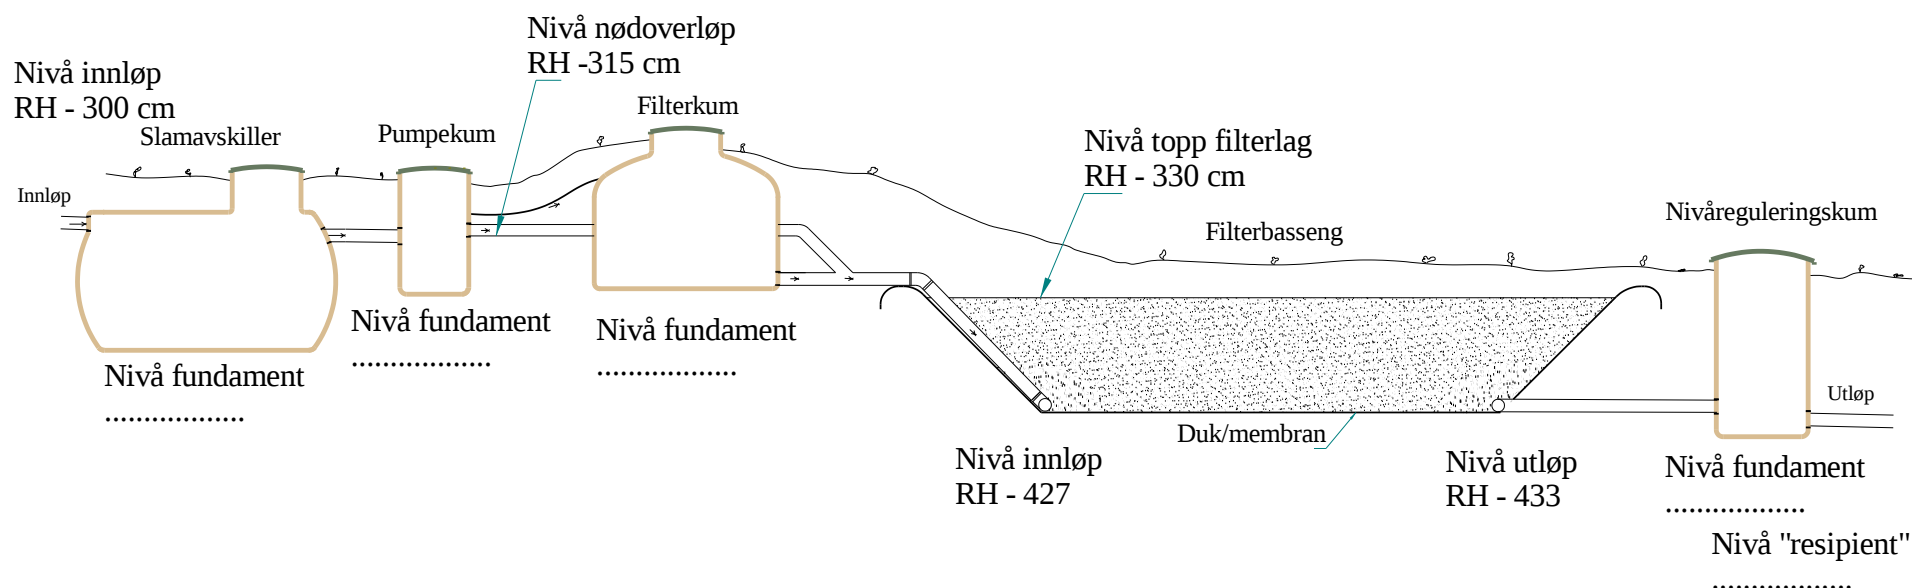

Rakkestad, flyfoto

Innrammet område
markerer topp av
eksisterende
slamavskiller, pumpekum
og bioreaktor.



Ultvedt

Tegning I av eksisterende
KUR-anlegg

29 / 3
Skagnæs, Leif

El-uttak

Styreskap

Ultvedt

Delegasjonsak nr.

0218/05

Omfylling

Våtmarks-
filter


Inspeksjonskum
Pumpekum

Bioreaktor

Slamavskiller

Ultvedt

Tegning II av eksisterende KUR-anlegg

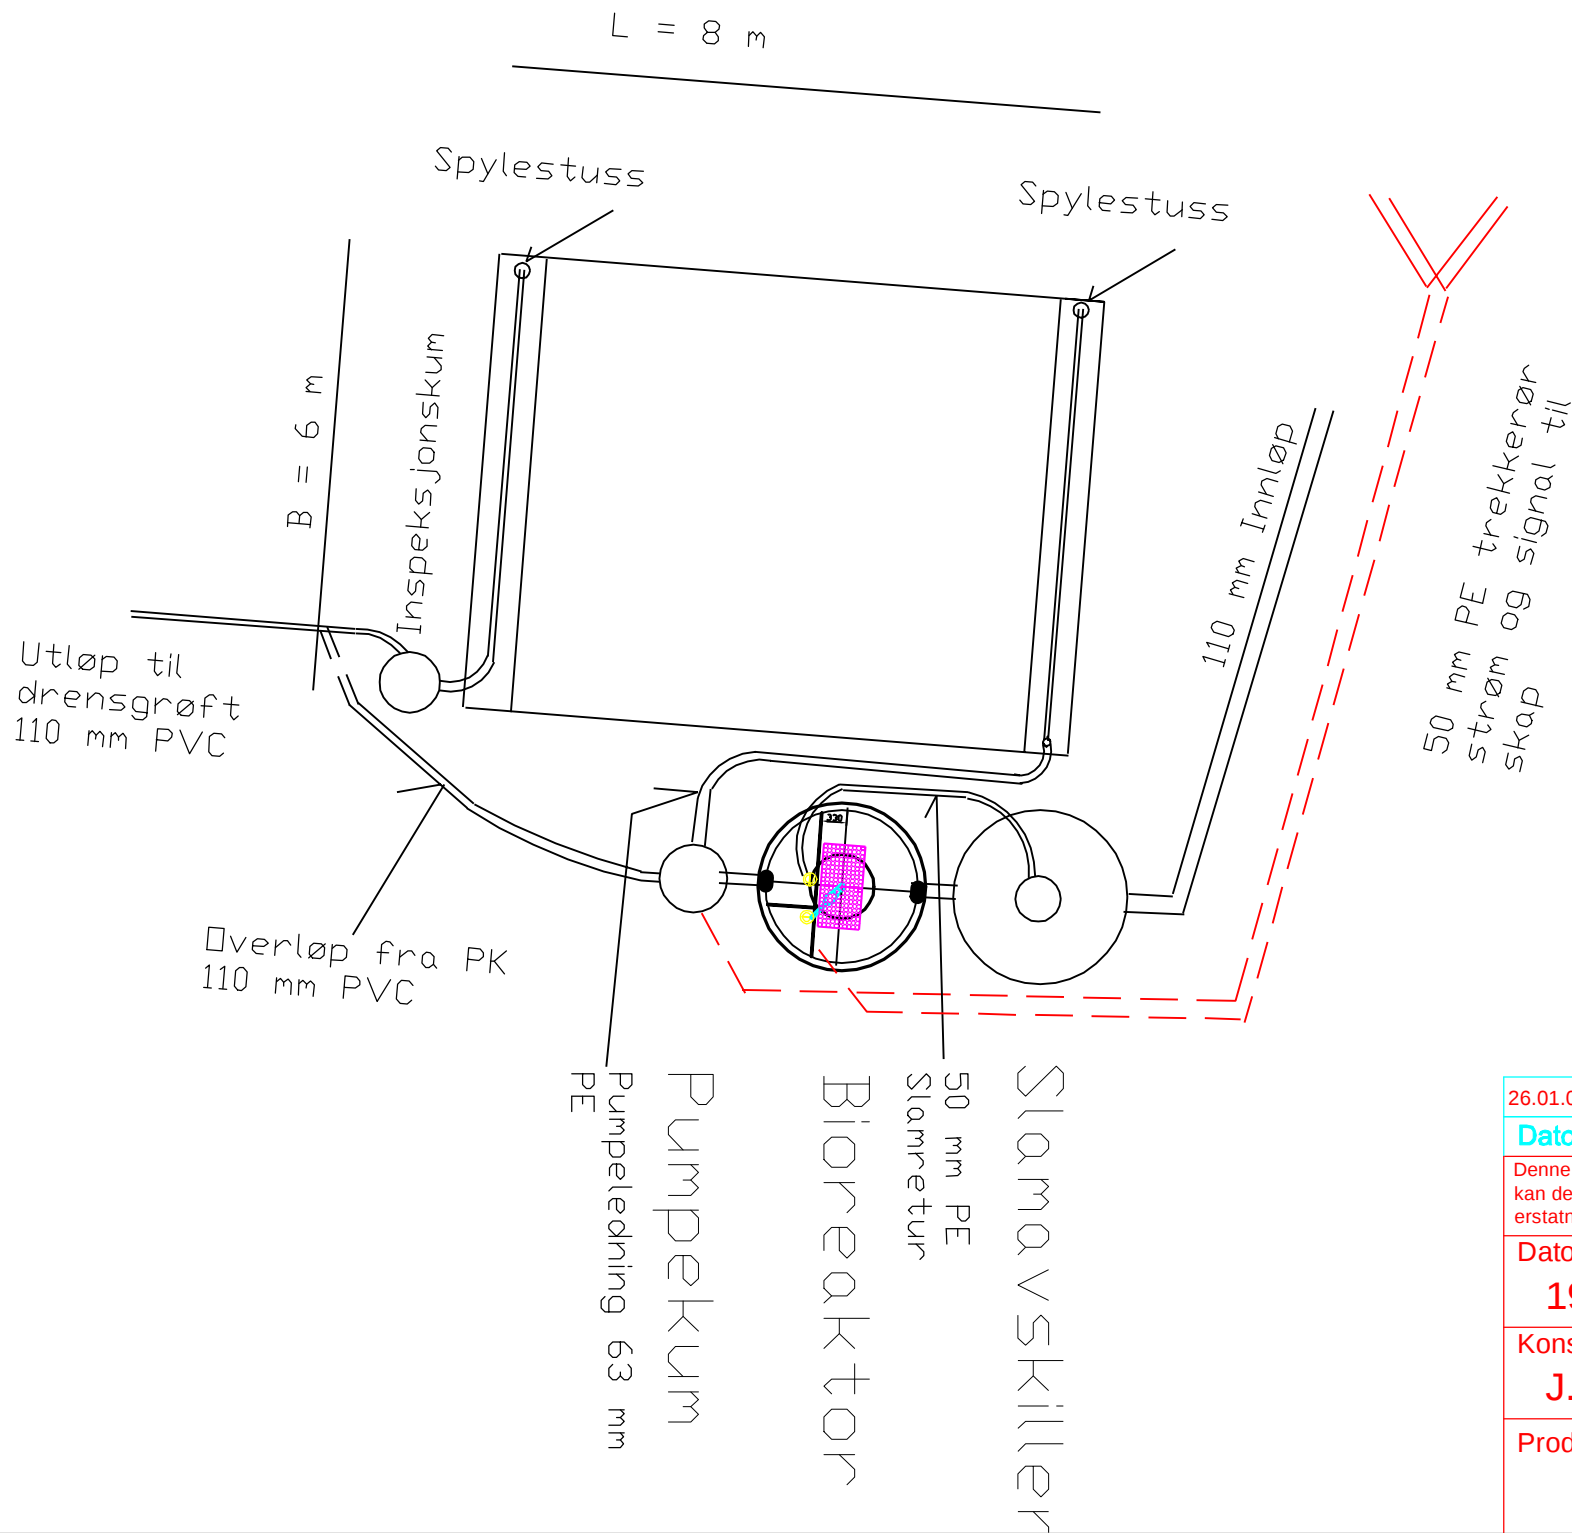

26.01.05	1	Endret plassering av tanker	JT	
Dato	rev/nr	revisjonen gjelder	revidert av	dato godkjedt/sign
Denne tegningen og konstruksjon er Reime Econ AS sin eiendom. Uten vår skriftlige tillatelse kan den ikke kopieres eller anvendes av andre. Overtredelser vil kunne medføre straff og/eller erstatningsansvar i henhold til gjeldende lov.			Reime ECON AS ENVIRONMENTAL CONSULTING N-4350 Nærbø - Tlf. +47 51 79 19 00	
Dato	Format	Målestokk		
19.01.05	A3	1:100		
Konstr./Tegn.		Kunde		
J. Tjåland		KUR-Ultveit		
Produkt			Tegn. nr.	Rev. nr.
Anlegg komplett			Ultvet 1	1

Ultvedt, flyfoto

Innrammet område markerer
topp av eksisterende
slamavskiller, bioreaktor og
pumpekum.

