

SORTLAND KOMMUNE


5166671 - SORTLAND BRANNSTASJON

ENTREPRISE E01 - RIVING

Vedlegg 05 – Kart og skisser



Oppdragsnr.: 5166671 Dokumentnr.: E01_V05 Versjon: J01
2017-07-06

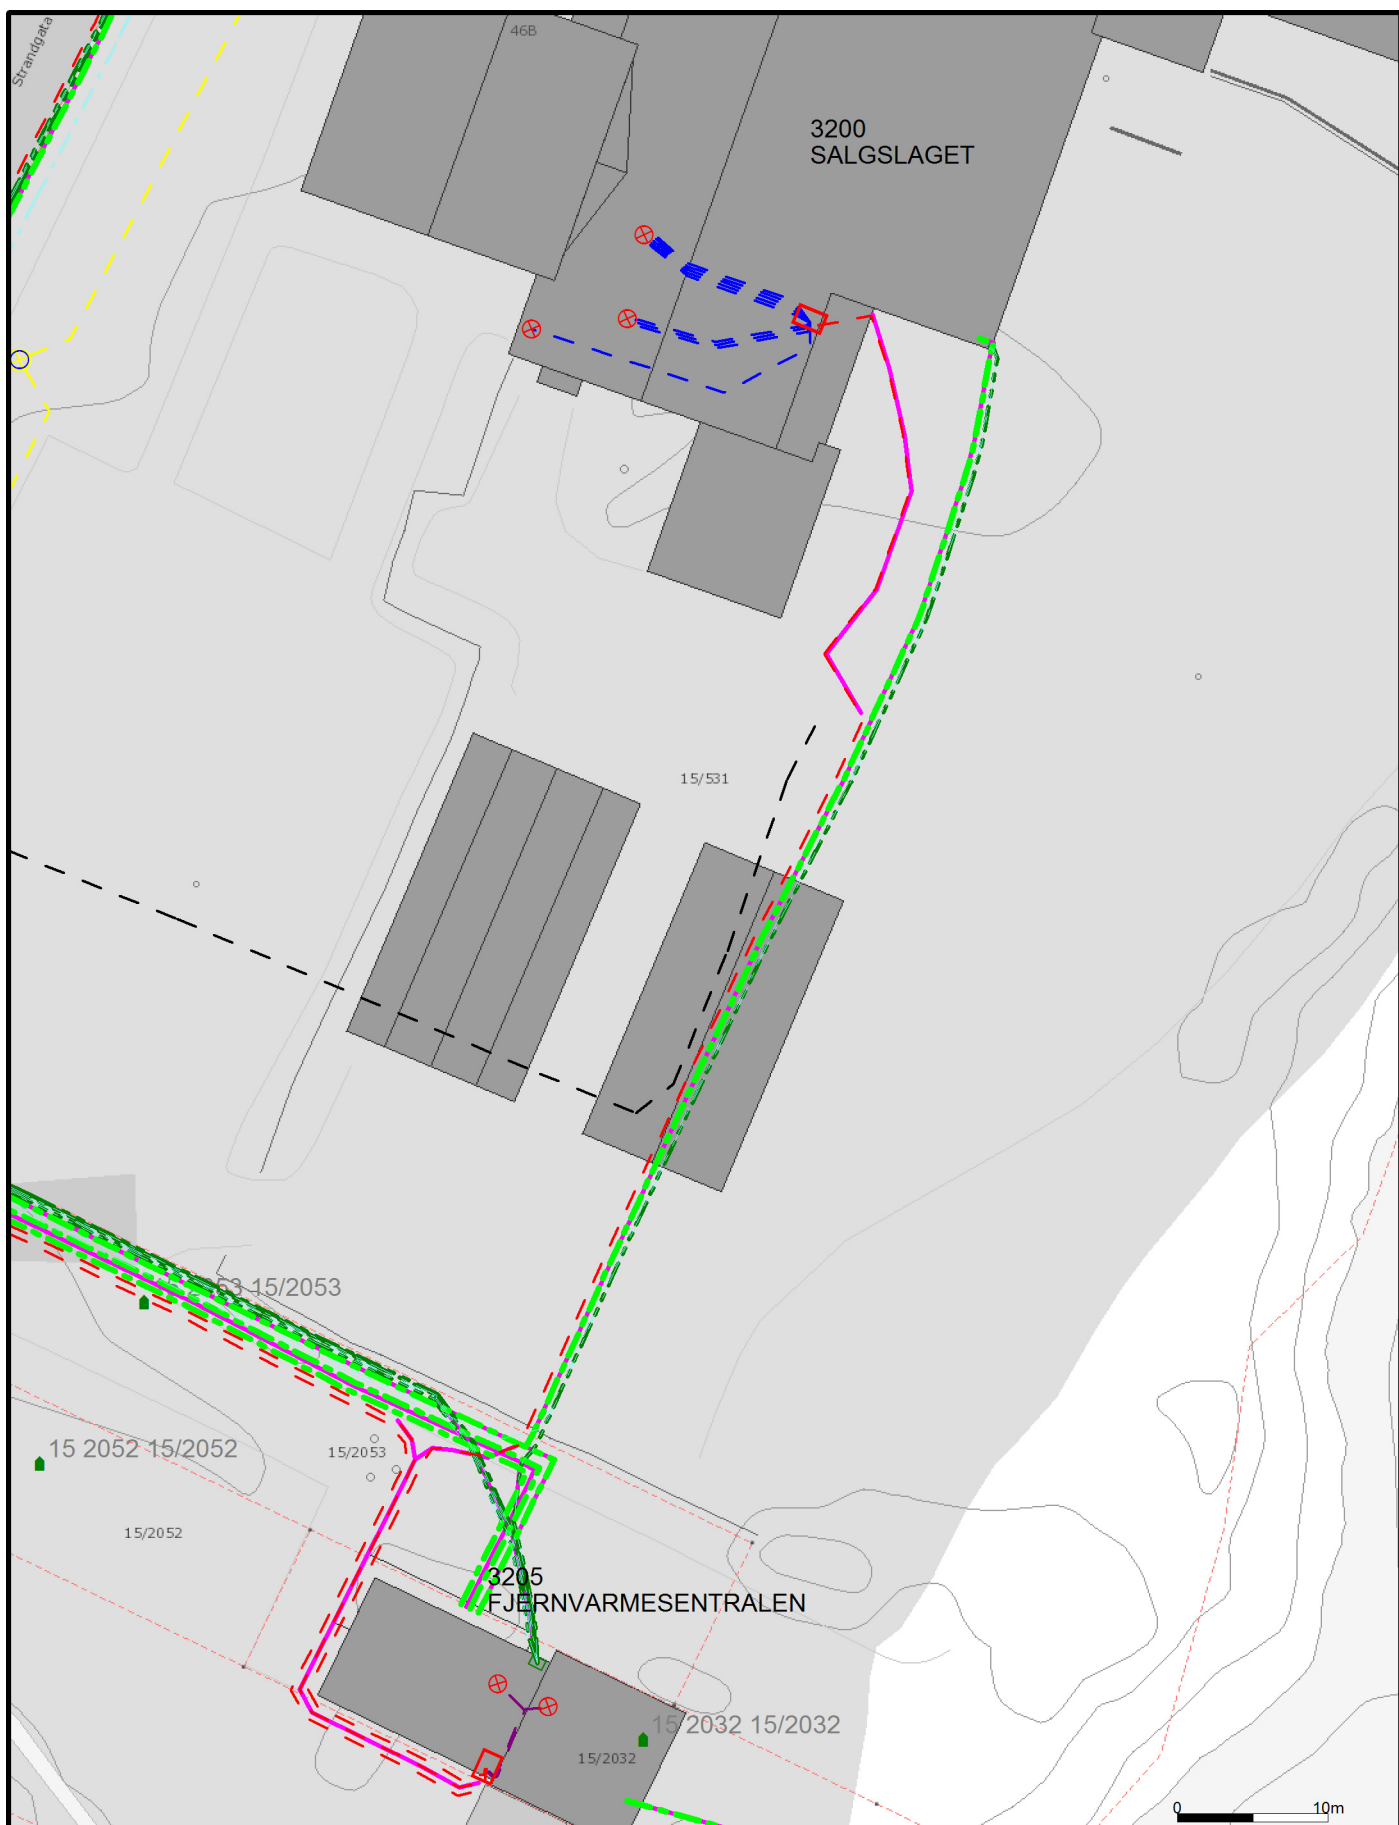

Tegnforklaring Nettdata:

- Nettstasjon
- Kabelskap
- Installasjon
- Abonnent
- Veilys

- Kabel

- 66 kV
- 22 kV
- 400 V
- 230 V

Luftledning

- 66 kV
- 22 kV
- 400 V
- 230 V




Vesterålskraft Nett AS

Dato: 2017.07.06
Sign: HUGO



Målestokk
1:500

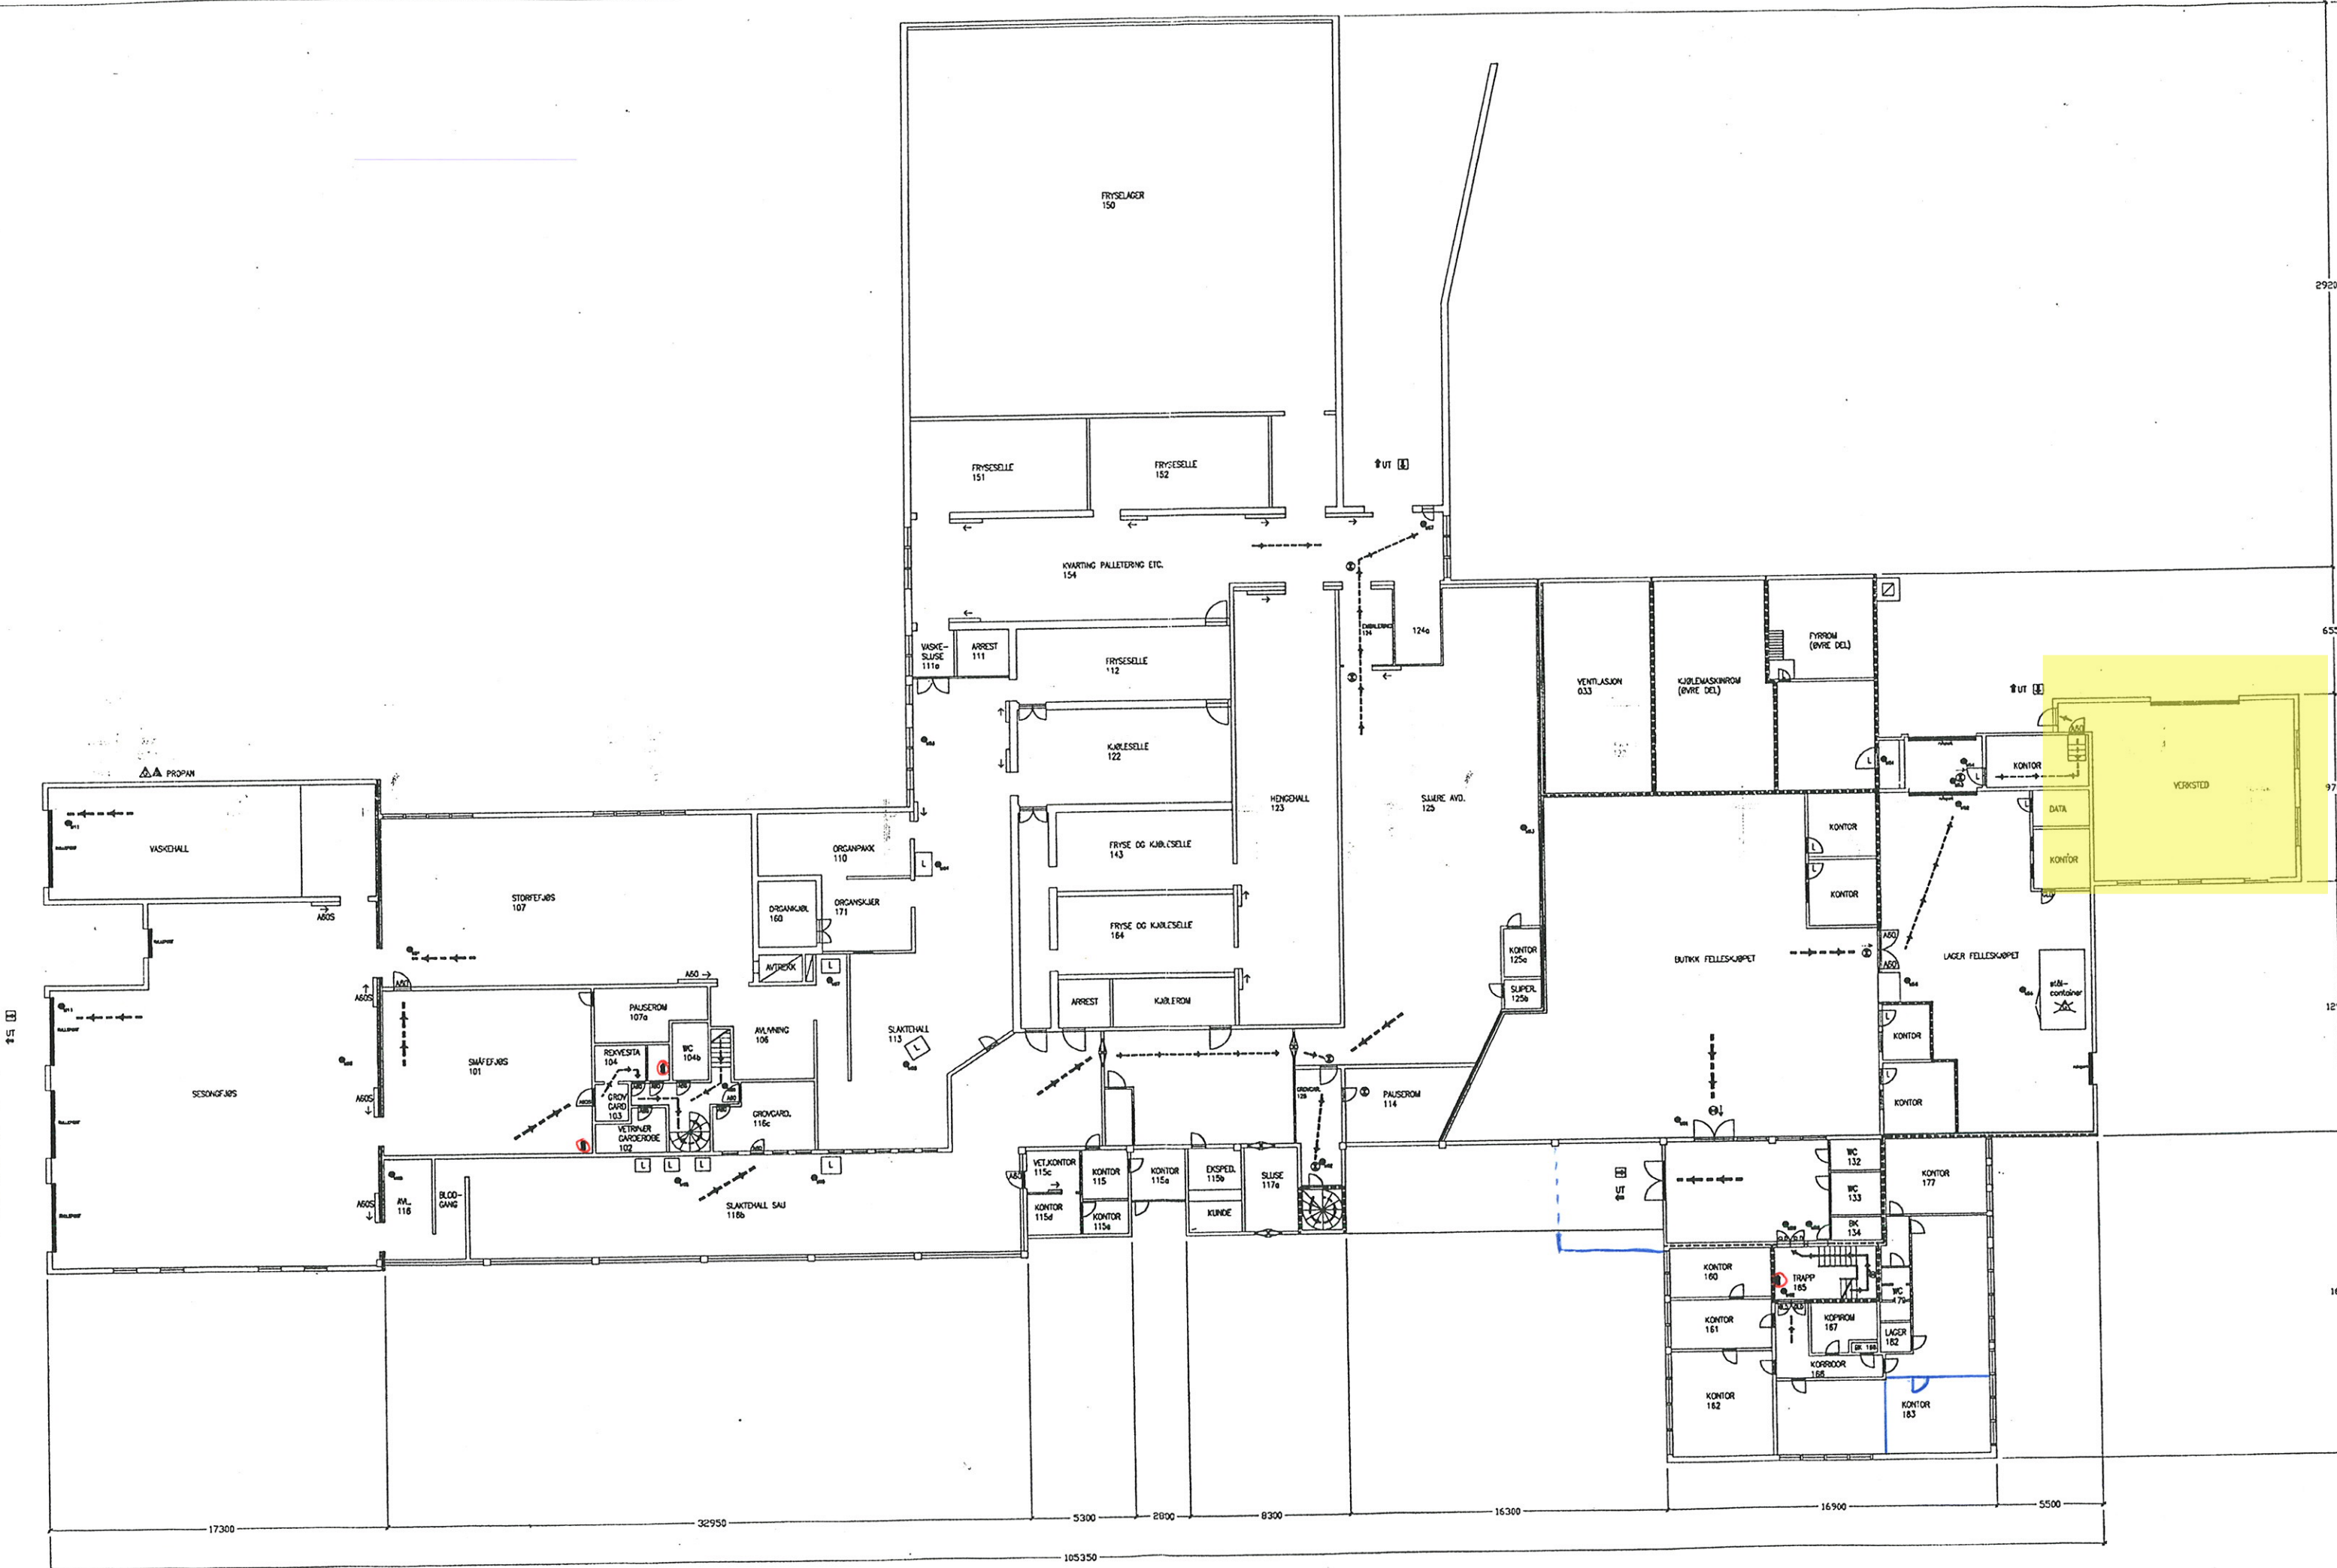

Oppdragsgiver: SORTLAND KOMMUNE
Oppdragsgivers kontaktperson: Torgeir Tobiassen
Rådgiver: Norconsult AS, Skoleveien 1, NO-9407 Harstad
Oppdragsleder: Stein Olav Utmo
Fagansvarlig: Frank Berg (RIM)
Andre nøkkelpersoner: Steinar Amlo (RIM)
 Øyvind Lind (PGL)

J01	2017-07-06	For bruk	FBerg	ØLind	SOU
Versjon	Dato	Beskrivelse	Utarbeidet	Fagkontrollert	Godkjent

Dette dokumentet er utarbeidet av Norconsult AS som del av det oppdraget som dokumentet omhandler. Opphavsretten tilhører Norconsult. Dokumentet må bare benyttes til det formål som oppdragsavtalen beskriver, og må ikke kopieres eller gjøres tilgjengelig på annen måte eller i større utstrekning enn formålet tilsier.

A

Kart og skisser