



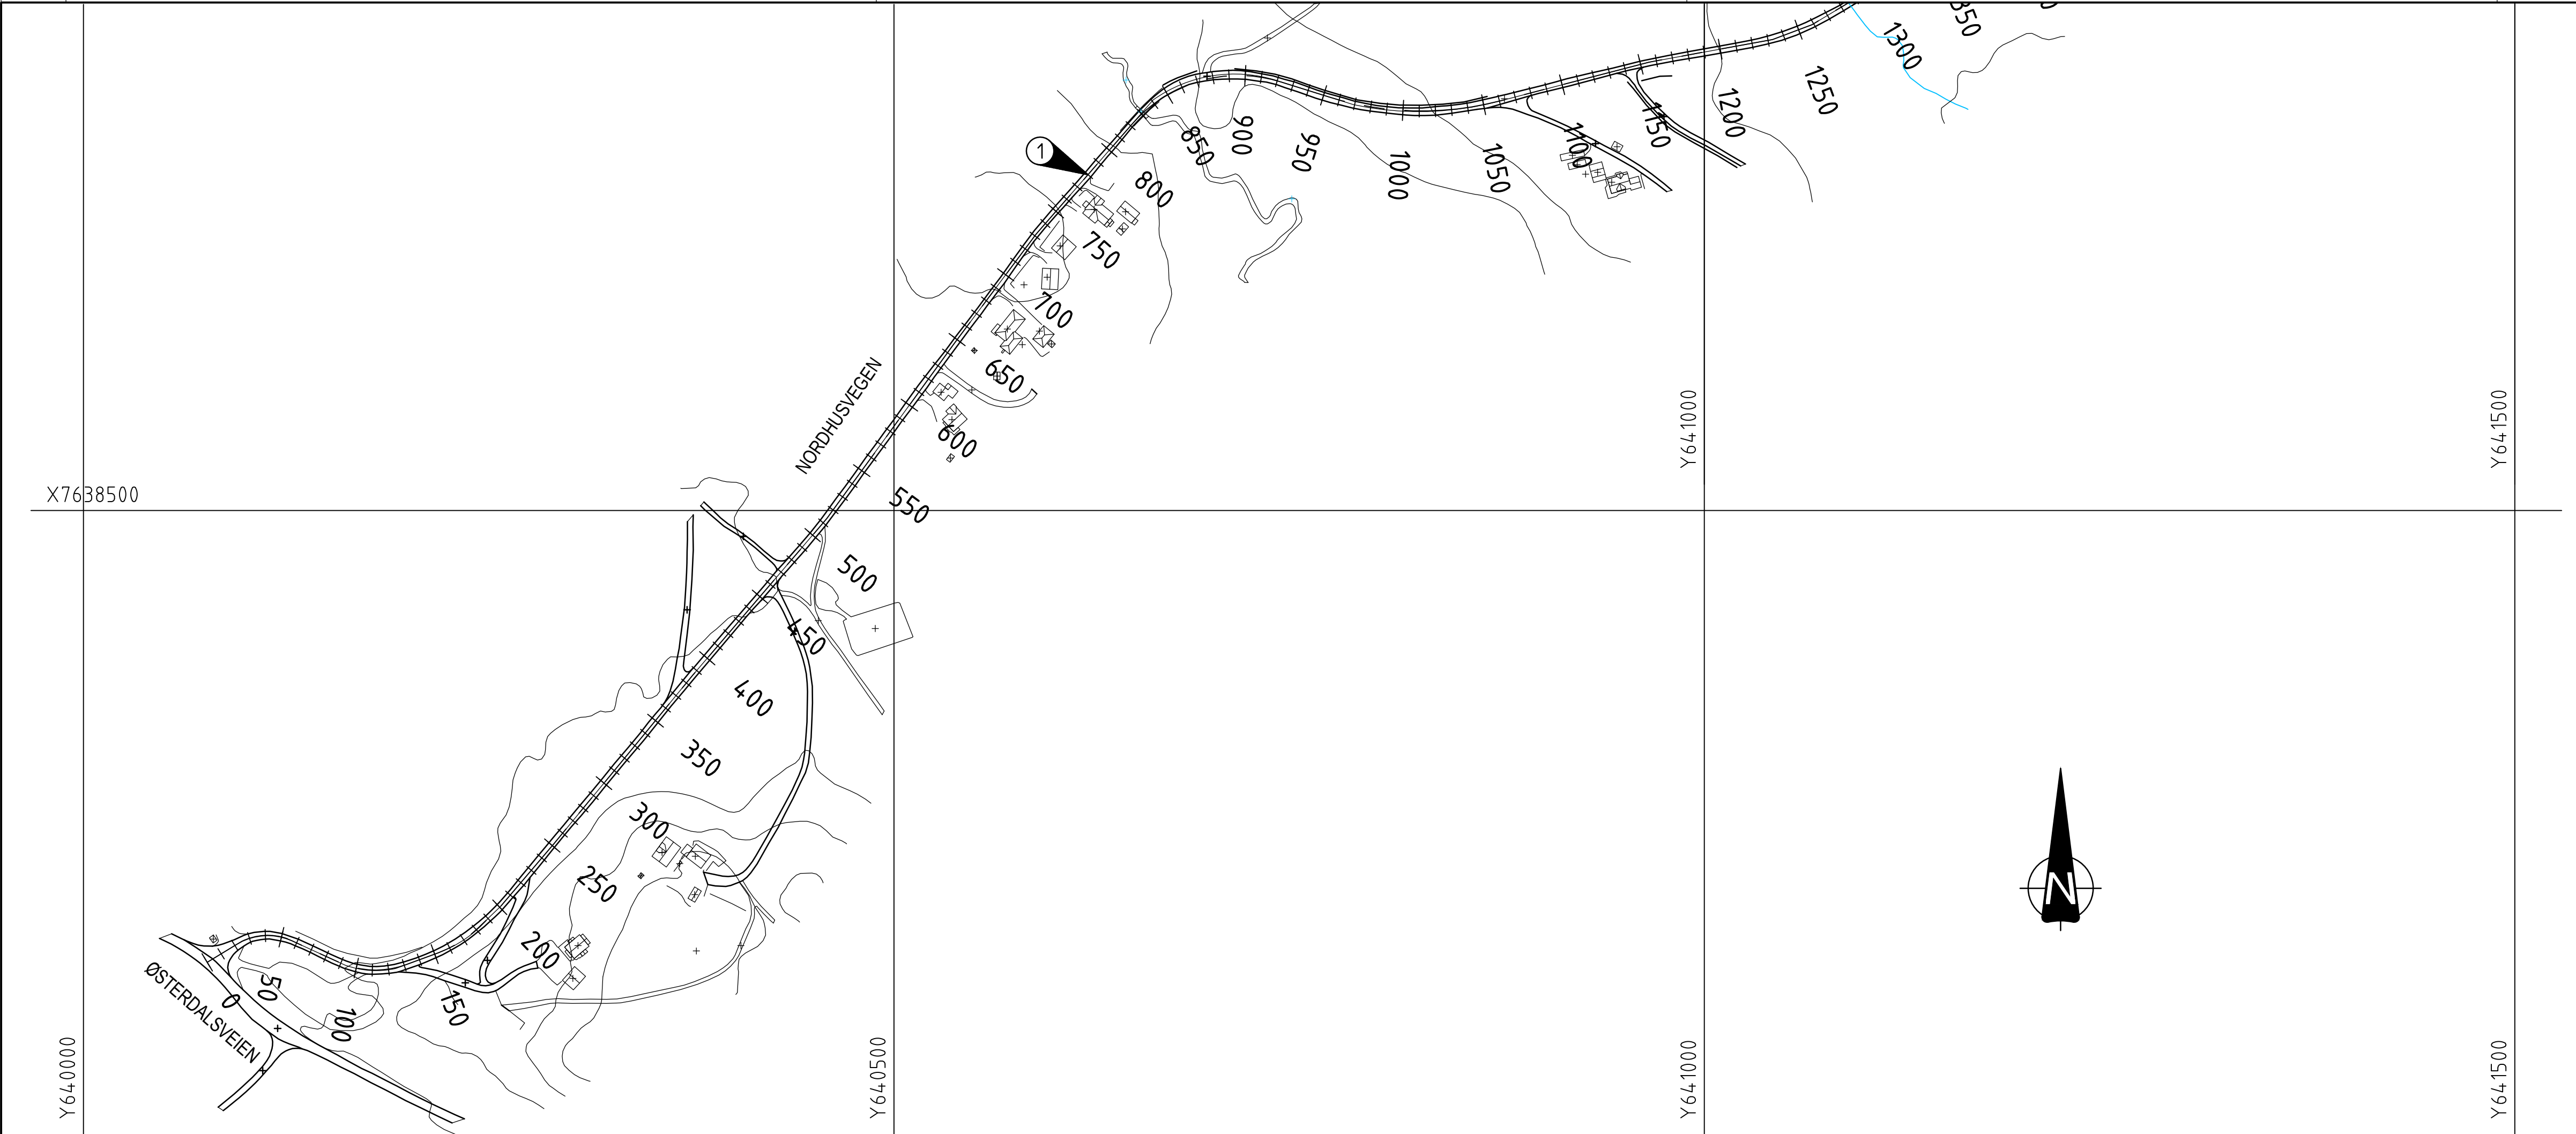

OVERSIKTSKART

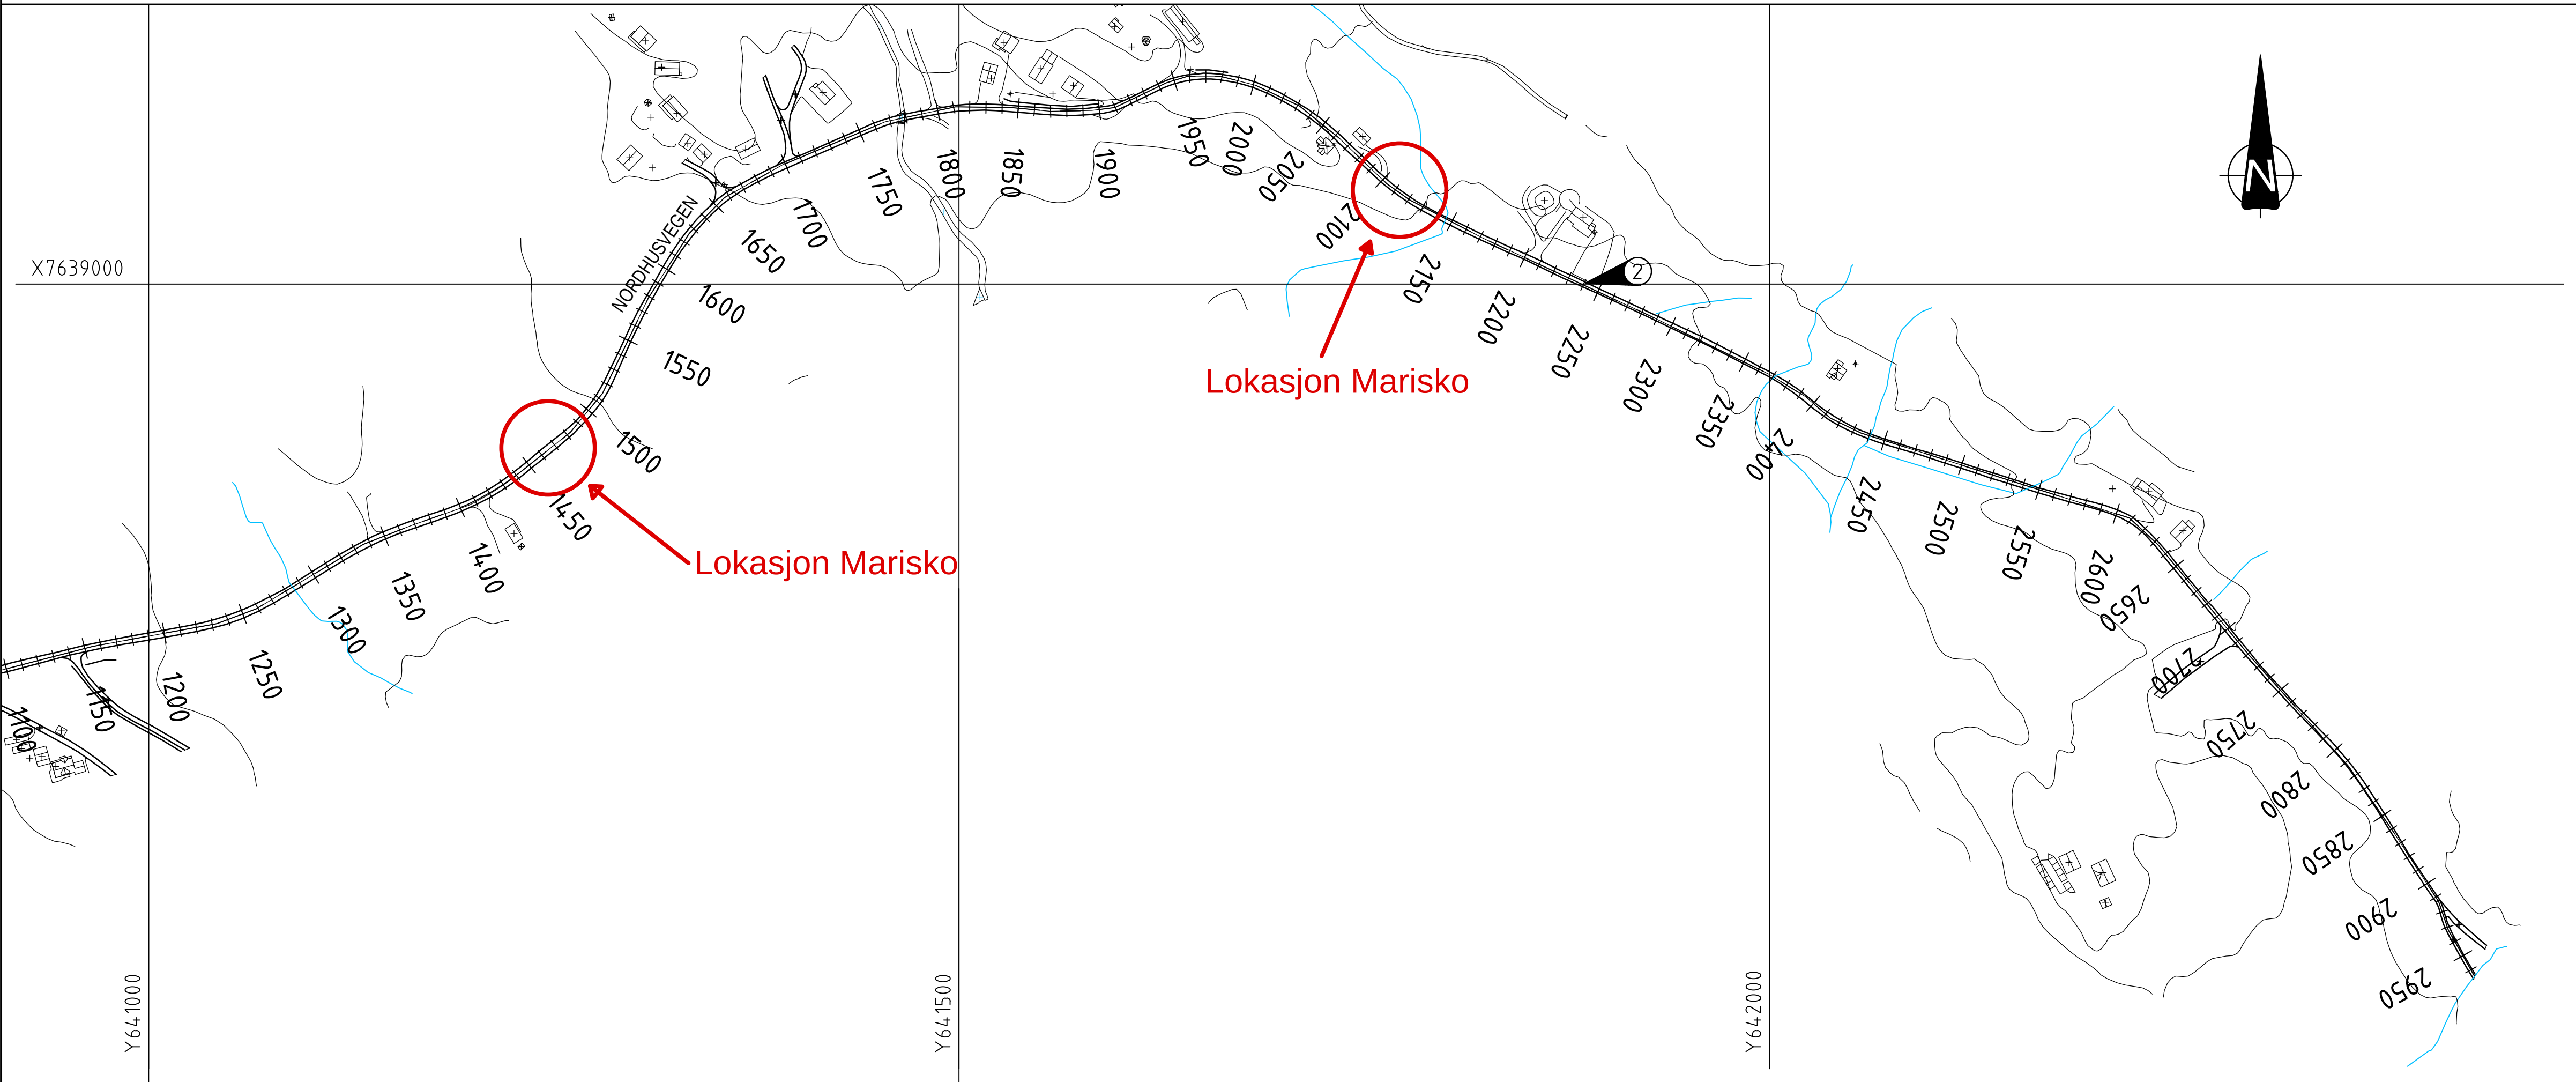

MERKNADER

- ① Overgang 4,0m til 4,5m asfaltert bredde
 - ② Veg renoveres til og med gårdsbruket (profil ca. 0-2250). Entreprisegrense.
- Etter profil ca. 2250: ingen tiltak, eksisterende veg

A	02	Lokasjon marisko	NOMILL	NOARNJU	NOPEDE	23.06.2017
A	01	Stikkrenner utgitt	NOMILL	NOARNJU	NOPEDE	14.06.2017
Status	Rev.	Endring	Utført	Kontr.	Ansv.	Dato
Bardu kommune			NOBJE	NOARNJU	NOPEDE	7.10.2016
2 vegprosjekt			Målestokk	1:2500	Format	A1
P2: Oversiktsplan Nordhusvegen			Oppdragsleder: Tor-Erik Iversen			
			Oppdragsnr. 24669001			
SWECO Norge AS POSTBOKS 931, 8269 TROMSØ TLF.: 77 60 09 00 FAX.: 77 60 09 01			Disiplin	Løpenummer	Status	Rev.
			Y	200	A	02