



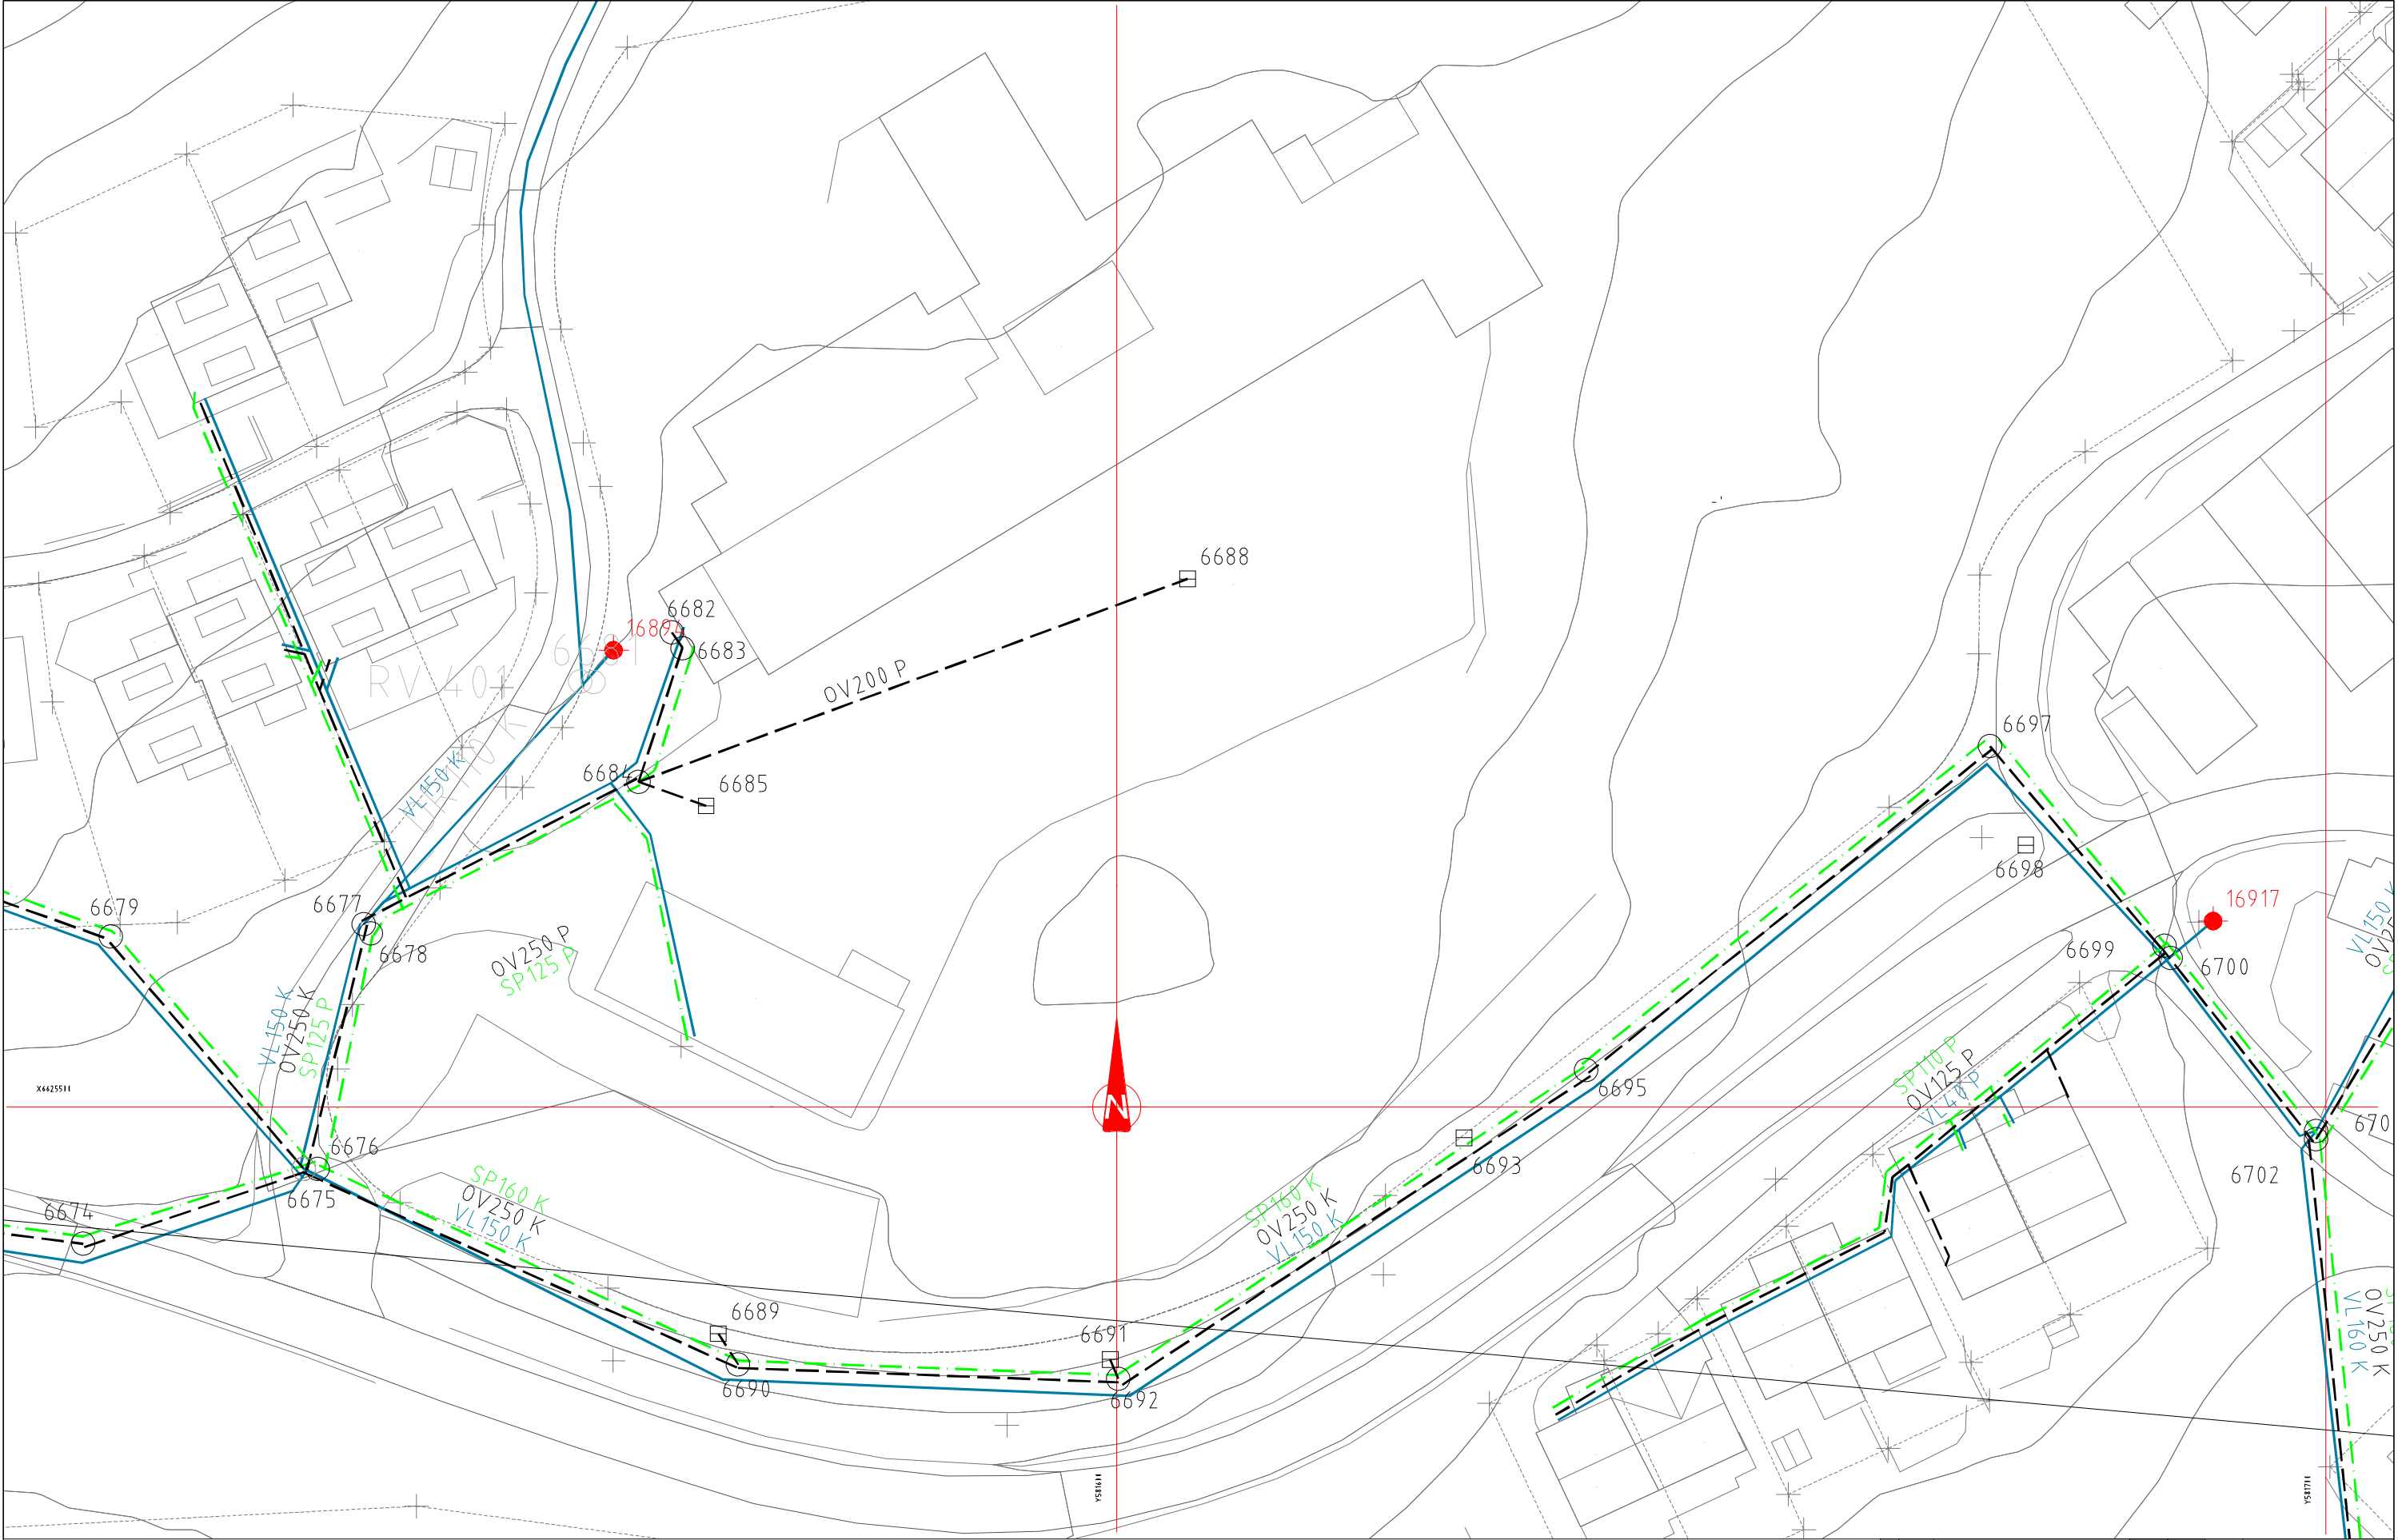

												 Ramboll Norge AS Region Øst Erik Barresens allé 7, 3001 Drammen			
												Oppdragsgiver logo:  Architecture + Urbanism			
Rev.:		Date:		Revisjonen omhandler:						Godkjent:		Utarbeidet/Dato: Målestokk: Oppdr. Arkiv Nr: Oppdrags nr: Fånavn: V073C001			
REAS AS												1:250 (A1)			
Sydskogen skole VA												Saksbeh./dato:			
Eksisterende ledningsnett												Oppdrags nr: 1950021768			
Anbudsgrunnlag												Fånavn: V073C001			
												0			

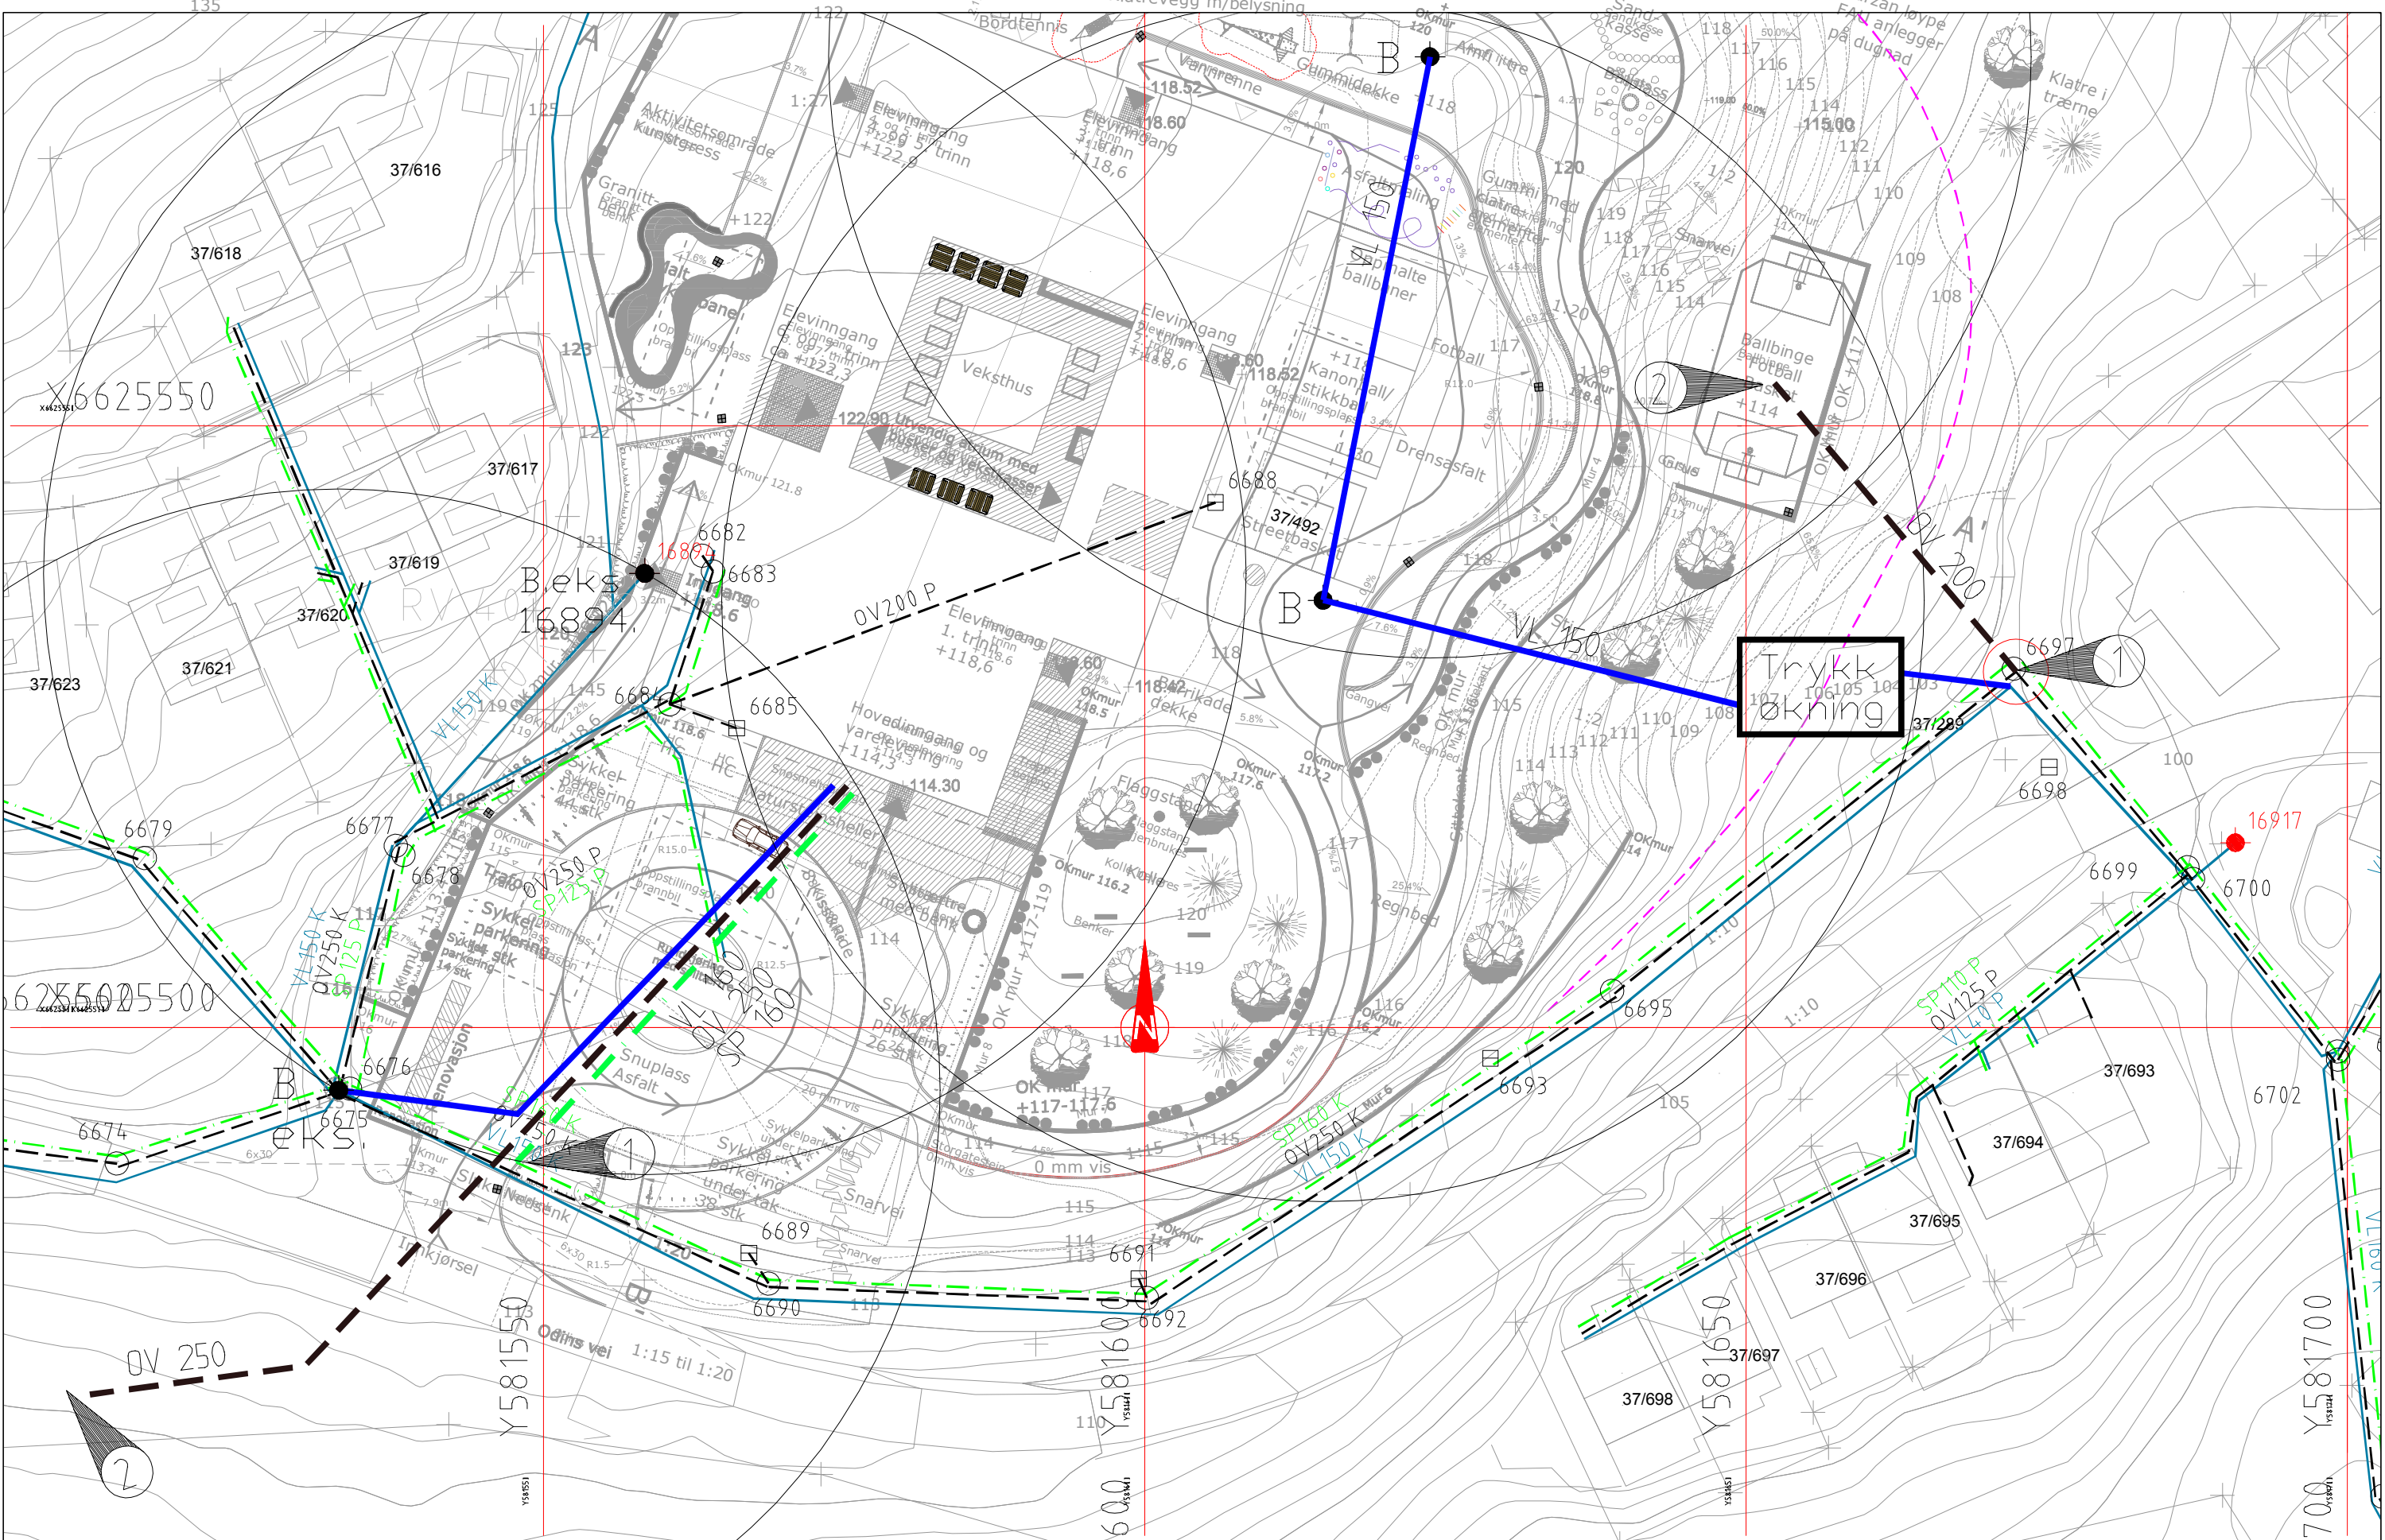

TEGNFORKLARING

- Vannledning
Overvannsledning
SPillvann
BrannKummer
- EKSISTERENDE
- (solid blue line)
 - - - (dashed black line)
 - . - . (dashed green line)
 - B (black dot with 'B')

- Vannledning
Overvannsledning
Spillvannsledning
Brannkummer, omtrentlig plassering
- PROSJEKTERT
- (solid blue line)
 - - - (dashed black line)
 - . - . (dashed green line)
 - B (black dot with 'B')

MERKNADER

- ① Koble til eksisterende VA.
② Fordrøyningsmagasin

Rev. Dato:		Revisjonen omhandler:		Godkjent:	
REAS AS		Nye Sydskogen skole		Anbudstegning	
Plantegning-VA		Utarbeidet/Dato: HAA/31.08.17		Målestokk: 1:250 (A1)	
Oppdragsnr: 1350021788		Filnavn: V073C002		Saksbehandler: [Name]	

RAMBOLL

Ramboll Norge AS
Regjion Ost
Erik Sarrems allé 7, 3001 Dramme

Oppdragslever logo:

DRMA
Architecture + Urbanism

RØYKEN KOMMUNE INGENIØRVESENET		KUMKORT-LEDNINGSDATA							
Kartblad nr.: <i>CLO41-14</i>		Kum nr.: <i>116-6676</i>							
Nettype: <i>H</i>	Meldingstype: <i>12</i>								
Punkttype: <i>SK</i>	Status: <i>D</i>	Reg. dato: <i>22.06.92</i>							
Gatekode:	Gatenavn: <i>Odins vei</i>	Husnummer:							
Beliggenhet: <i>Vei</i>	Kumform: <i>2</i>								
Kumbredde:	Kumdiam: <i>1200</i>	Byggemåte: <i>SK</i>							
Kjedge: <i>S</i>	Mellomdekk:	Punkt utstyr:							
Anleggsår:	Div. tegn. nr.:								
Koordinat kode:	Koordinat best. år:	X=	Y=						
Høyde kode: <i>1</i>	Høyde best. år:	H= <i>115.04</i>							
LEDNINGSDATA									
Ledn. type	Fall	Kartblad nr.	P. nr.	Dim.	Mat.	L.år	Høyde	Utstyr	
<i>SP</i>	<i><</i>		<i>114</i>	<i>160</i>	<i>PVC</i>		<i>112.34</i>		<i>2.70</i> ✓
<i>SP</i>	<i>></i>		<i>130</i>	<i>160</i>	<i>PVC</i>		<i>112.34</i>		<i>2.70</i> ✓
<i>SP</i>	<i><</i>			<i>110</i>	<i>PVC</i>	<i>Fra</i>	<i>Idlisen</i>	<i>brøkkering</i>	
Kommentarer: <i>30r renser for drukk 22.06.92.</i> <i>Delene fra brøkkeringer for fjernes</i>									
						Innlagt i maskin	Dato: <i>12/10-92</i>	Sign.: <i>PS</i>	


KARTSKISSE, Målestokk 1:



FOTO KUM 22.06.92. 13 35



KUMSKISSE, Målestokk 1:

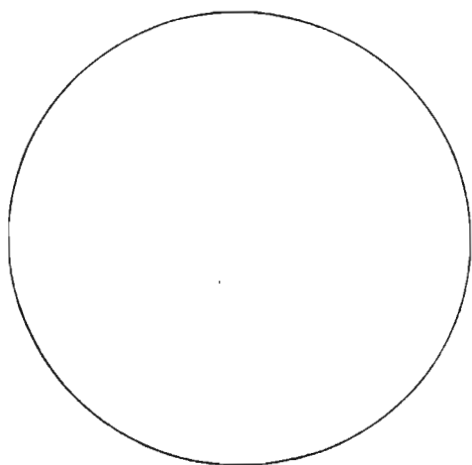

Kartblad nr.:

Kum nr.:

115 - 6675

Nettype:

H

Meldingstype:

12

Punkttype:

VØ 130

Status:

D

Reg. dato:

12.06.92

Gatekode:

Gatenavn:

Odins vei

Husnummer:

Beliggenhet:

Vei

Kumform:

R

Kumbredde:

Kumdiam:

1600

Byggemåte:

B/K

Kjegle:

S

Mellomdekk:

Punkt utstyr:

BV

Anleggsår:

Div. tegn. nr.:

Koordinat kode:

Koordinat best. år.:

X=

Y=

Høyde kode:

1

Høyde best. år.:

H=

115.06

LEDNINGSDATA

Ledn. type	Fall	Kartblad nr.	P. nr.	Dim.	Mat.	L.år	Høyde	Utstyr	
VL			117	150	SSK		112.74		2.32 ✓
VL			140	150	SSK		112.74		2.32 ✓
VL			113	100	SSK		112.74		2.32 ✓
OV	<		114	250	BMU		112.01		3.05 ✓
OV	<		117	160	PVC		112.01		3.05 ✓
OV	>		130	250	BMU		112.01		3.05 ✓
VL				22	PEL	Fra	ledningen	brøkkenigg	

Kommentarer:

Polem fra brøkkenigg bør fjernes

Innlagt i maskin

Dato:

12/10-92

Sign.:

PS

KARTSKISSE, Målestokk 1:


N



FOTO KUM 22.06.92. 13 ³⁵



KUMSKISSE, Målestokk 1:

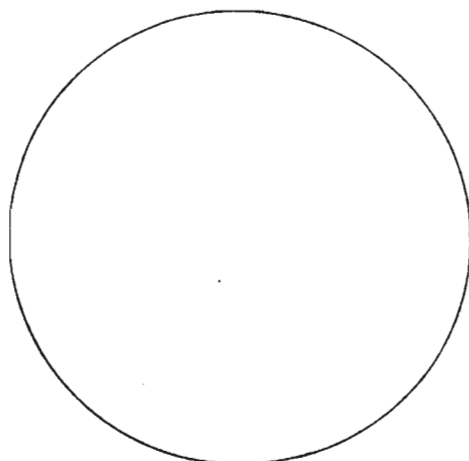

RØYKEN KOMMUNE INGENIØRVESENET								KUMKORT-LEDNINGSDATA	
Kartblad nr.: CLO41-14				Kum nr.: 121-6681					
Nettype: 14				Meldingstype: 12					
Punkttype: VK				Status: D				Reg. dato: 13.06.92	
Gatekode:				Gatenavn: Odins vei				Husnummer: —	
Beliggenhet: Vei				Kumform: R					
Kumbredde:				Kumdiam: 2000				Byggemåte: SK	
Kjedge: S				Mellomdekk:				Punkt utstyr: LVB, LVB	
Anleggsår:				Div. tegn. nr.:					
Koordinat kode:		Koordinat best. år:		X=		Y=			
Høyde kode: 1		Høyde best. år:		H= 120.14					
LEDNINGSDATA									
Ledn. type	Fall	Kartblad nr.	P. nr.	Dim.	Mat.	L.år	Høyde	Utstyr	Δ H
VL			117	150	SJK		118.78		1.86 ✓
VL			140	100	SJK		118.28	SVA	1.86 ✓
				150				UTA	
PR	<		140	110	PVC		118.02		2.12 ✓
DR	>		117	110	PVC		117.82		2.32 ✓
VL			166	150	SJK		118.28		1.86 ✓
Kommentarer:									
						Innlagt i maskin	Dato: 12/10-92	Sign.: 123	

KARTSKISSE, Målestokk 1:



KUMSKISSE, Målestokk 1:

