


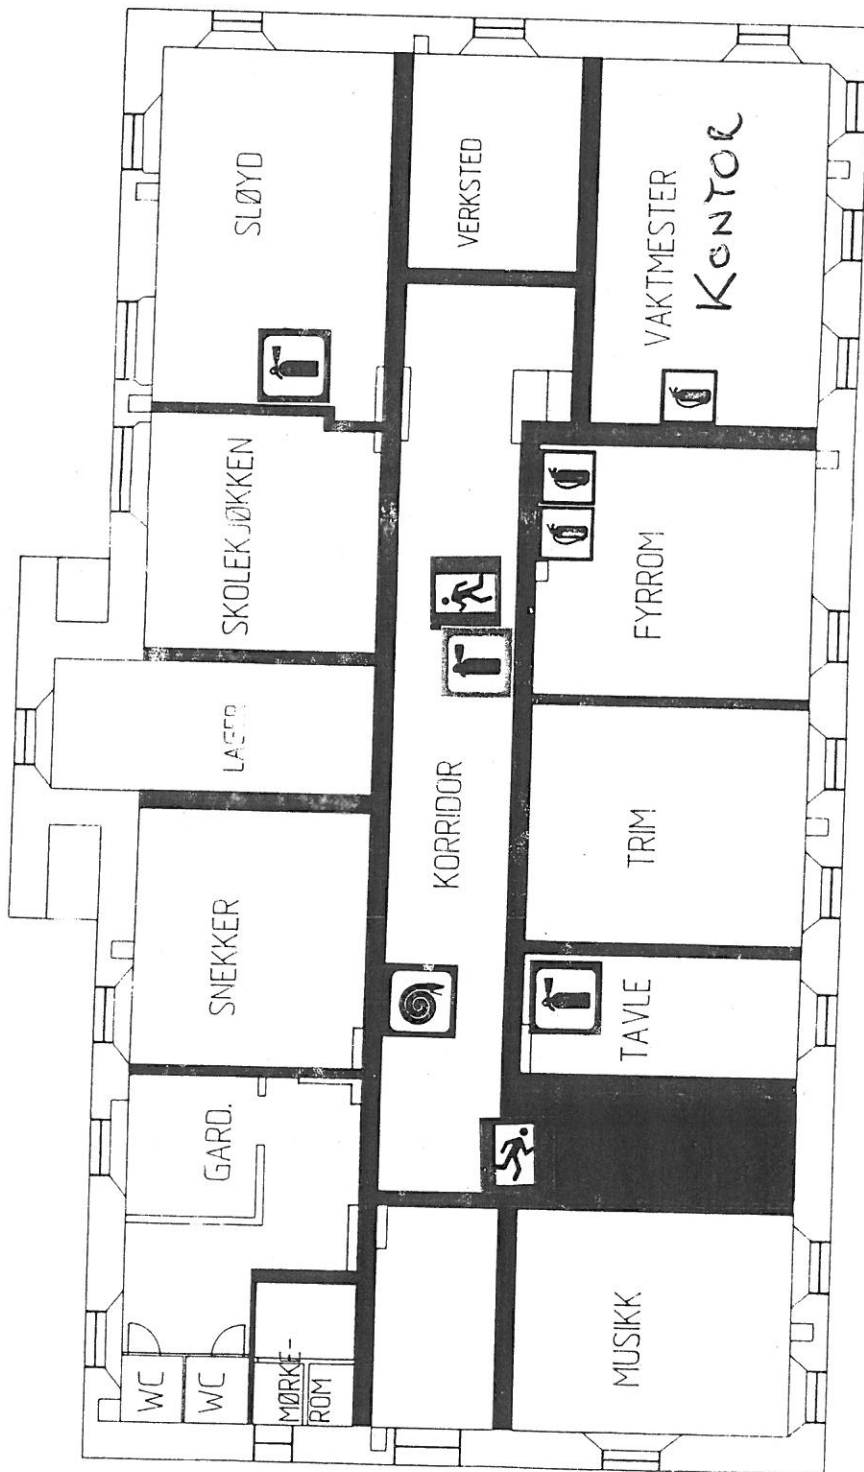

SYMBOLLISTE:

- Brannvegg
- Branncellebegrensende vegg
- Trapperom
- Interntrapp
- Utgang
- Brannalarmsentral
- Manuell melder
- Håndsløkkingsapparat
- Husbrannslange
- Sprinklerventil
- Nøkkelboks
- Brannfarlig vare
- Adkomstveg brannvesen

BYGNINGEN HAR:

FULLDEKKENDE BRANNALARMANLEGG

KJELLER - BØRGEN


BJERKETUN
PSYK. BEH.HJEM

BRANNTekNISK TEGNING
BYGN. NR. 04, KJELLER

Dato:	Sak. nr.	Tegn. nr.
13.02.96	03095E	BJT04KB

BØRGEN

1 etg. Borgen

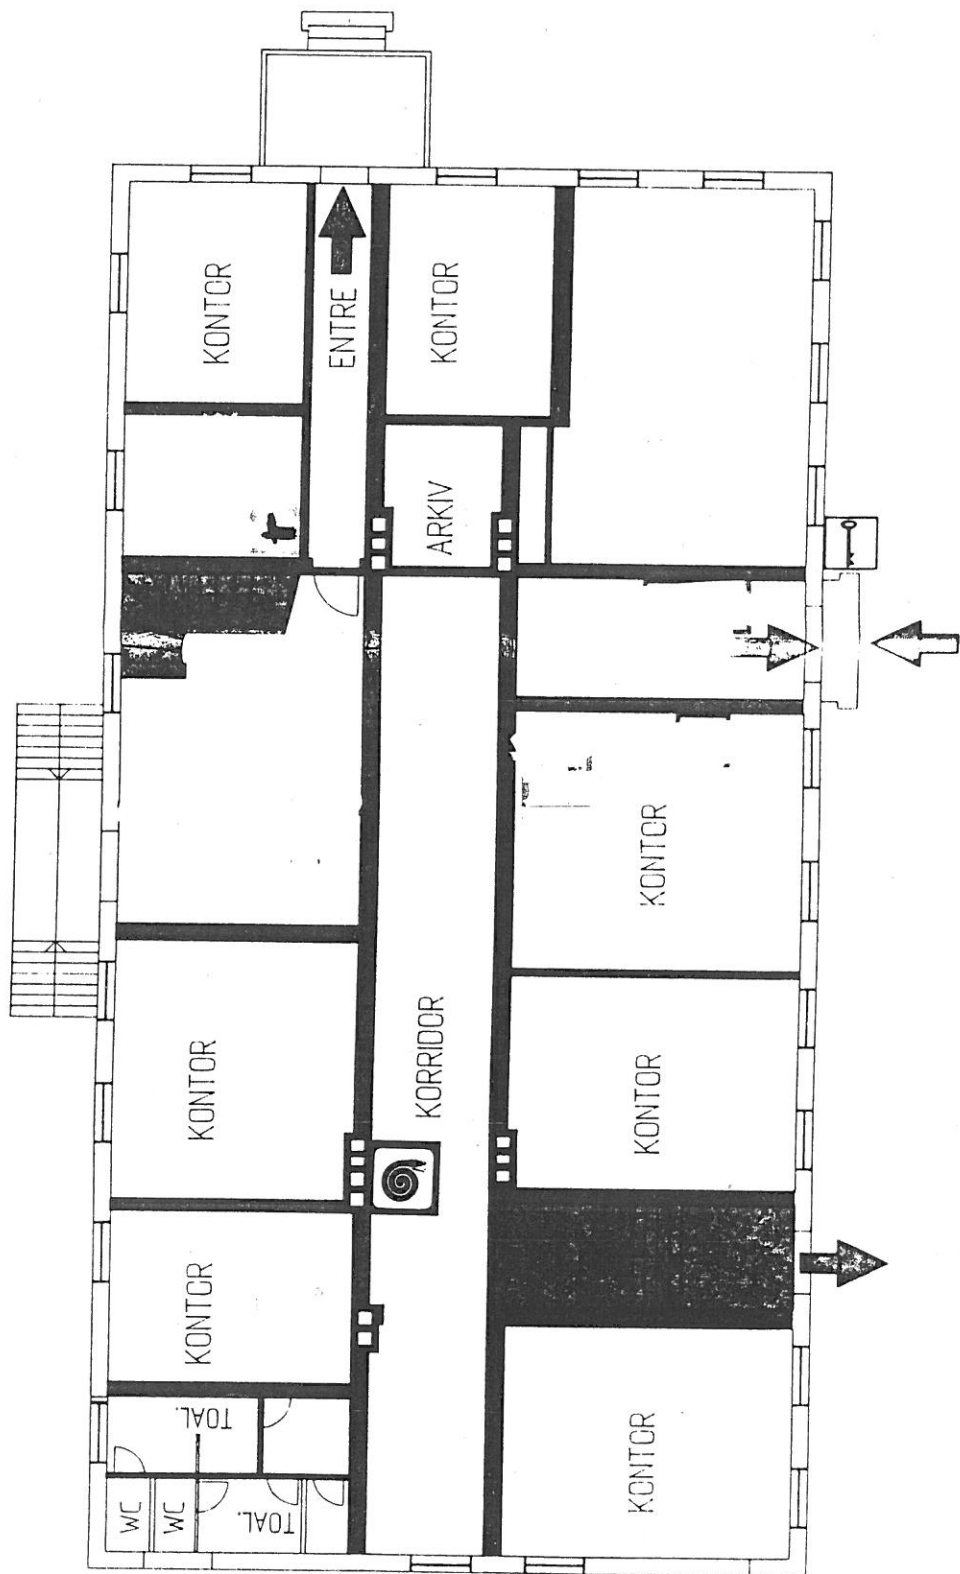


SYMBOLLISTE:

- Brannvegg
- Branncellebegrensede vegg
- Trapperom
- Interntrapp
- Utgang
- Brannalarmsentral
- Manuell melder
- Håndstokningsapparat
- Husbrannslange
- Sprinklerventil
- Nøkkelboks
- Brannfarlig vare
- Adkomstveg brannvesen

BYGNINGEN HAR:
FULLDEKKENDE BRANNALARMANLE

BJERKETUN
PSYK. BEH.HJEM

2 etg. Borgen

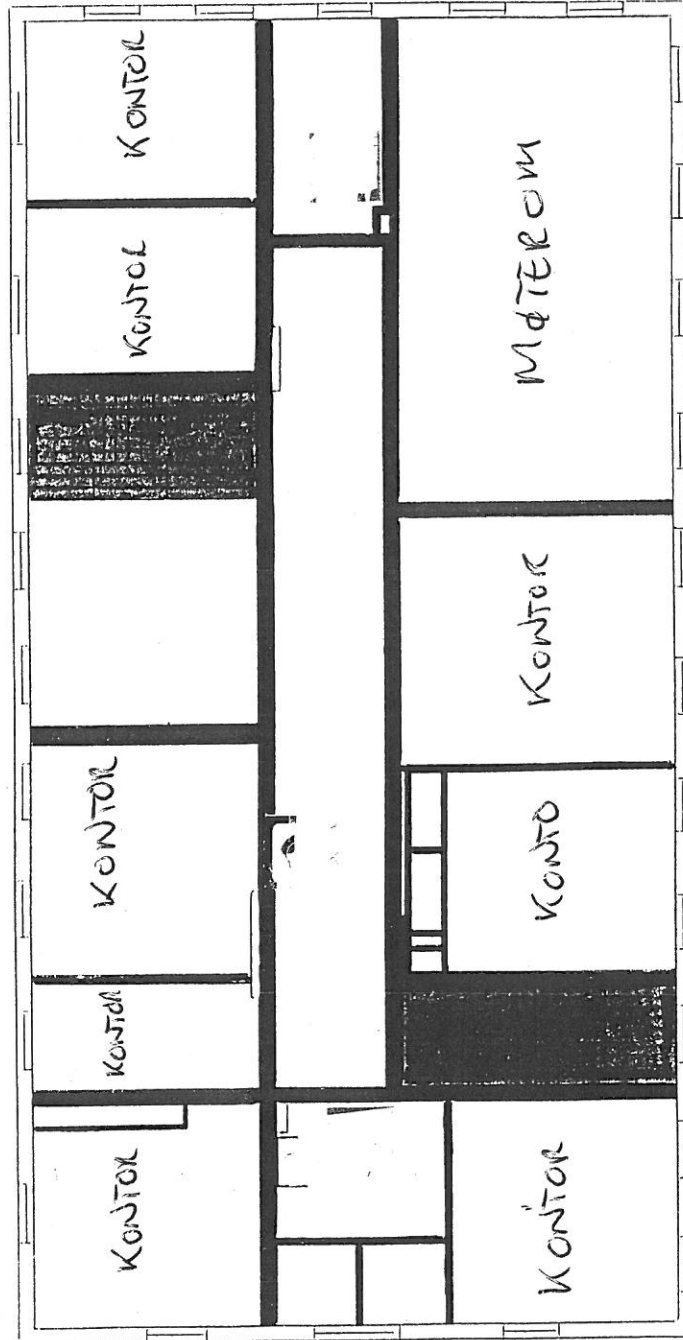

SYMBOLLISTE:

	Brannvegg
	Branncellebegrensende vegg
	Trapperom
	Interntrapp
	Utgang
	Brannalarmsentral
	Manuell melder
	Håndslukningsapparat
	Husbrannslange
	Sprinklerventil
	Nøkkelibaks
	Brannfarlig vare
	Adkomstveg brannvesen


BYGNINGEN HAR:
FULDEKKENDE BRANNALARMANLEGG

BJERKETUN
PSYK. BEH.HJEM

BRANNTÉKNISK TEGNING

Loft Borgen

Borgen

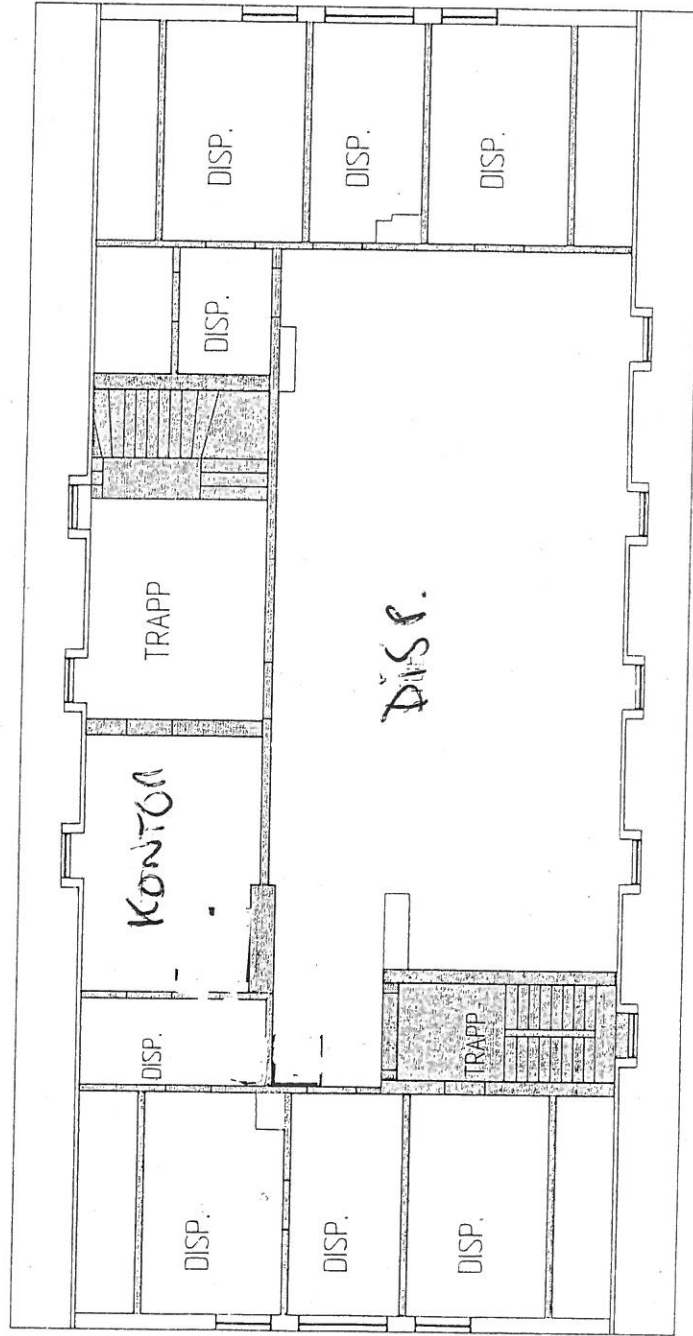

SYMBOLLISTE:

- Brannvegg
- Branncellebegrensende vegg
- Trapperom
- Interntrapp
- Utgang
- Brannalarmsentral
- Manuell melder
- Håndsløkkingsapparat
- Husbrannslange
- Sprinklerventil
- Nøkkelboks
- Brannfarlig vare
- Adkomstveg brannvesen

BYGNINGEN HAR:
FULLDEKKENDE BRANNALARMANLEGG

BJERKETUN
PSYK. BEH.HJEM

BRANNTEKNISK TEGNING
BYGN. NR. 04, LOFT

Date: | Sak nr. | Teg. nr.