Cu LINE 25mm2 - RINGJORD
UNDER DRENERING

TVERFORBINDELSE UNDER BYGGET

JORDBOLT v/TAK

=432.100- KW 067

TERMITTSVEIS

FLØY E

Forelåpig stengt.
Forberedt på port.

Parkring
FE.004
1097m2

Parkring
FF.001
237m2

HC

HC

Heis. E
FE.042

Sjakt
FE.041

Sjakt
FE.040

Sluse
FE.043

C+151.25

KW1.2A09
KW1.2A08
KW1.1A08
KX 004
KW1.2A07
KW1.1A07
KW1.1A06
KW1.2A06
KW1.2A05
KW1.1A05
KW1.1A04
KW1.2A04
=433.100-KW029
=432.100- KV 031
=432.100- KV 033
=433.100-KW039
=433.100-KW038
=433.100-KW001
=433.100-KW002
=433.200-KW005
STK DØRER
M=1100

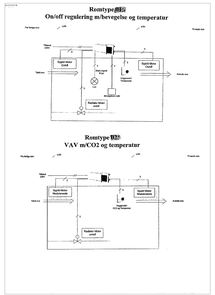

SYMBOLLISTE: Etter tverrfaglig merkesystem (TFM)

Baresystem

- Kabelkanal
- Kabelbro
- Vertikal kabelkanal
- Grensefar
- Trekkekum
- Jordbolt, UD +200mm

Ekraft

- Stikk, jordet topolet 2-veis i tak, UE
- Stikk, jordet topolet 3-veis, UE i kanal
- Stikk, jordet topolet 2-veis, UE +200mm
- Stikk for elektrisk dørmotor
- Bryter enpolet, XS
- Impuls trykknapp, XS +1100mm
- Albuebryter boks +1100
- Serievender, XS +1100mm
- Vekselvender, XS +1100mm
- Bevegelseføler for lys, RB
- Temperaturføler for varme, RT
- VA-boks
- Motorstyrt spjeld, SS
- Motorstyrt ventil, SB
- Lampepunkt i tak, UP
- Lampe på vegg, +2100mm
- Markeringslys, UR

Telefoniskis:

- Kortleser med tastatur, RX +2100mm
- Kortleser uten tastatur, RX +2100mm
- Magnetstyrt dørlås, GL
- Magnetkontakt, GL
- Magnetlås
- Dørsløyer, +1200mm
- Nødsløyer, +1600mm
- Glassbruddetektor
- Infrarød detektor
- Enkelt datauttak, UD i kanal eller +200mm
- Dobbelt datauttak, UD i kanal eller +200mm
- Brannalarm klokke, 200mm utholding
- Røykdetektor, RY i himling
- Manuell melder, XS +1500mm
- Sentralenhet brannalarm
- Dørholdenagnet, i pumpe i rør i karm
- Ur
- Antennekontakt
- MK Multikriteriedetektor

INDEKS	RETTELSE	DATO	TEGNET	KONTR.	GODKJ.
D	Som Bygget (E-37)	01.03.09	EF	GB	
C	Tilbakeplassering av enkelte nødlysarmaturer samt, nye kursnr. iht. ny nødlyssentral / innregn. stikk for dørmotor (E-35)	05.09.08	EF	GB	
B	Div. komplettering, Nødlys	18.06.08	EF	TM	
A	Arbeidstegning	22.08.07	EF	SS	

TEGNINGSSTATUS:	TEGN. NR.	INDEKS
ARBEIDSTEGNING	E-405	D

ARK ○ ARKITEKTGRUPPEN lille freen as
○ OTTAR ARKITEKTER AS
LARK ○ BJØRBEKK OG LINDHEIM AS
RIB ○ STORMORKEN OG HAMRE AS
RIV ○ INGENIA AS
RIE ● AF-Consult AS
BRANN ○ Multiconsult AS

Lokaliseringsfigur:

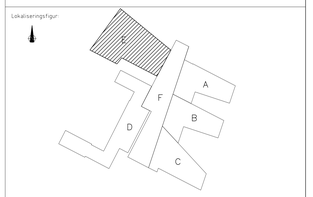

Tegningsfase

KONGSVINGER KOMMUNE
HEDMARK FYLKESKOMMUNE
Eiendom og miljø/gp
B.M. FJELD AS

SVS/FPK

ELKRAFT

Plan kjeller - Fløy E

Arkiv:	TH/TB
KONTROLLERT:	SS
TEGNET:	EF
DATO:	22.03.07
FORMAT	A1

FILNAVN	PROSJEKTNR.	MÅLESTOKK	FORMAT
E_400		1:50	A1

TEGNINGSSTATUS:	TEGN. NR.	INDEKS
ARBEIDSTEGNING	E-405	D