

Tegningen er skjematisk. Forhold under bygningen er vist i sammenheng med oppmålt fasade

Høyder er basert på funn som er gjort ved prøvegravninger og etablering av grunnvannsprøner

Nyere re-fundamentering med betong ned på bolverk er ikke vist

Veibanen ble hevet eller etablering av dampskipskaien. Terrenget ligger nå 73cm høyere opp på fasaden enn da.

Bygningen foreslås hevet slik at forholds mellom fasade og terrang blir orientert som da tasken var ny i 1878. (73 cm)

Del justeres også for å tilpasse høyder til dagens nivå på veibanen framfor fasaden for å få fall på terrang ut fra vegglivet. (Ca 30 cm)

Bygningen foreslås hevet ca 100cm i front

Nivå på fortau ved Finnegården ble liggende noe lavt i forhold til veibanen og fortau ved Bryggen 3

Kote +2.1 Ca. nivå dagens fortau
Kote +2.0 Ca. nivå dagens veibane

Kote +1.4 ca.
Nivå gate frem til 1900

Kote +1.3 ca
Gulvnivå i kveven




Bolverksfundamenter fra 1705. Mellomrom oppfylt med jord.

Fyllmasser fra før brannen i 1702

Nivå hvor det forekommer sjøvann / grunnvann. I fremre del vil vannstand variere tilsvarende flo og fjære

Sand og grus under taskens gulv. Trolig oppå eldre fundamenter.

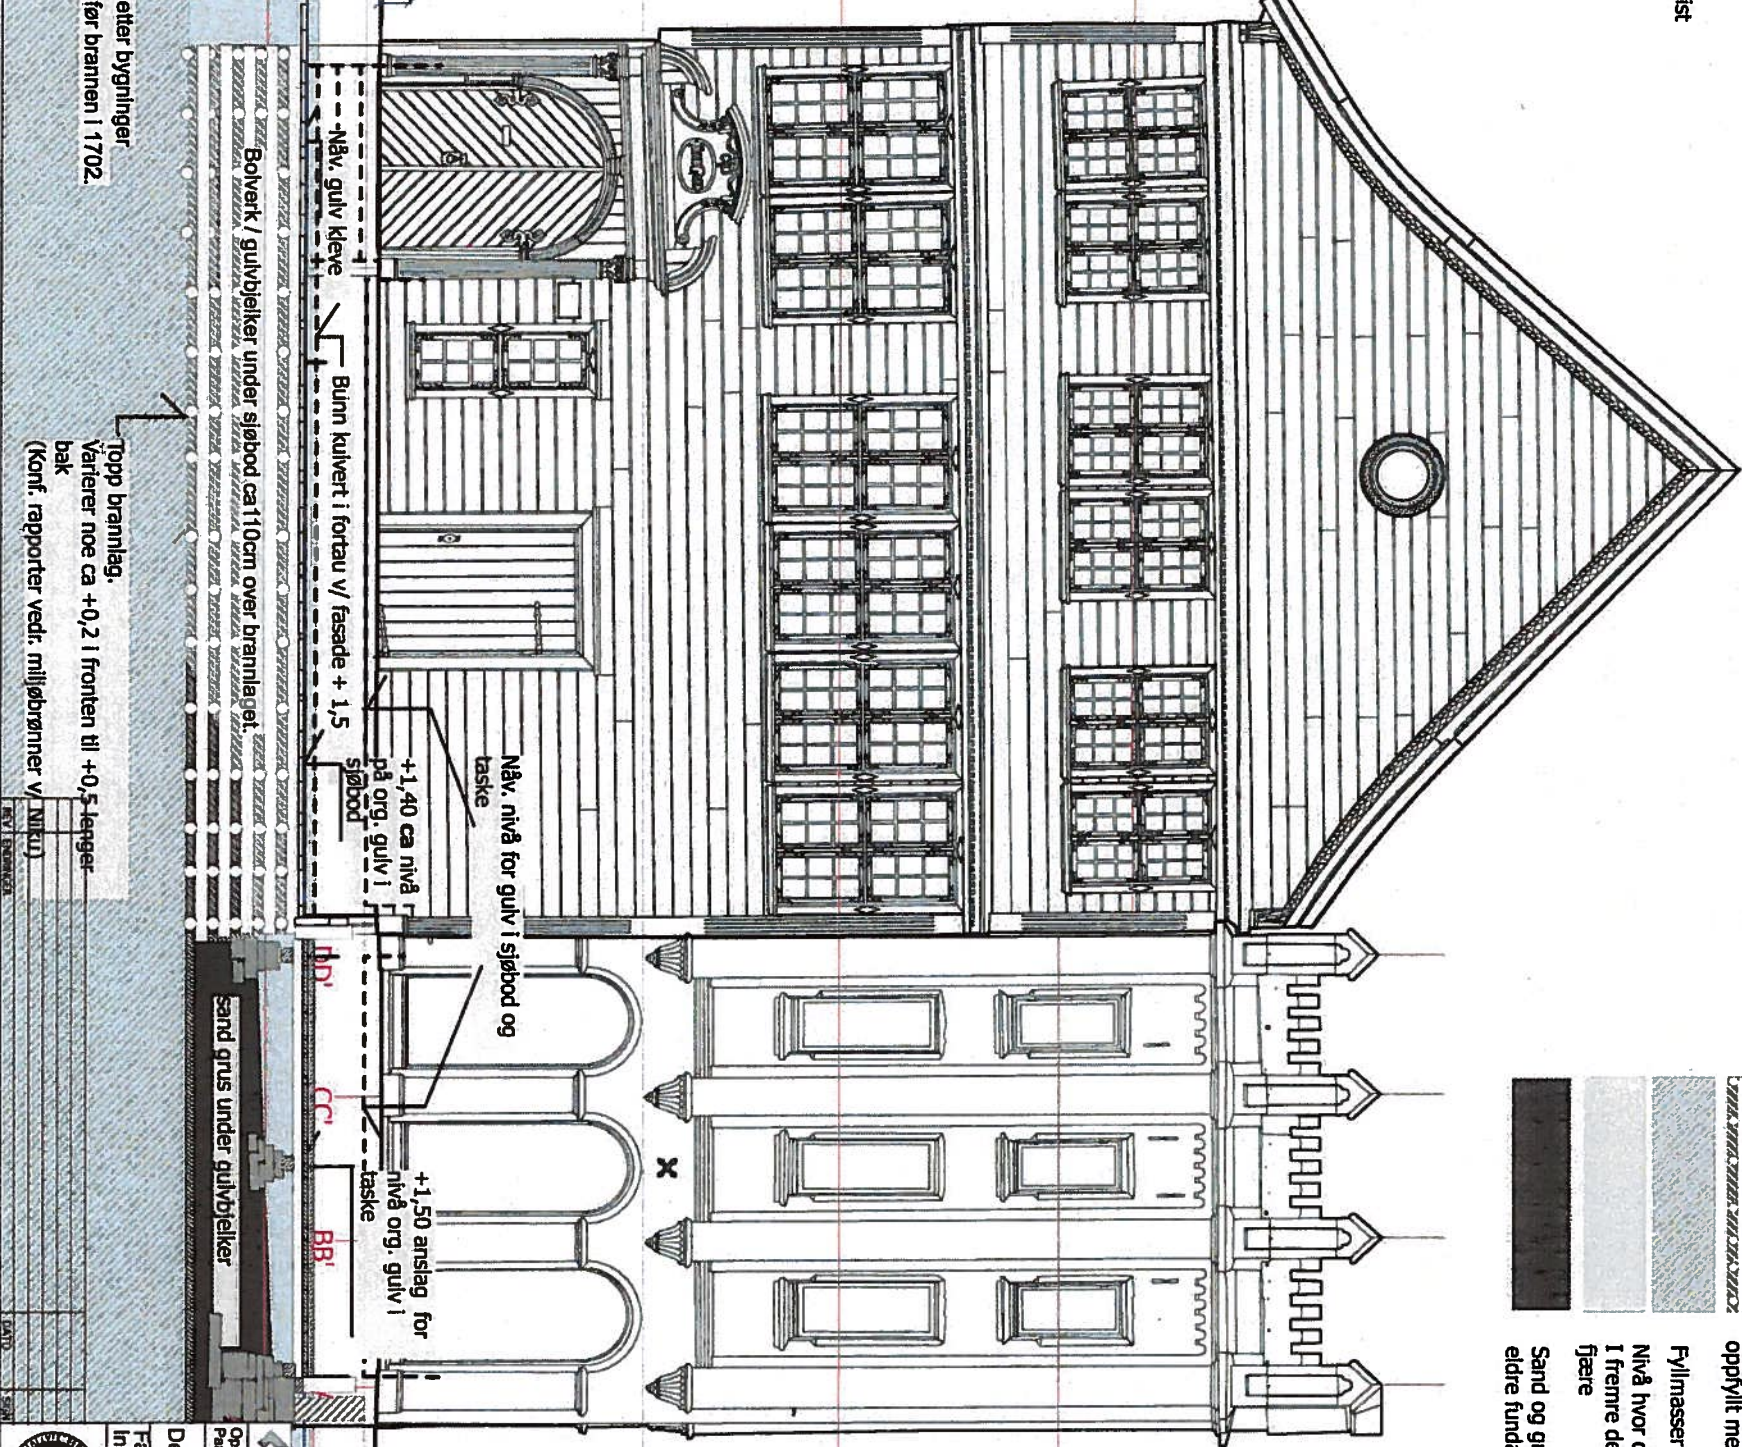





Nåv. nivå for gulv i sjøbod og taske

+1.40 ca nivå på org. gulv i sjøbod

+1.50 anslag for nivå org. gulv i taske

+1.53 maks hist. flomål

Toppe brannlag. Varierer noe ca +0.2 i fronten til +0.5 lenger bak (Konf. rapporter vedr. miljøbrønner v/ INKUL)

sand grus under gulvbjelker

Fyllmasser / rester etter bygninger som sto på tomten før brannen i 1702.

snitt i front fund
situasjen i 1900
som ca nivå
+ nivå

Jan Lohne Arkitekt AS · Breidsgården, Bryggen, 5003 Bergen · Tlf 55916017

Del hauseatlske museum, &etningskader.
Fasade mot vest med snitt i grunn. Nåværende.
Innebygget nivå for gule, gate, fund. og grunn.

BERGEN KOMMUNE
UTBYGGINGS- OG BYGG
PROJEKTERINGS- OG BYGG
AVDELINGEN
ALLESTEDSGATE 2, 5018 BERGEN
TELEFON: 55 95 55 50 TELEFAX: 55 95 55 53

ARK - 21	78	21.12.15	LOHNE	1:50
----------	----	----------	-------	------